




課長	係長	測量士	係

(分筆前)
確定面積平面圖 $S = \frac{1}{600}$

ブロック番号 紫田 44 号

新地名 町 丁目

27年 4月 4日

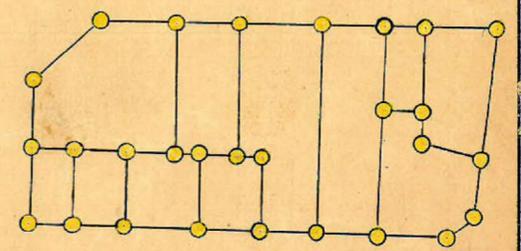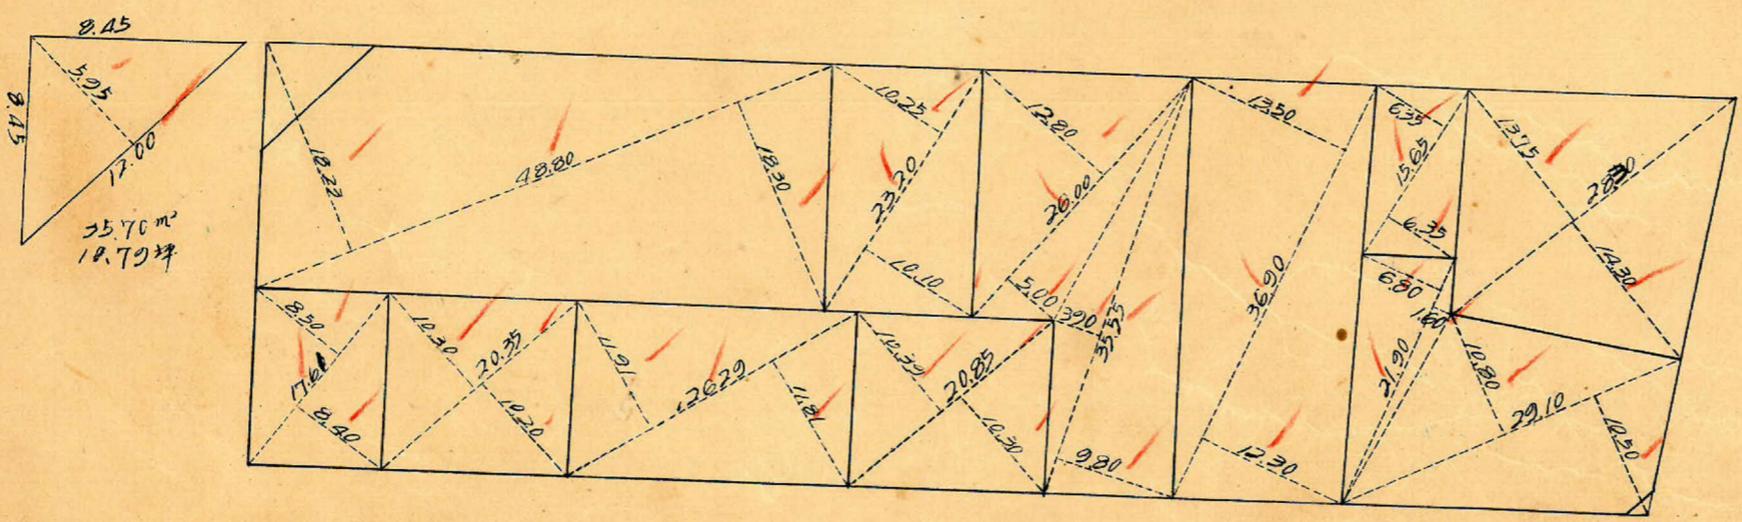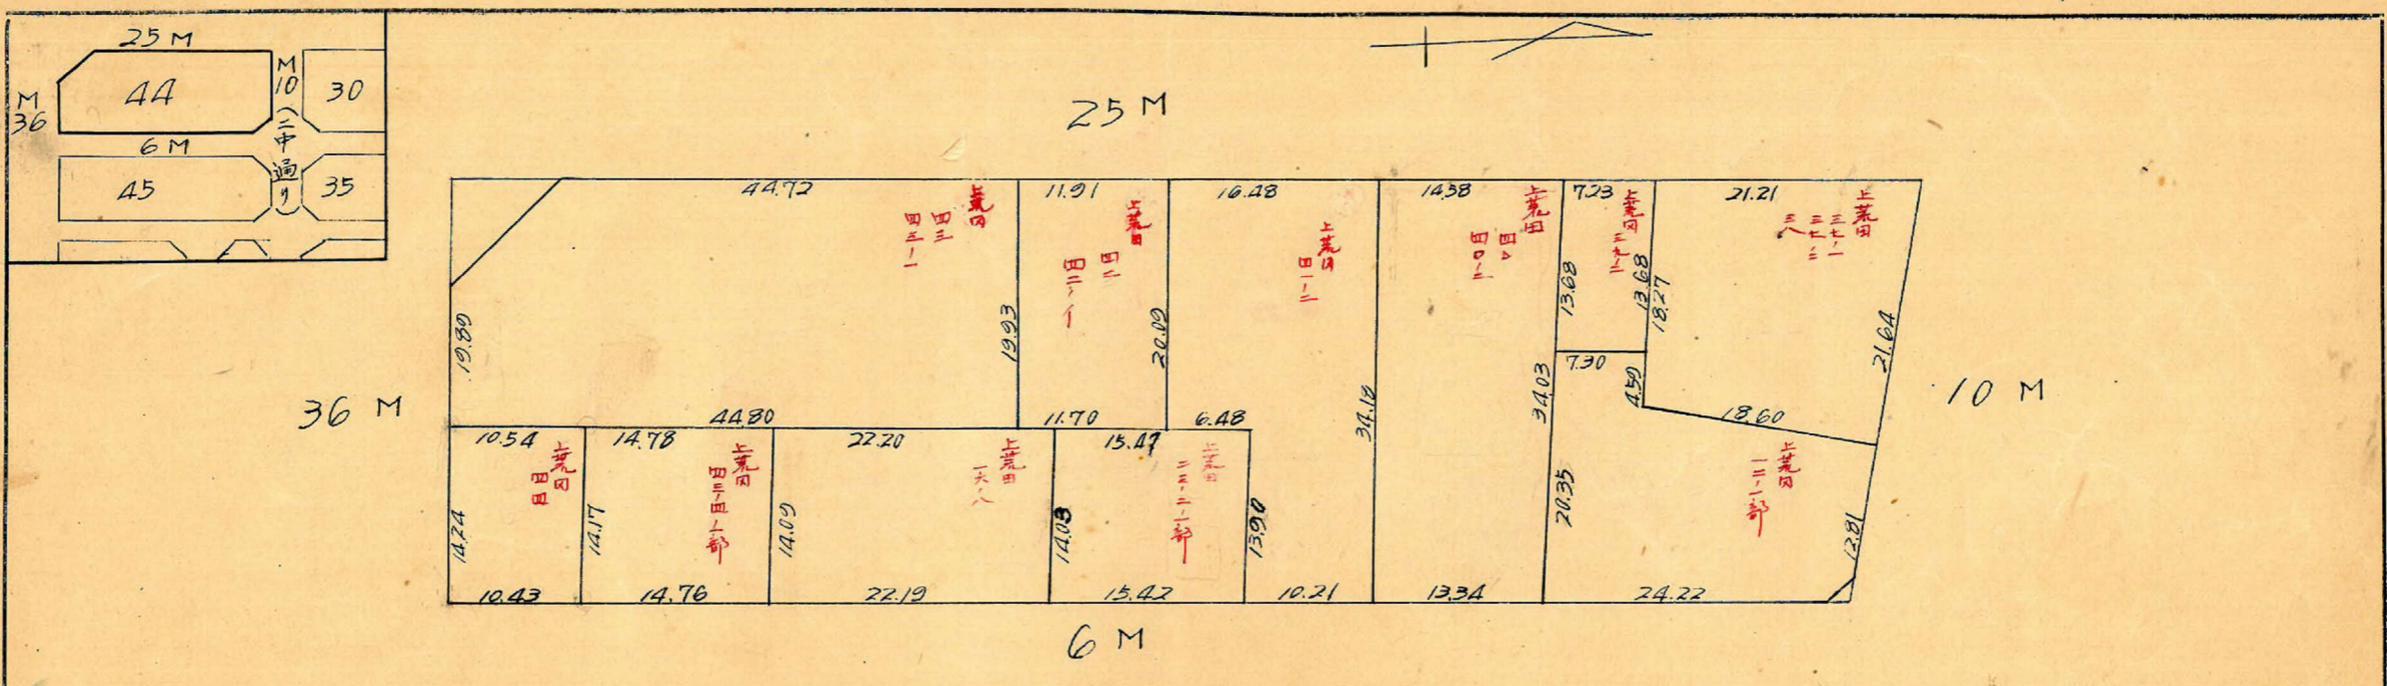

3.00
1.95
1.92 m²
4.50 坪

この図面等は、土地区画整理事業に関する参考資料として提供しています。
 ○図面等は換地処分時のものであり、現在の状況とは異なる場合があります。
 ○図面等によって、境界等が確定されるものではありません。

44B
トラーバ-精度 1/6,000

y = -1,100

x = 2,200

x = 2,300

N076 $x = 2181.719$
 $y = -1024.817$

89°59'50"

25 M

141.25

sec 9°19' = 1.0134 x 5.00 = 5.07
tan 9°19' = 0.1621 x 2.50 = 0.405 C+

N058 $x = 2371.864$
 $y = -1063.222$


80°40'38"

sec 9°19' = 1.0134 x 5.00 = 5.07
tan 9°19' = 0.1621 x 2.50 = 0.405 C+

36 M

49.62

sec 0°02' = 1.0000 x 3.00 = 3.00
tan 0°02' = 0.0006 x 3.00 = 0.00 C-

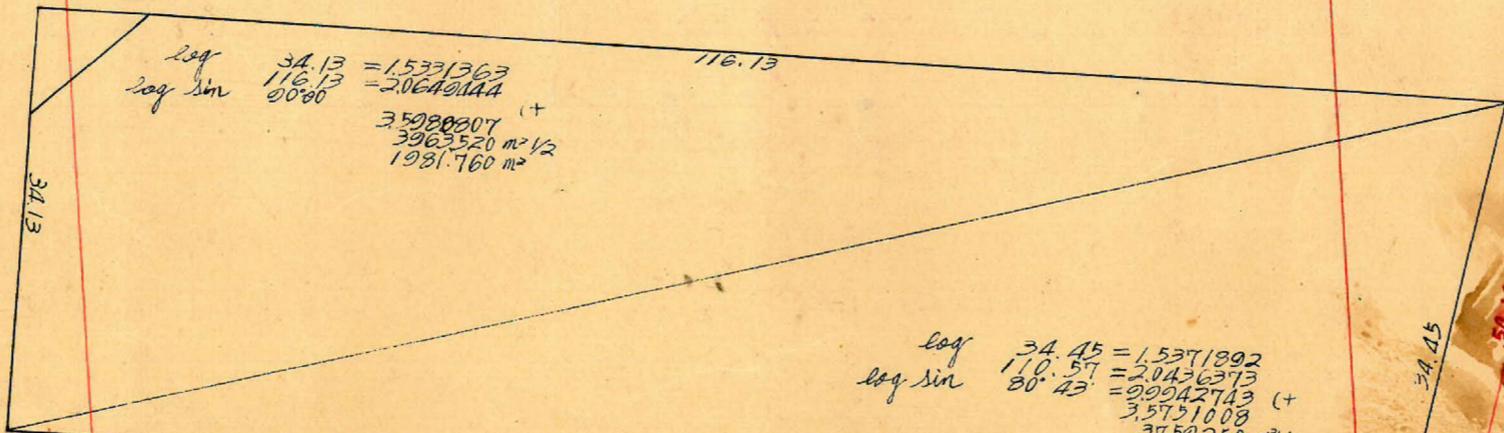

log 34.13 = 1.5331363
log sin 116.13 = 2.0640114
3.5980007 (+)
3.963520 m²/2
1.981.760 m²

log 34.45 = 1.5371892
3.5731008
3.759250 m²/2
1.879.625 m²

90°02'15"

N077 $x = 2175.519$
 $y = -1031.649$

sec 0°02' = 1.0000 x 3.00 = 3.00
tan 0°02' = 0.0006 x 3.00 = 0.00 C-

110.57

132.15

6 M

99°17'17"

N059 $x = 2387.635$
 $y = -1073.157$

sec 9°17' = 1.0133 x 5.00 = 5.07
tan 9°17' = 0.1635 x 2.00 = 0.327 C-

y = -1,000

合計面積
剪除面積
剩辺面積

1.981.760 m² + 1.879.625 m² = 3.861.385 m² (x0.3025 = 1.168.07坪) = 1.168.01坪
35.700 + 1.920 = 37.62 (x0.3025 = 11.38坪) = 11.37坪
3.823.77 (x0.3025 = 1.156.60坪) = 1.156.64坪

この図面等は、土地区画整理事業に関する参考資料として提供しています。
○図面等は換地処分時のものであり、現在の状況とは異なる場合があります。
○図面等によって、境界等が確定されるものではありません。