

| | | | |
|----|----|-----|---|
| 課長 | 係長 | 測量士 | 係 |
| | | | |

(分筆前)
 確定面積平面圖 $S = \frac{1}{600}$






ブロック番号 荒田

45号

新地名 町 丁目

昭和27年 8月 13日


36M

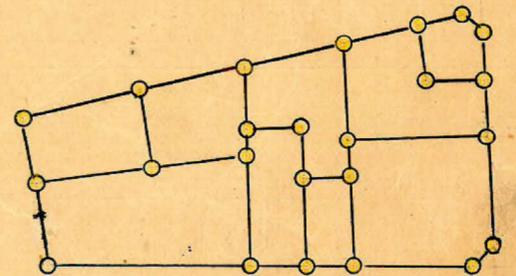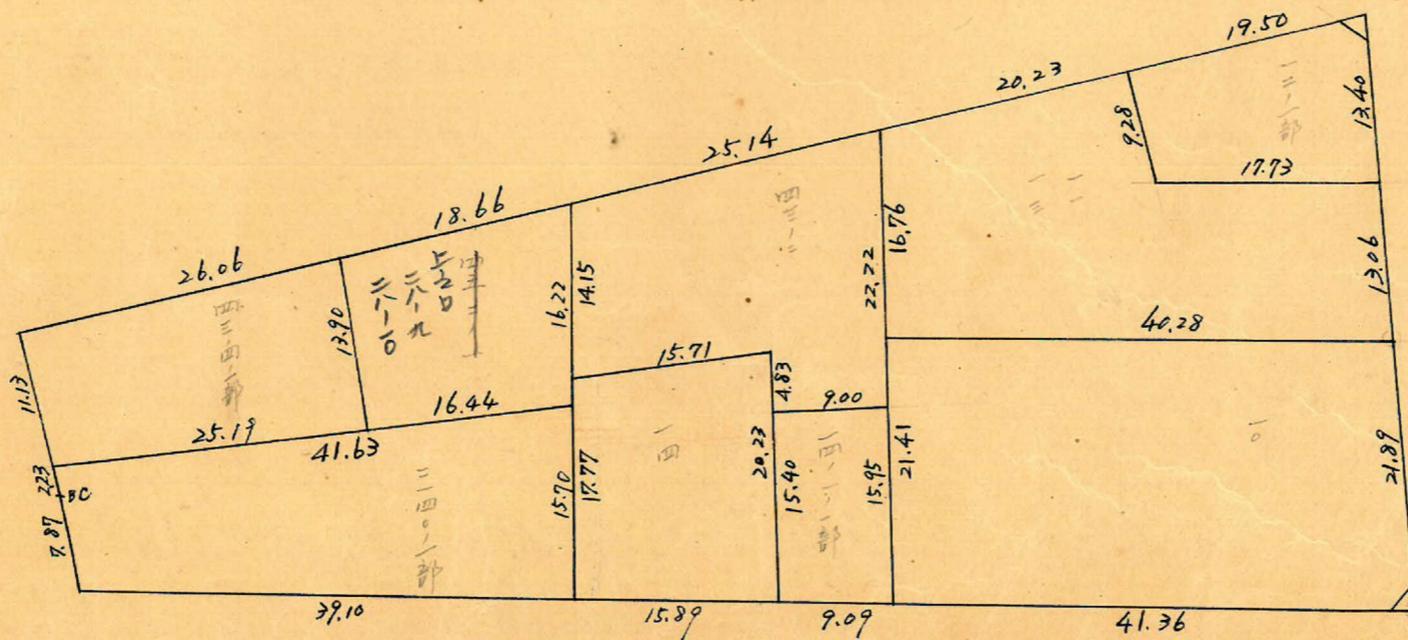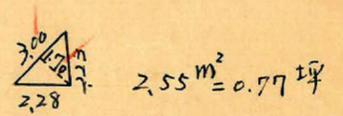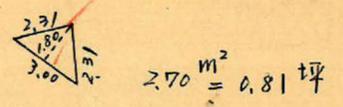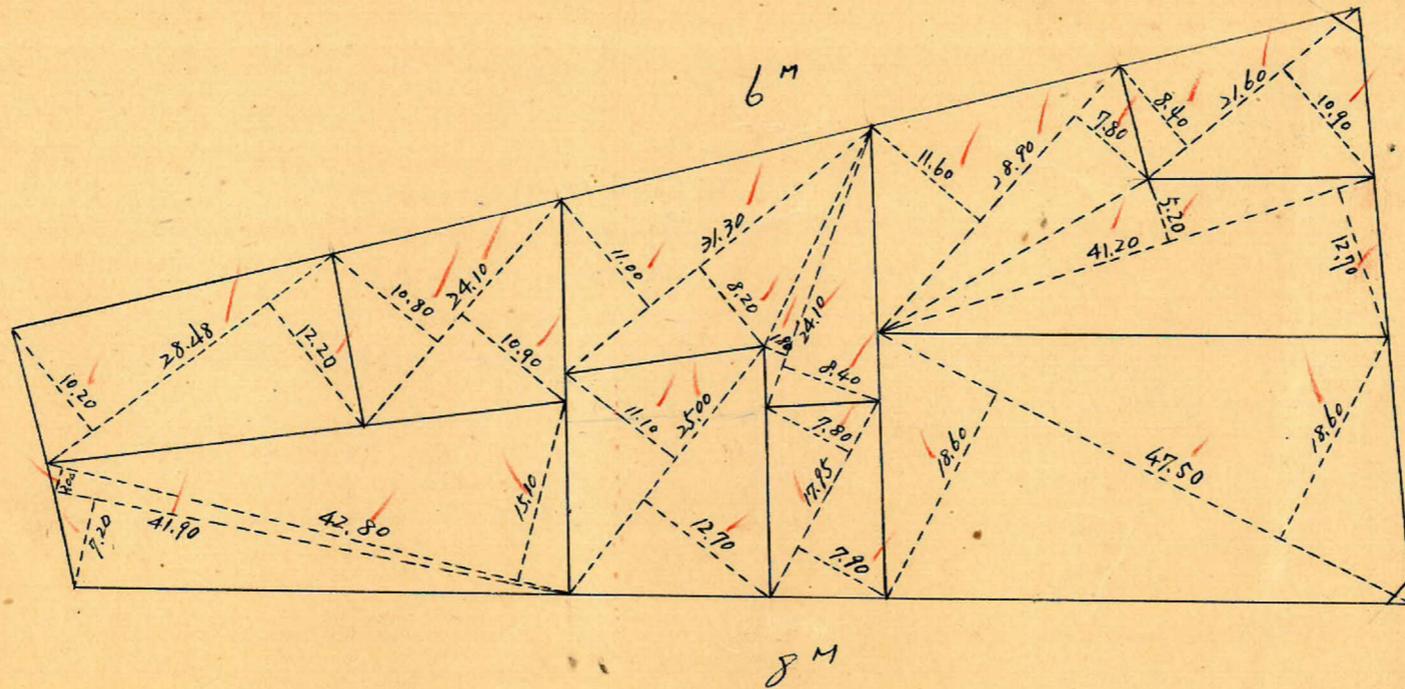

ロット 9
 杭 23

この図面等は、土地区画整理事業に関する参考資料として提供しています。
 ○図面等は換地処分時のものであり、現在の状況とは異なる場合があります。
 ○図面等によって、境界等が確定されるものではありません。

トラバ-精度 1/16000

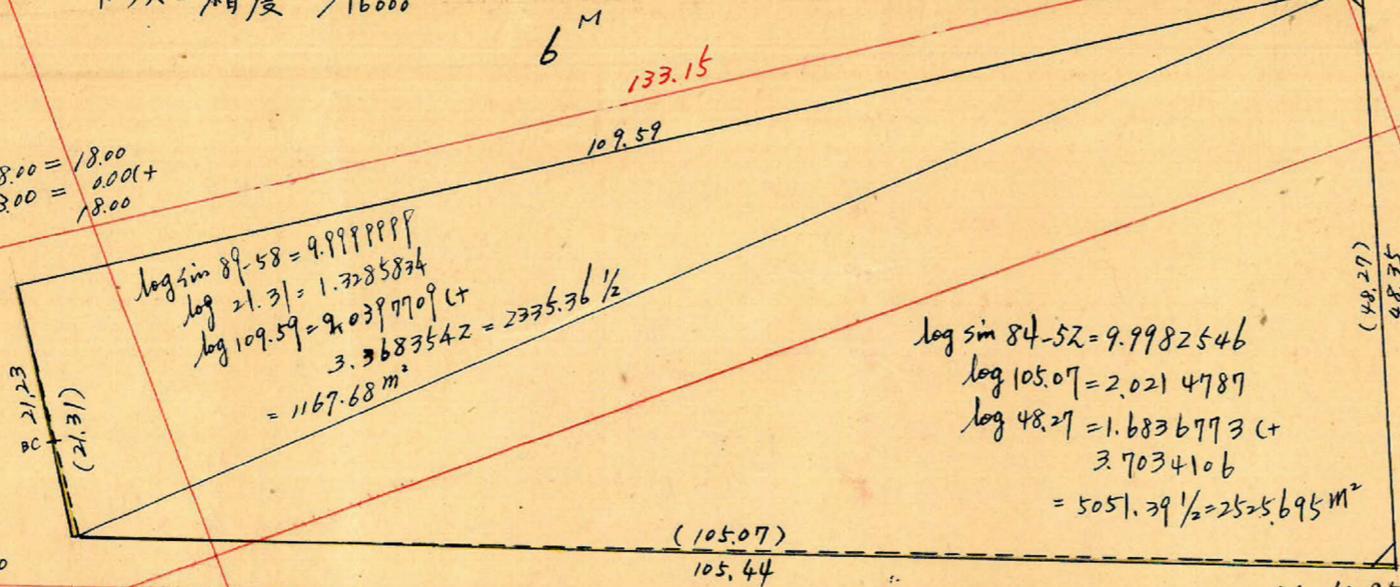


No 77
 $x = 2175.519$
 $y = -1031.649$
 $\sec 0-02 (1.0000) \times 18.00 = 18.00$
 $\tan 0-02 (0.0006) \times 3.00 = 0.0018$

No 79
 $x = 2172.544$
 $y = -1008.026$
 $\sec 14-27 (1.0327) \times 18.00 = 18.59$
 $\tan 14-27 (0.2577) \times 4.00 = 1.031$

No 70
 $x = 2172.544$
 $y = -1008.026$

No 79

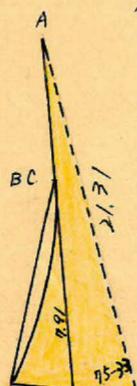


ΔAED 面積 = $\frac{1}{2} \times 21.31 \times 0.17 \times \sin 75-33 = 1.754 \text{ m}^2$
 $AE = \sqrt{21.31^2 + 0.17^2 - 2 \times 21.31 \times 0.17 \times \cos 75-33} = 21.27 \text{ m}$
 $\tan EAD = \frac{0.17 \times \sin 75-33}{21.31 - 0.17 \times \cos 75-33} = 0.0077 = 0^\circ-27'$
 $\therefore AED = 104^\circ-00'$

$\Delta BC, F, E = \frac{1}{2} \times 0.19 \times 7.91 \times \sin 76-00 = 0.729 \text{ m}^2$

面積 = $\frac{2}{3} \times 0.04 \times 7.87 = 0.210 \text{ m}^2$

面積 = $0.729 - 0.210 = 0.519 \text{ m}^2$

$\log \sin 84-52 = 9.9982546$
 $\log 105.07 = 2.0214787$
 $\log 48.27 = 1.6836773$
 $= 5051.39 \frac{1}{2} = 2525.695 \text{ m}^2$

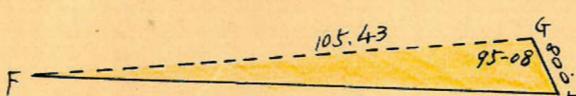

ΔFGH 面積 = $\frac{1}{2} \times 105.43 \times 0.08 \times \sin 95-08 = 4.200 \text{ m}^2$
 $FH = \sqrt{105.43^2 + 0.08^2 - 2 \times 105.43 \times 0.08 \times \cos 95-08} = 105.44 \text{ m}$

$\sec 9-17 (1.0133) \times 5.00 = 5.07$
 $\tan 9-17 (0.1635) \times 3.00 = 0.49$

No 59
 $x = 2307.615$
 $y = -1015.127$

$\sec 9-17 (1.0133) \times 3.00 = 3.04$
 $\tan 9-17 (0.1635) \times 5.00 = 0.82$

No 60
 $x = 2291.540$
 $y = -962.854$

合計面積 $1167.68 + 2525.695 + 4.200 + 0.519 + 1.754 = 3699.85 \text{ m}^2$
 前除 " $2.70 + 2.55 = 5.25 \text{ m}^2$
 割上 " 3694.60 m^2

この図面等は、土地区画整理事業に関する参考資料として提供しています。
 ○図面等は換地処分時のものであり、現在の状況とは異なる場合があります。
 ○図面等によって、境界等が確定されるものではありません。