




課長	係長	測量士	係

(分筆前)
確定面積平面圖 $S = \frac{1}{600}$

ブロック番号 上荒田 54号


新地名 町 丁目
年 月 日

この図面等は、土地区画整理事業に関する参考資料として提供しています。
○図面等は換地処分時のものであり、現在の状況とは異なる場合があります。
○図面等によって、境界等が確定されるものではありません。

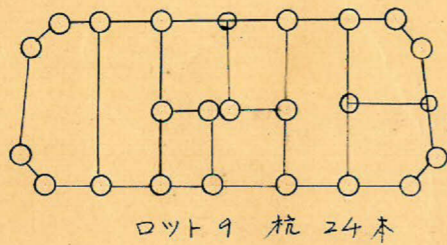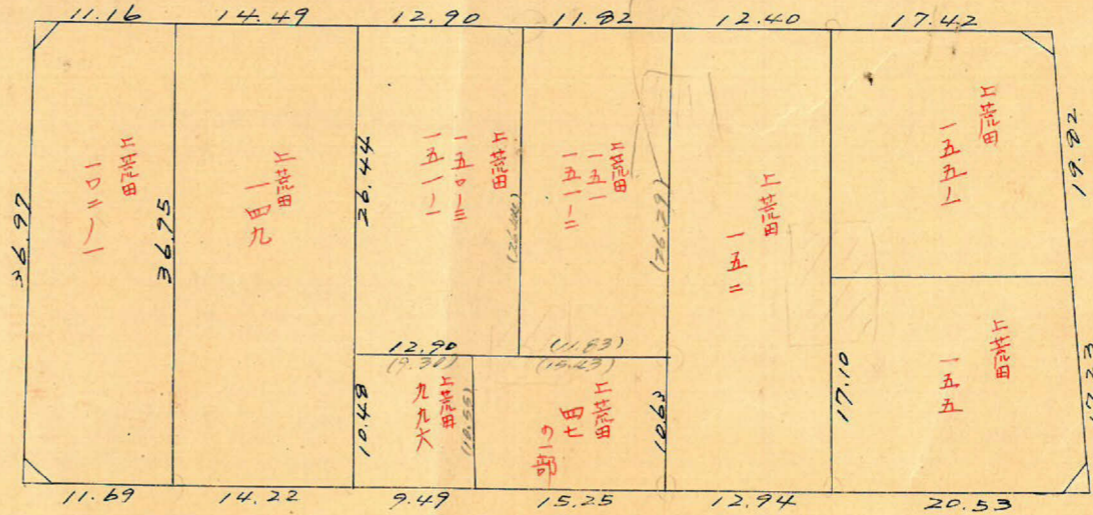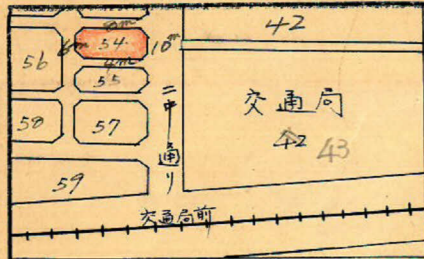

$2.13 \times 2.00 = 2.15m^2 = 0.65坪$

$2.53 \times 3.44 = 2.69m^2 = 0.81坪$

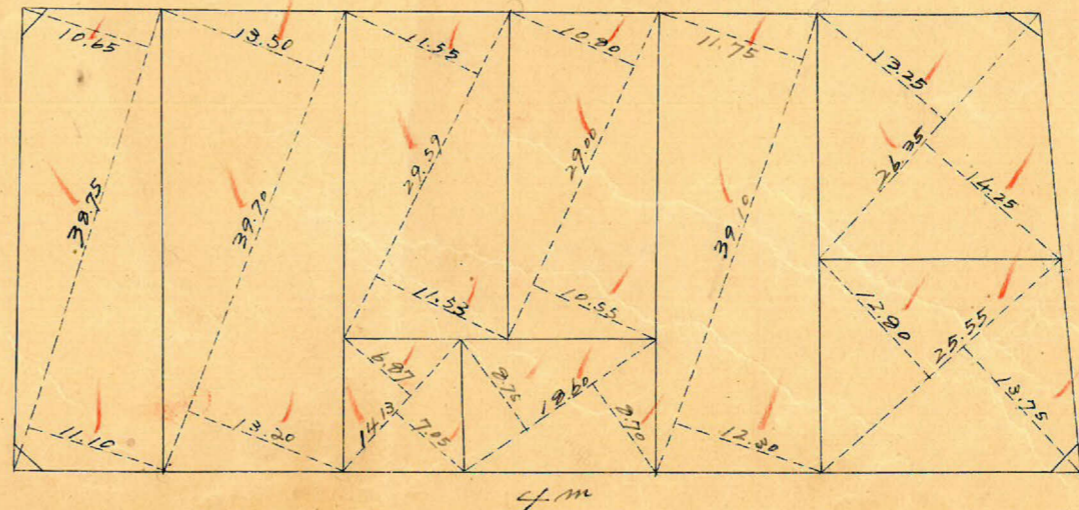

$2.00 \times 2.10 = 2.08m^2 = 0.62坪$

$3.09 \times 2.30 = 2.63m^2 = 0.79坪$

