


課長	係長	測量士	係


(分筆前)
確定面積平面圖 $S = \frac{1}{600}$

ブロック番号 荒田 72 号

新地名 町 丁目
年 月 日

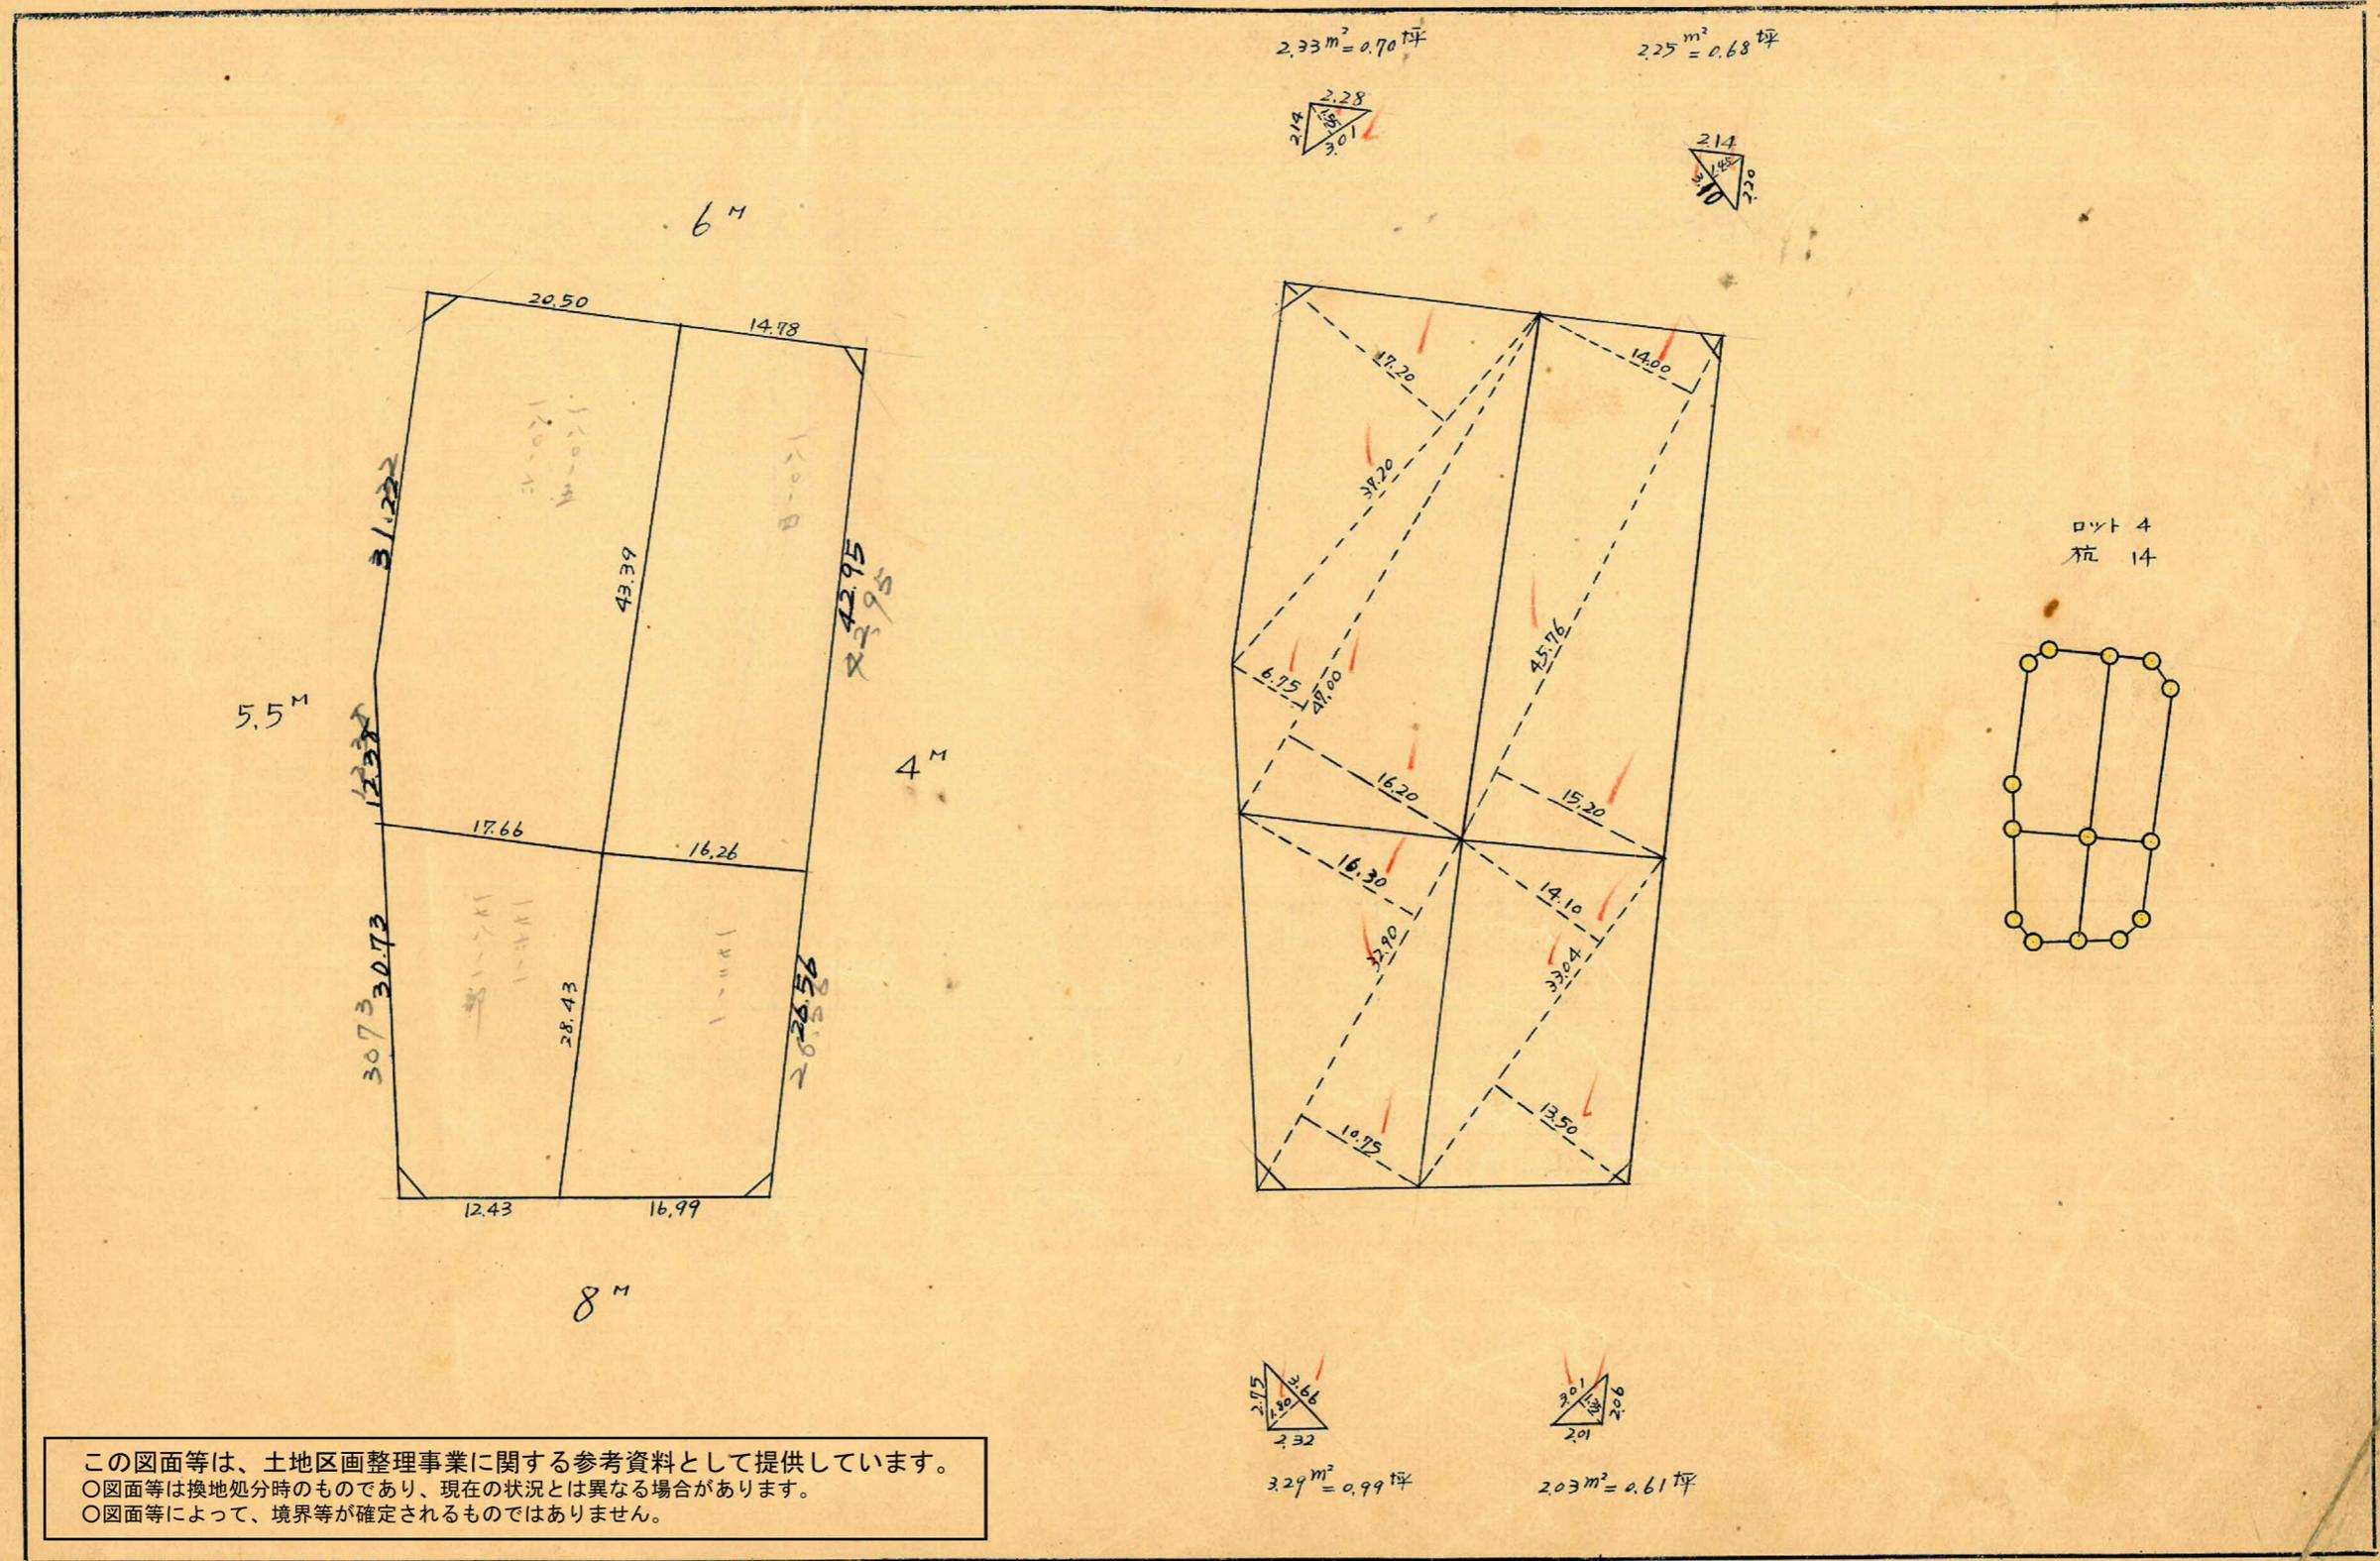

ロット 4
杭 14

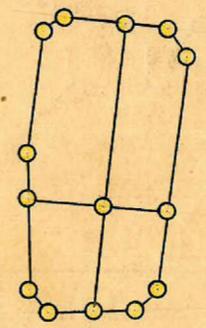

この図面等は、土地区画整理事業に関する参考資料として提供しています。
 ○図面等は換地処分時のものであり、現在の状況とは異なる場合があります。
 ○図面等によって、境界等が確定されるものではありません。

トラバ-精度 1/16000



$$ED' = \sqrt{43.11^2 + 0.13^2 - 2 \times 43.11 \times 0.13 \times \cos 87-53} = 43.11 \text{ m}$$

$$\text{面積} = \frac{1}{2} \times 43.11 \times 0.13 \times \sin 87-53 = 2.800 \text{ m}^2$$

測点	方位角	距離	方位	真数		更正緯巨		更正経巨		合緯巨	合経巨	倍3年緯巨	倍面積
				Cos	Sin	+	-	+	-				
A	89-36'	35.28	N 89-36 E	0.0070	1.0000	0.247		35.283		+ 0.247	+ 35.283	+ 35.283	+ 8.517
B	178-15	69.51	S 1-45 E	0.9995	0.0305		69.466	2.120		- 69.219	+ 37.403	+ 72.686	- 5.049.206
C	261-25	29.29	S 81-25 W	0.1492	0.9888		4.369		28.960	- 73.588	+ 8.443	+ 45.846	- 200.301
D	349-18	43.11	N 10-42 W	0.9826	0.1857	42.366			8.006	+ 31.222	+ 0.437	+ 8.880	+ 376.210
E	359-12	31.22	N 0-48 W	0.9999	0.0140	31.222			0.437	0	0	+ 0.437	+ 13.644
	89-36												
計						73.835	73.835	37.403	37.403				- 4850.938

$$4850.938 \times \frac{1}{2} = 2425.469 \text{ m}^2$$

合計面積 2425.469 + 2.800 = 2428.27 m² (x0.3025 = 734.55坪) = 734.54坪
 剪除 " 2.25 + 2.33 + 3.29 + 2.03 = 9.90 m² (x0.3025 = 2.99坪) = 2.98坪
 割込 " 2418.37 m² (x0.3025 = 731.55坪) = 731.56坪

この図面等は、土地区画整理事業に関する参考資料として提供しています。
 ○図面等は換地処分時のものであり、現在の状況とは異なる場合があります。
 ○図面等によって、境界等が確定されるものではありません。

