

課長	係長	測量士	係



(分筆前)  
 確定面積平面圖  $S = \frac{1}{600}$

ブロック番号 荒田 68  
 67号

新地名 町 丁目  
 年 月 日

この図面等は、土地区画整理事業に関する参考資料として提供しています。  
 ○図面等は換地処分時のものであり、現在の状況とは異なる場合があります。  
 ○図面等によって、境界等が確定されるものではありません。

$225 \text{ m}^2 = 0.68 \text{ 坪}$

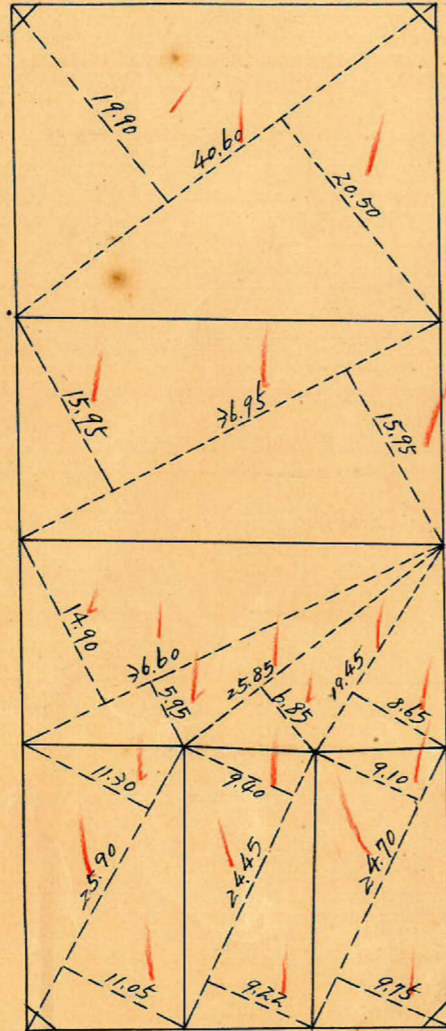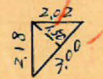

$218 \text{ m}^2 = 0.65 \text{ 坪}$




$226 \text{ m}^2 = 0.68 \text{ 坪}$




$223 \text{ m}^2 = 0.70 \text{ 坪}$

6<sup>m</sup>

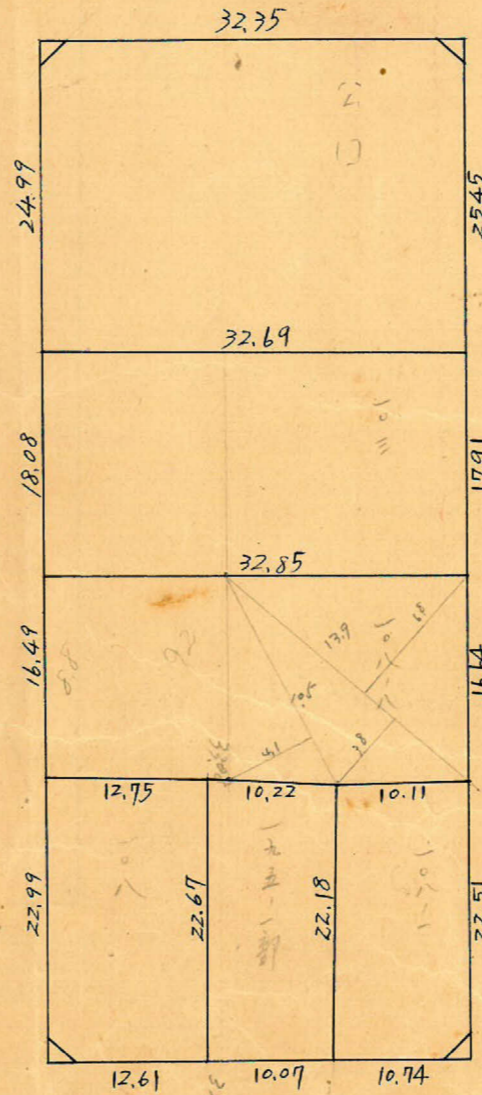


5.5<sup>m</sup>

4<sup>m</sup>

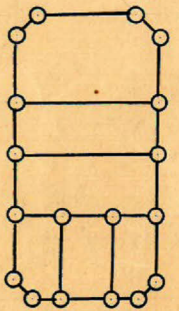

ロット 6  
 杭 18

8<sup>m</sup>

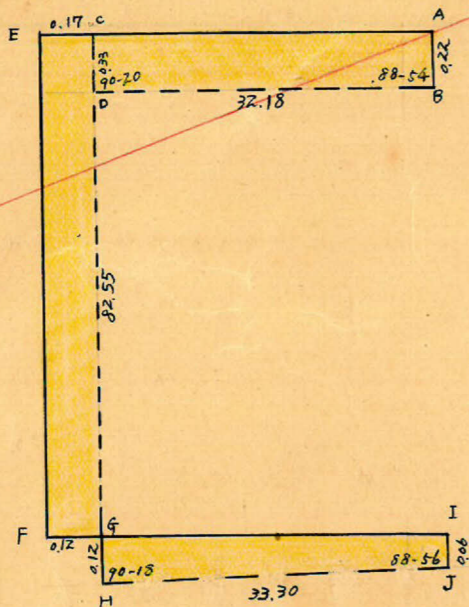


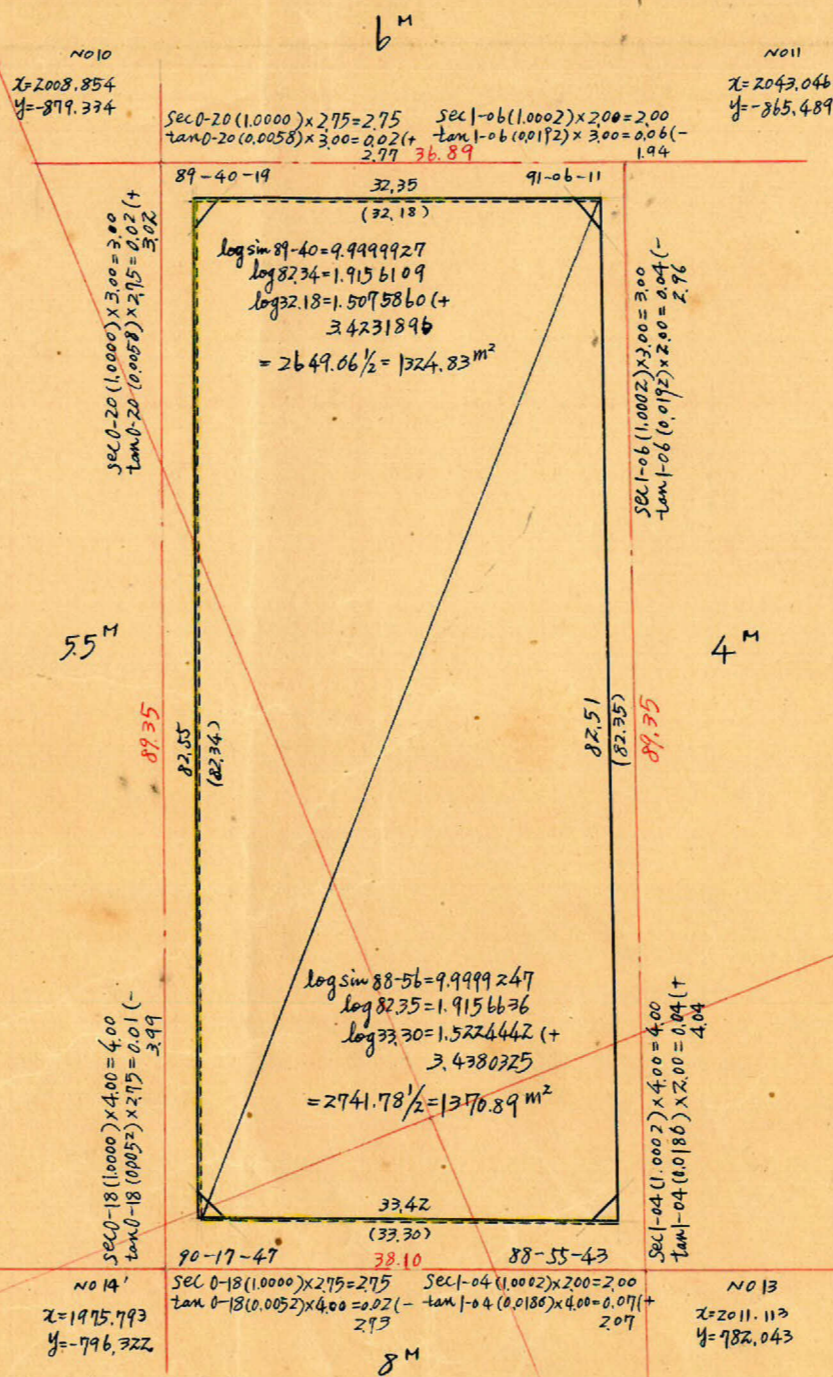

この図面等は、土地区画整理事業に関する参考資料として提供しています。  
 ○図面等は換地処分時のものであり、現在の状況とは異なる場合があります。  
 ○図面等によって、境界等が確定されるものではありません。