

この図面等は、土地区画整理事業に関する参考資料として提供しています。
 ○図面等は換地処分時のものであり、現在の状況とは異なる場合があります。
 ○図面等によって、境界等が確定されるものではありません。


上 荒田 80j077 縮尺 1/600

No30
 $x=1865.962$
 $y=17840.632$

No29
 $x=1926.666$
 $y=17816.301$

No66
 $x=1841.291$
 $y=1764.491$

No27
 $x=1896.676$
 $y=1740.871$

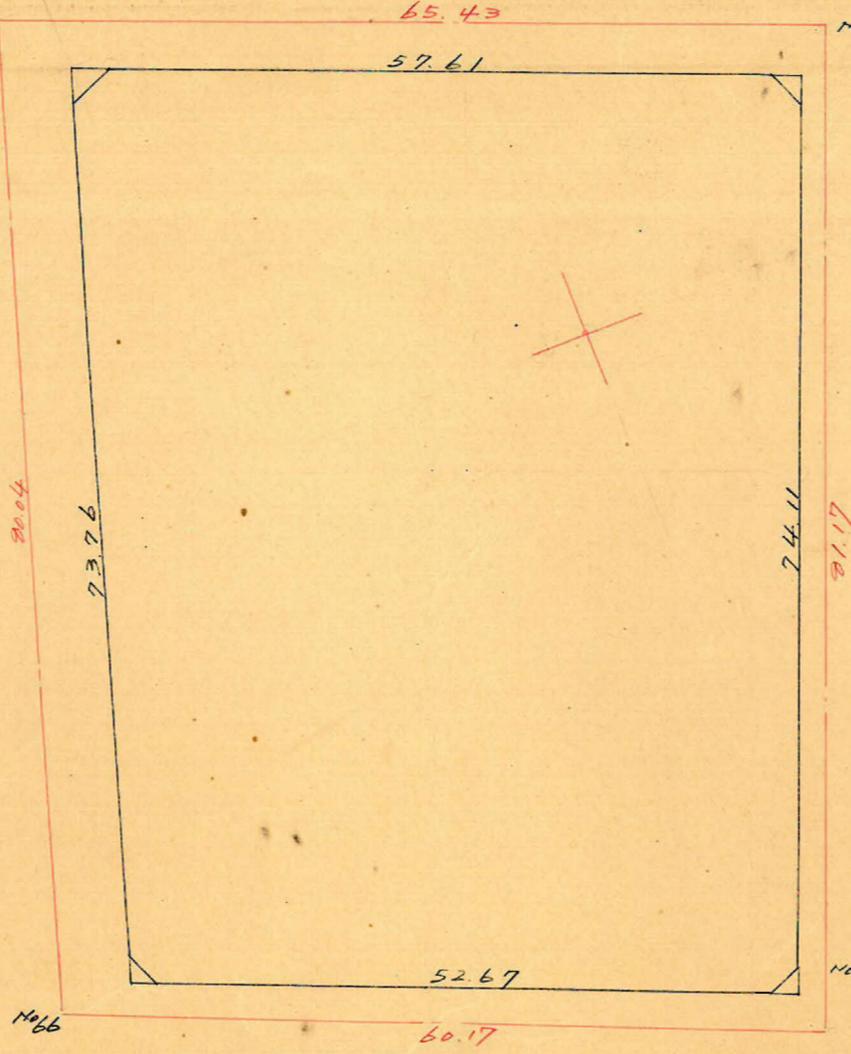

測点	1 x	2 ox	3	4 y	5 oy	6	3x4	1x6
1	1847.129			764.750				
2	1869.827	-22.698		834.732	+70.182			
3	1923.221	-53.394	-76.092	813.286	-21.646	+48.536	+63.531,646	+90.753,923
4	1895.740	+27.481	-25.913	744.464	-68.822	-90.468	+21.074,680	-173.989,957
1	1847.129	+48.611	+76.092	764.750	+20.286	-48.536	-56.647,755	-92.011,637
		-22.698	+25.913		+70.182	+90.468	-19.216,967	+167.106,066
							+8.141,604	-8.141,605

$\frac{1}{2} = 4.070.802 m^2$

合計面積
 剪採 "
 割込 "

$4.070.800 m^2 (x 0.8025 = 1.231.41坪) = 1.231.39坪$
 $4.12 + 2.30 + 2.01 + 2.67 = 11.10 (x " = 3.35") = 3.33$
 $= 1.228.06 "$