


課長	係長	測量士	係


(分筆前)
確定面積平面圖 $S = \frac{1}{600}$

ブロック番号 荒田 87号




新地名 町 丁目
年 月 日

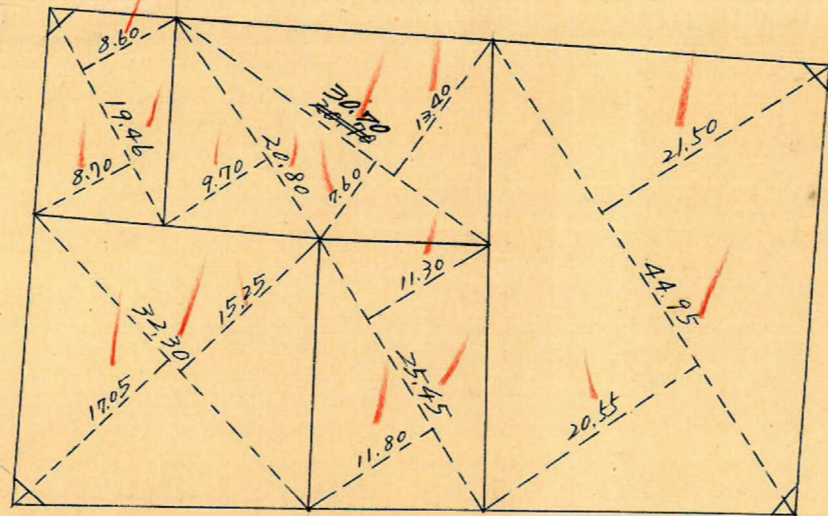

$2.00\text{m}^2 = 0.60\text{坪}$

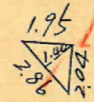


ロツト 5
杭 16

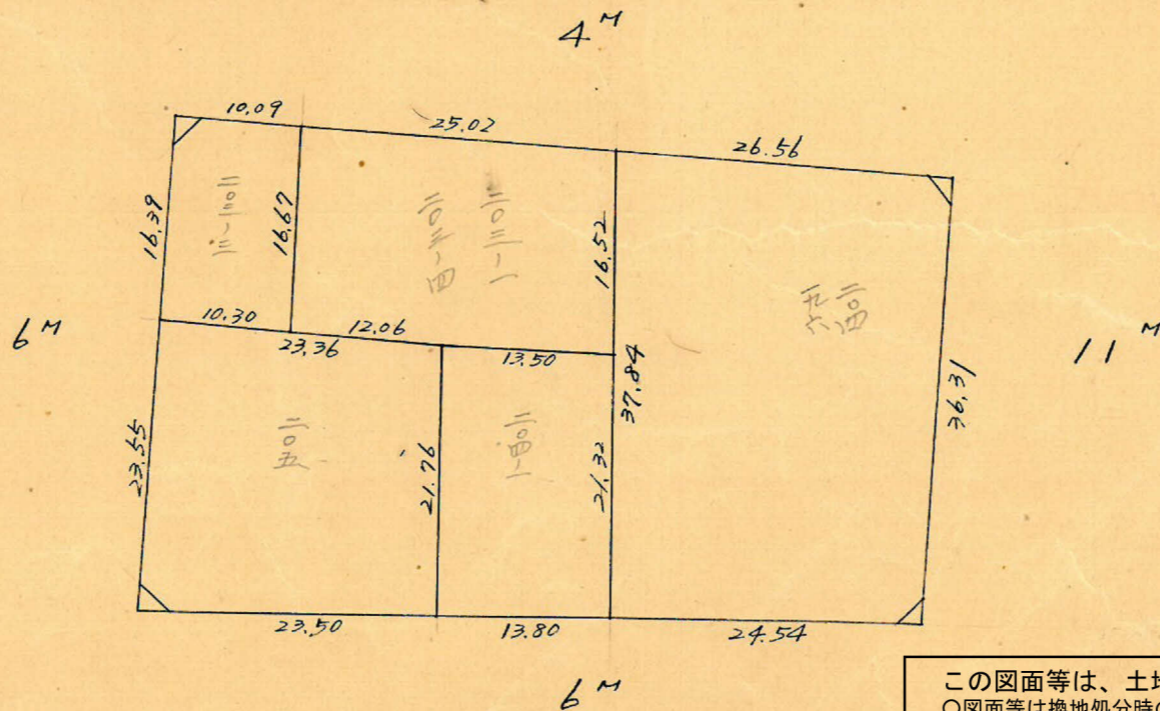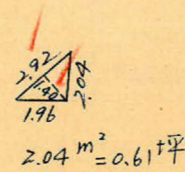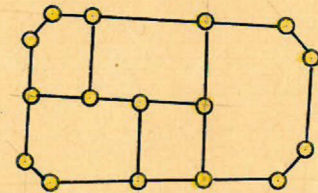


この図面等は、土地区画整理事業に関する参考資料として提供しています。
 ○図面等は換地処分時のものであり、現在の状況とは異なる場合があります。
 ○図面等によって、境界等が確定されるものではありません。

トラス-精度 1/8000

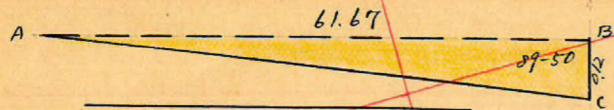

$$AC = \sqrt{61.67^2 + 0.12^2 - 2 \times 61.67 \times 0.12 \times \cos 89-50} = 61.67 \text{ m}$$

$$\text{面積} = \frac{1}{2} \times 61.67 \times 0.12 \times \sin 89-50 = 3.700 \text{ m}^2$$

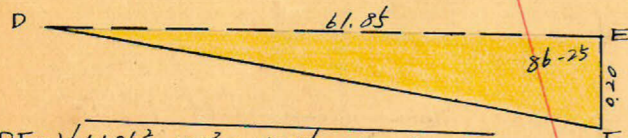

$$DE = \sqrt{61.85^2 + 0.20^2 - 2 \times 61.85 \times 0.20 \times \cos 86-25} = 61.89 \text{ m}$$

$$\text{面積} = \frac{1}{2} \times 61.85 \times 0.20 \times \sin 86-25 = 6.173 \text{ m}^2$$

N040
x=1839.494
y=-986.556

$$\sec 0-15 (1.0000) \times 3.00 = 3.00$$

$$\tan 0-15 (0.0044) \times 2.00 = 0.01 (-)$$


4 M

$$\sec 0-10 (1.0000) \times 5.50 = 5.50$$

$$\tan 0-10 (0.0029) \times 2.00 = 0.01 (+)$$

N033
x=1906.301
y=-965.095

6 M
sec 3-20 (1.0021) x 3.00 = 3.01
tan 3-20 (0.0069) x 3.00 = 0.19 (+)

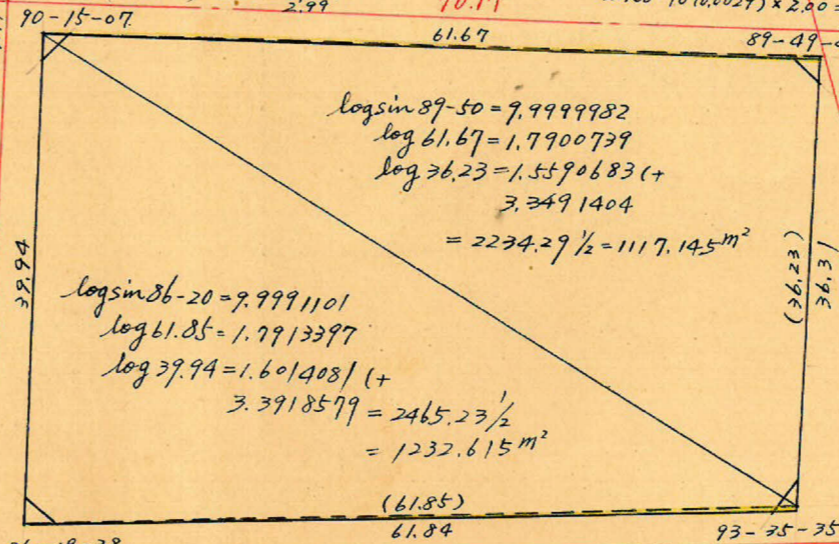

$$\log \sin 89-50 = 9.9999982$$

$$\log 61.67 = 1.7900739$$

$$\log 36.23 = 1.5590683 (+)$$

$$3.3491404$$

$$= 2234.29 \frac{1}{2} = 1117.145 \text{ m}^2$$

$$\log \sin 86-20 = 9.9991101$$

$$\log 61.85 = 1.7913397$$

$$\log 39.94 = 1.6014081 (+)$$

$$3.3918579 = 2465.23 \frac{1}{2}$$

$$= 1232.615 \text{ m}^2$$

N041
x=1825.502
y=-943.648

$$\sec 3-40 (1.0021) \times 3.00 = 3.01$$

$$\tan 3-40 (0.0691) \times 3.00 = 0.19 (+)$$

6 M

$$\sec 3-35 (1.0020) \times 5.50 = 5.51$$

$$\tan 3-35 (0.0626) \times 3.00 = 0.19 (-)$$

N032
x=1893.665
y=-926.162

合計面積 $1117.145 + 1232.615 - 3.700 + 6.173 = 2352.23 \text{ m}^2$ ($\times 0.7025 = 711.54 \text{ 坪}$) = 711.51 坪
 剪除 " $2.12 + 2.00 + 2.04 + 2.51 = 8.67 \text{ m}^2$ ($\times 0.3025 = 2.62 \text{ 坪}$) = 2.60 坪
 割込 " 2343.56 m^2 ($\times 0.3025 = 708.92 \text{ 坪}$) = 708.91 坪

この図面等は、土地区画整理事業に関する参考資料として提供しています。
 ○図面等は換地処分時のものであり、現在の状況とは異なる場合があります。
 ○図面等によって、境界等が確定されるものではありません。

y=-900

x=1800

x=1900