

課長	係長	測量士	係

(分筆前)
確定面積平面圖 $S = \frac{1}{600}$




ブロック番号 上荒田

108号





新地名 町 丁目

昭和33年 3月 10日

この図面等は、土地区画整理事業に関する参考資料として提供しています。
○図面等は換地処分時のものであり、現在の状況とは異なる場合があります。
○図面等によって、境界等が確定されるものではありません。

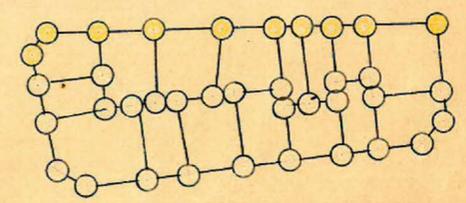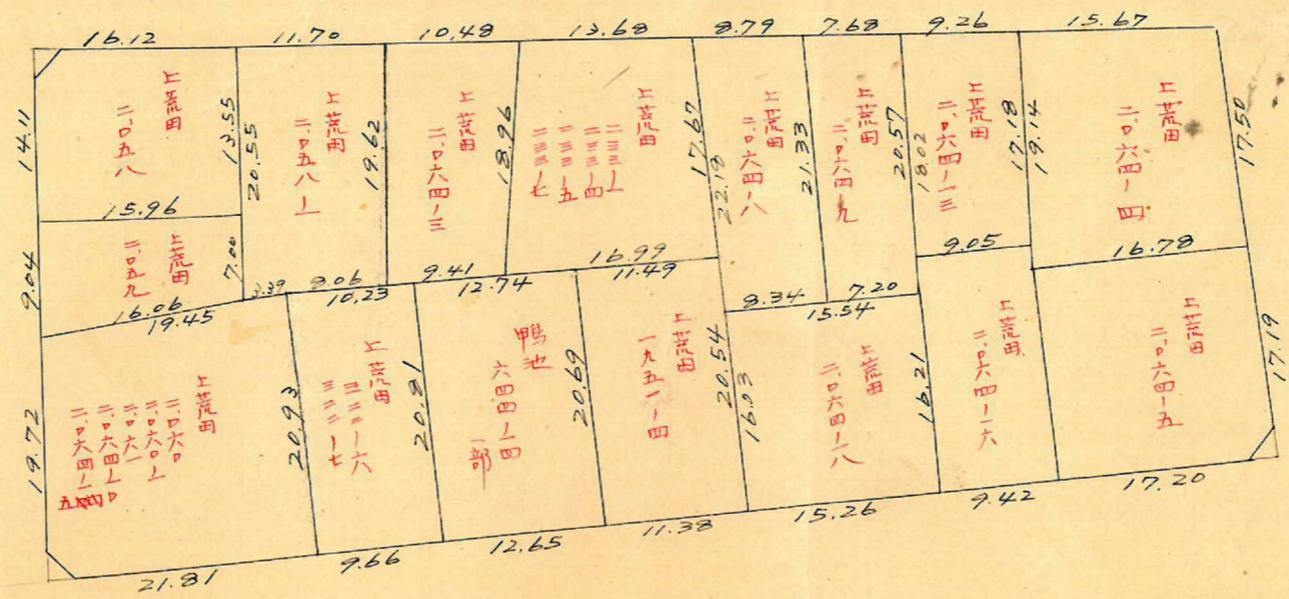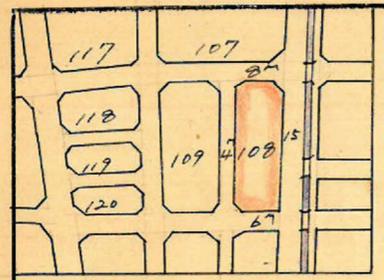


口16 杭37+

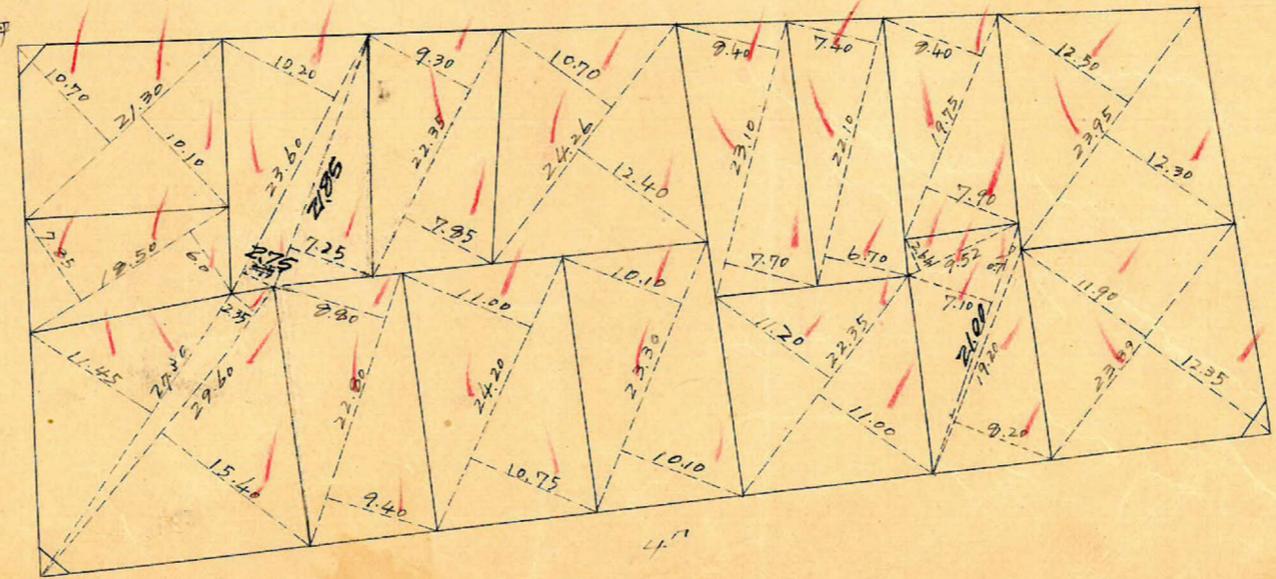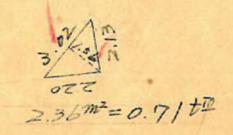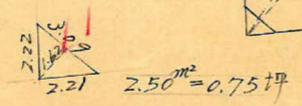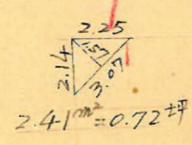

この図面等は、土地区画整理事業に関する参考資料として提供しています。
 ○図面等は換地処分時のものであり、現在の状況とは異なる場合があります。
 ○図面等によって、境界等が確定されるものではありません。

上荒田 108 プラット 縮尺 $\frac{1}{600}$ トラバ-精度 $\frac{1}{11,000}$

$x = 1782.082$
 $y = 471056.837$

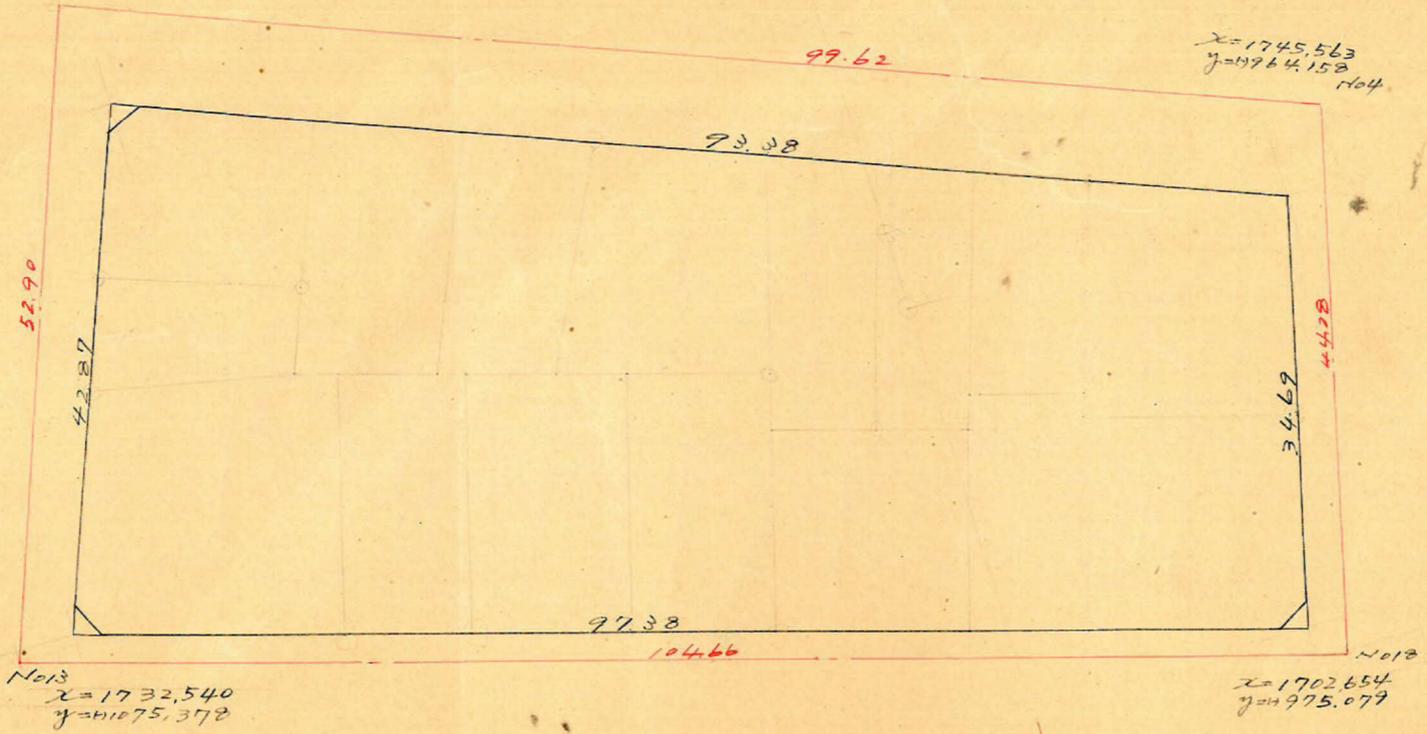

	1	2	3	4	5	6	1 × 6	3 × 4
	x	ox		y	oy			
A	1705.459			-977.411				
B	1733.296	+27.237		-1070.727	-93.316	72.261	-135.649.472	-72.729.092
C	1773.440	+40.144	+67.921	-1055.672	+15.055	101.872	+120.674.520	-6103.896
D	1739.072	-34.362	+5.722	-962.949	+26.923	72.261	+136.101.923	+65.263.324
A	1705.459	-23.619	-67.921	-977.411	-9.562	101.272	-173.742.752	+5.651.390
		+27.237	-5.722		-93.316			
							+7.372.273	-7.372.274

合計面積
 前除"
 割込"

3689.14 m^2 ($\times 0.3025 = 1115.96 \text{ 坪}$) = 1115.89 坪
 $2.41 + 2.50 + 2.36 = 7.27$ (" \times " = 2.21") = 2.18"
 = 1113.71"

$x = 1700$

$x = 1700$