









課長	係長	測量士	係

(分筆前)
確定面積平面圖 $S = \frac{1}{600}$

ブロック番号 三茶田

126号

新地名 町 丁目
年 月 日

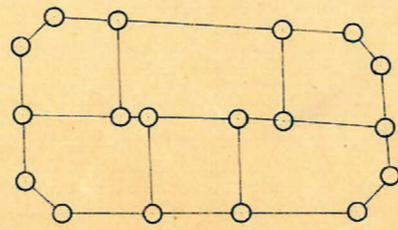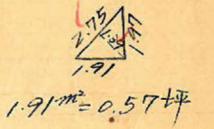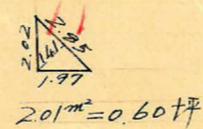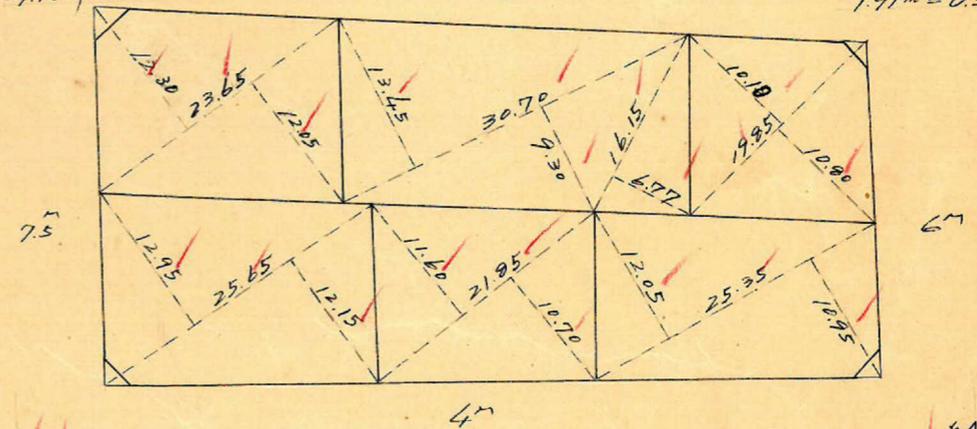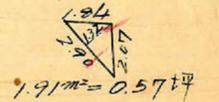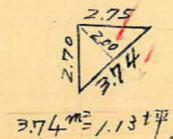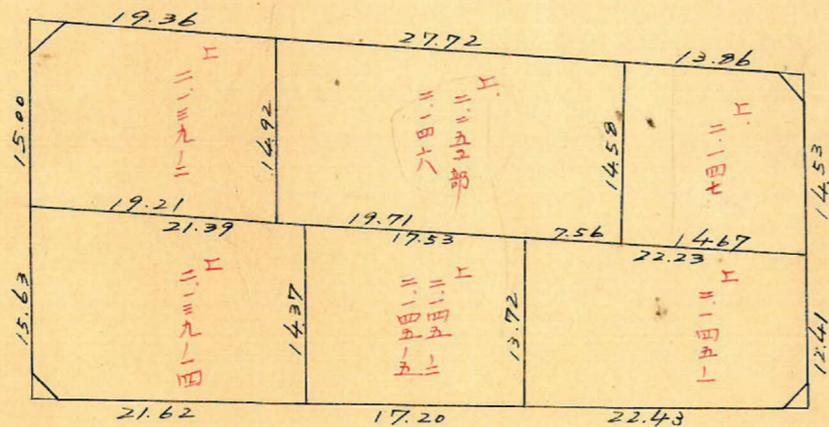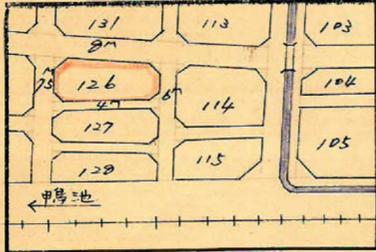


ロット6 杭18

この図面等は、土地区画整理事業に関する参考資料として提供しています。
○図面等は換地処分時のものであり、現在の状況とは異なる場合があります。
○図面等によって、境界等が確定されるものではありません。


この図面等は、土地区画整理事業に関する参考資料として提供しています。
 ○図面等は換地処分時のものであり、現在の状況とは異なる場合があります。
 ○図面等によって、境界等が確定されるものではありません。

荒田 1267077 縮尺 1/600

No. 48
 x = 1536.330
 y = 787.595

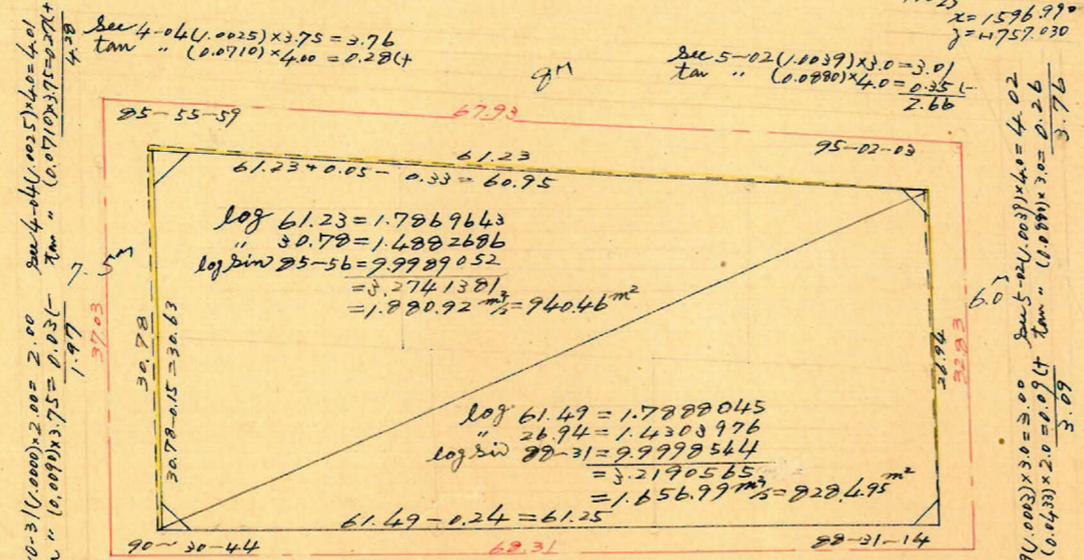


No. 25
 x = 1596.990
 y = 4757.030

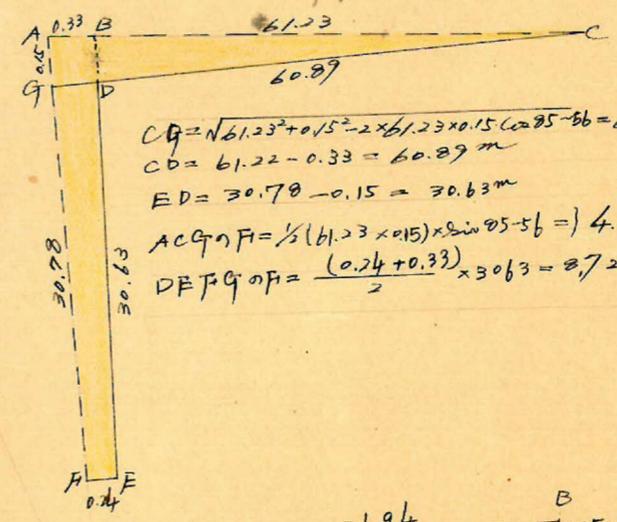

$$\begin{aligned}
 CG &= \sqrt{61.23^2 + 0.15^2} - 2 \times 61.23 \times 0.15 \cos 85-56 = 61.22 \text{ m} \\
 CD &= 61.22 - 0.33 = 60.89 \text{ m} \\
 ED &= 30.78 - 0.15 = 30.63 \text{ m} \\
 \text{Area } \triangle ACG &= \frac{1}{2} (61.23 \times 0.15) \sin 85-56 = 4.580 \text{ m}^2 \\
 \text{Area } \text{trapezoid } DEFG &= \frac{(0.24 + 0.33)}{2} \times 30.63 = 8.729 \text{ m}^2
 \end{aligned}$$

No. 49
 x = 1522.855
 y = 753.428

No. 26
 x = 1528.869
 y = 4726.553

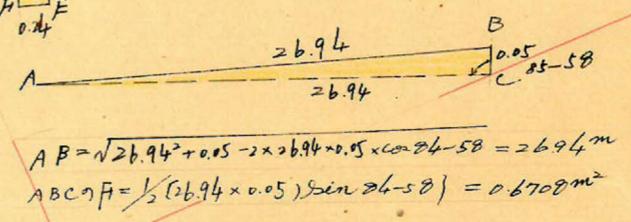

$$\begin{aligned}
 AB &= \sqrt{26.94^2 + 0.05^2} - 2 \times 26.94 \times 0.05 \cos 84-58 = 26.94 \text{ m} \\
 \text{Area } \triangle ABC &= \frac{1}{2} (26.94 \times 0.05) \sin 84-58 = 0.6708 \text{ m}^2
 \end{aligned}$$

合計面積 $1.768.955 \text{ m}^2 - 4.580 - 8.730 + 0.671 = 1.756.316 \text{ m}^2 \div 1756.32 (\times 0.3025 = 531.28 \text{ t坪}) = 531.25 \text{ t坪}$
 剪除 $3.74 + 2.01 + 1.91 + 1.91 = 9.57 \text{ m}^2 (\times " = 2.89 \text{ t坪}) = 2.87$
 割込 $= 528.38 \text{ t坪}$