

課長	係長	測量士	係

(分筆前)
確定面積平面圖 $S = \frac{1}{600}$

ブロック番号


上荒田

124号








新地名

町 丁目

昭和33年 2月 17日

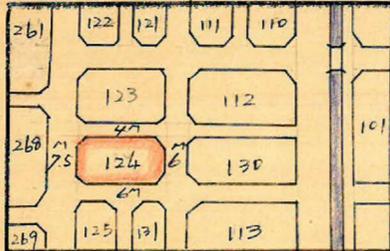


この図面等は、土地区画整理事業に関する参考資料として提供しています。
 ○図面等は換地処分時のものであり、現在の状況とは異なる場合があります。
 ○図面等によって、境界等が確定されるものではありません。

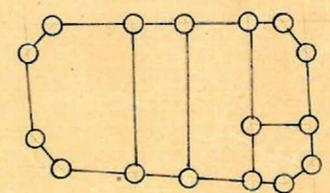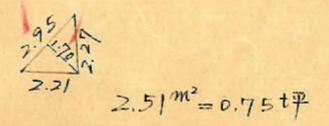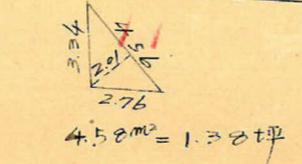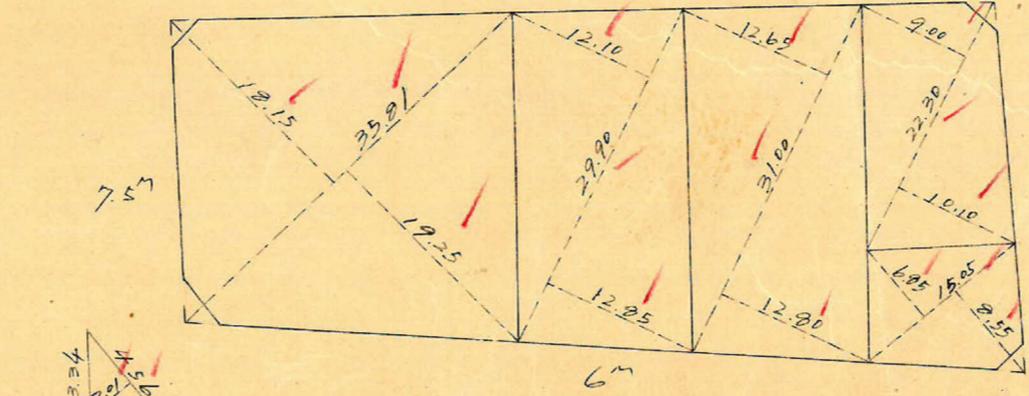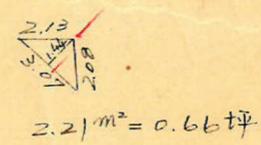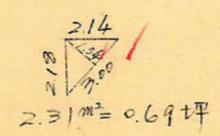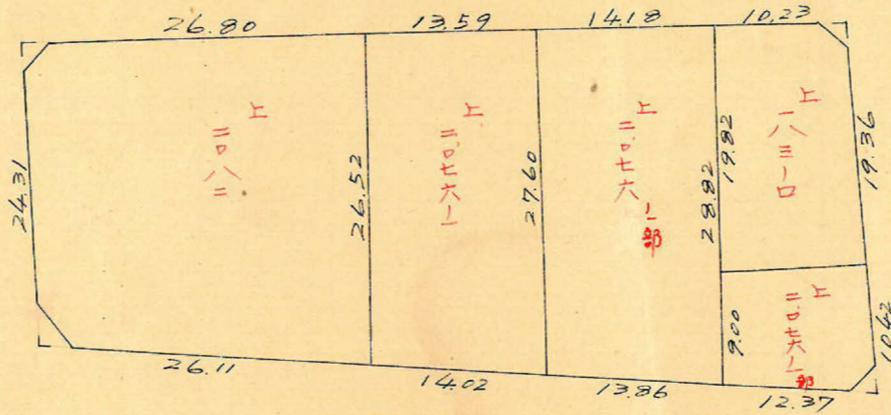

ロツト 5 杭 16 本

この図面等は、土地区画整理事業に関する参考資料として提供しています。
 ○図面等は換地処分時のものであり、現在の状況とは異なる場合があります。
 ○図面等によって、境界等が確定されるものではありません。

上荒田 124 BL 縮尺 $\frac{1}{600}$ トラバ-精度 $\frac{1}{1,000}$

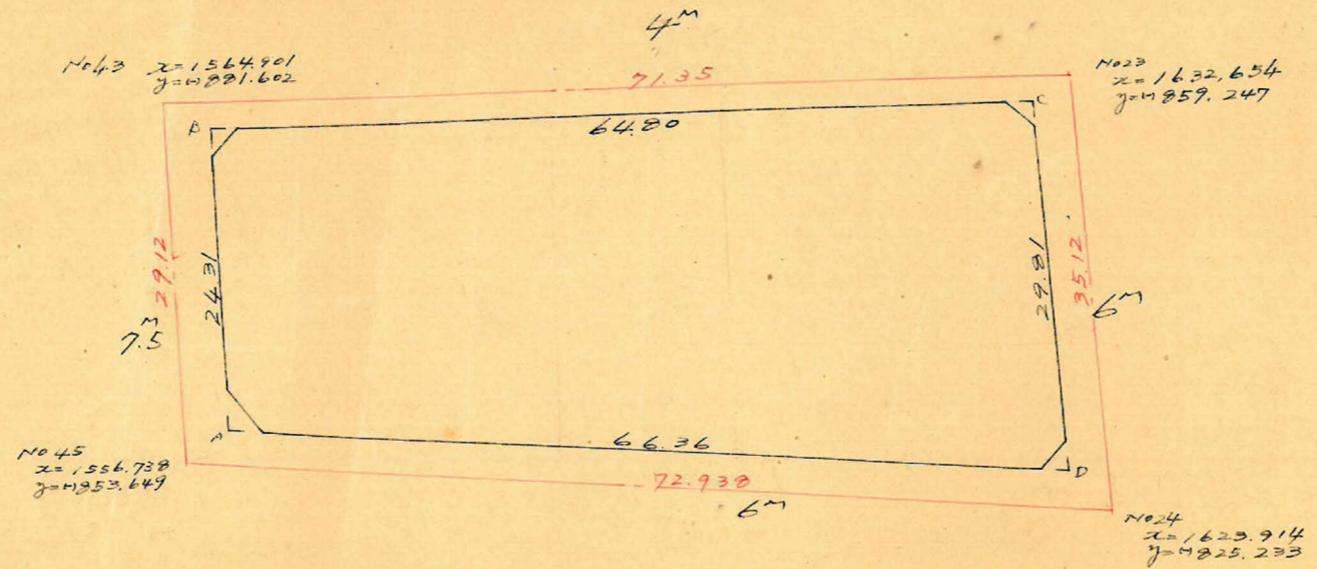

	1	2	3	4	5	6	1x6	3x4
	x	ox		y	oy			
A	1560.708			255.248				
B	1567.760	+ 7.052	+ 62.590	272.520	- 23.272	- 2.967	- 4651.544	- 60.257.687
C	1629.298	+ 61.538	+ 54.054	258.215	+ 20.305	+ 49.156	+ 80.029.772	- 46.329.954
D	1621.214	- 7.484	- 62.590	229.364	+ 28.251	+ 2.967	+ 4.811.922	+ 56.226.077
A	1560.708	- 61.106	- 54.054	255.248	- 25.884	- 49.156	- 76.712.162	+ 46.229.575
		+ 7.052			- 23.272			
							+ 3.531.988	- 3.531.989 $\frac{m^2}{2} = 1765.994 m^2$

合計面積 $1765.99 m^2$ ($\times 0.3025 = 534.21$ 坪) = 534.19坪
 剪除 " $2.31 + 4.58 + 2.21 + 2.51 = 11.61$ " ($\times " = 3.51$ ") = 3.48坪
 割込 " = 530.71坪

y=41900

y=41900

y=41900

y=41900

0.512=x

0.0912