


荒田 252 ブロック 縮尺 1/600 トランシム精度 1/1000

この図面等は、土地区画整理事業に関する参考資料として提供しています。
 ○図面等は換地処分時のものであり、現在の状況とは異なる場合があります。
 ○図面等によって、境界等が確定されるものではありません。

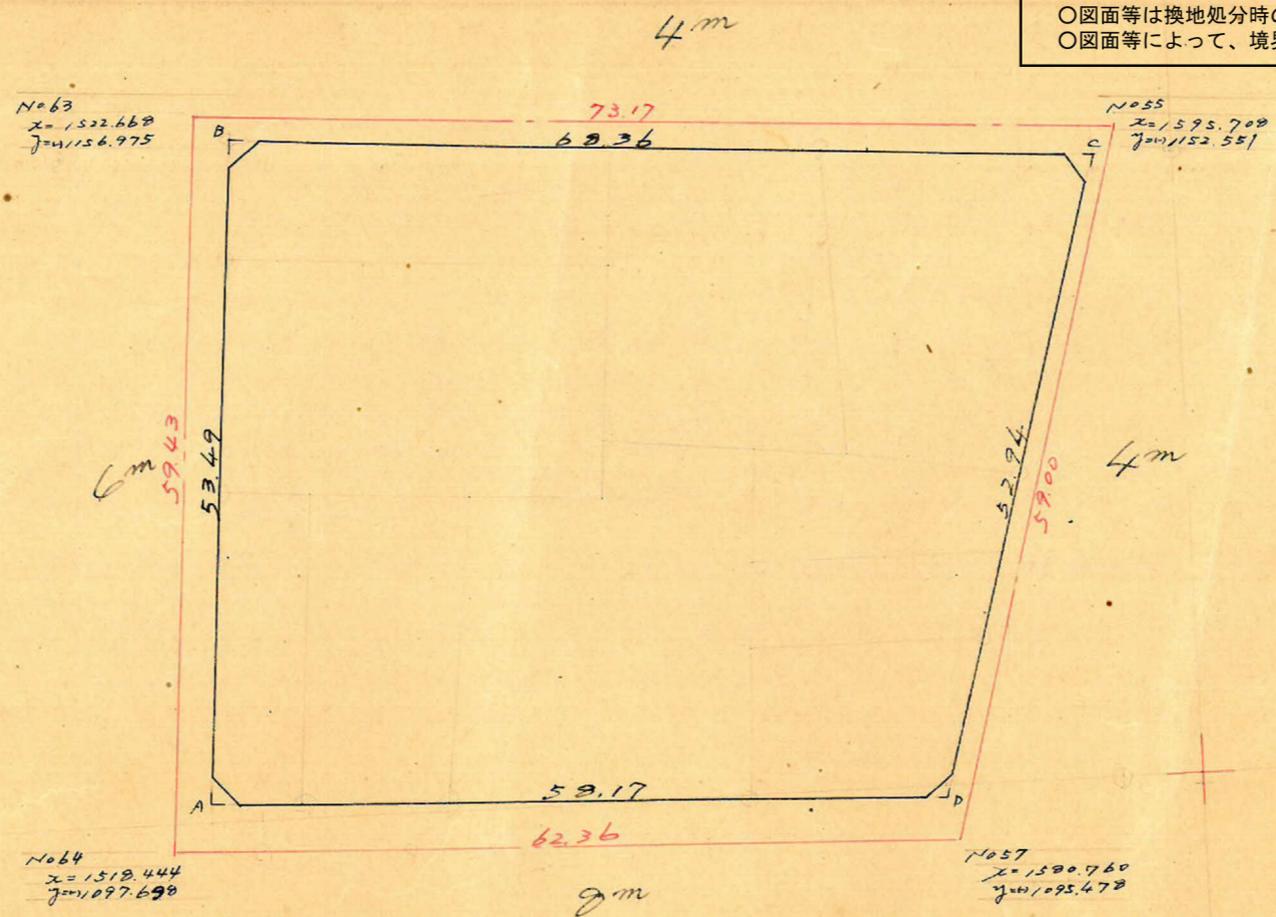

	1	2	3	4	5	6	1 × 6	3 × 4
	Z	ΔZ		Z	ΔZ			
A	1521.508			1101.438				
B	1525.528	+ 4.020	+ 72.233	1154.776	- 53.338	- 42.768	- 74,396.950	- 23,412.935
C	1593.741	+ 68.213	+ 54.108	1150.206	+ 4.570	+ 55.595	+ 22,604.031	- 62,235.346
D	1579.636	- 14.105	- 72.233	1099.181	+ 51.025	+ 42.768	+ 77,035.688	+ 79,397.141
A	1521.508	- 58.128	- 54.108	1101.438	- 2.257	- 55.595	- 24,589.237	+ 59,596.607
		+ 4.020			- 53.338		+ 6,654.532	- 6,654.533
								$\frac{1}{2} = 3.327.266 \text{ m}^2$

合計面積 3327.27 m^2 ($\times 0.3025 = 1006.49 \text{ 坪}$) = 1006.45 坪
 剪除 " $2.67 + 2.38 + 1.64 + 2.53 = 9.22$ " ($\times \text{ " } = 2.78$) = 2.76"
 割込 " = 1.003.69"