
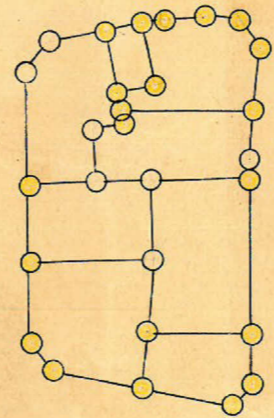
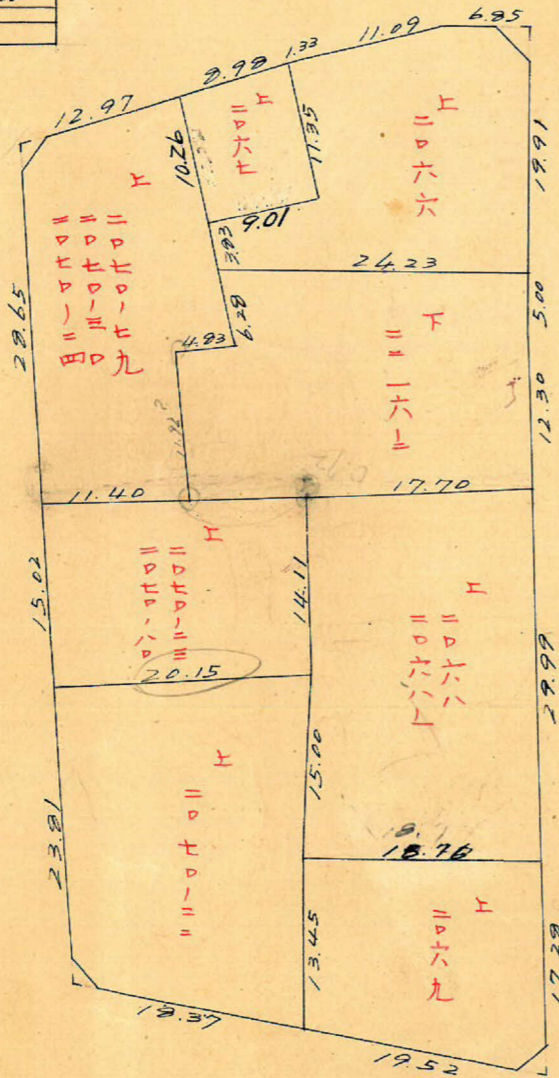


|    |    |     |   |
|----|----|-----|---|
| 課長 | 係長 | 測量士 | 係 |
|    |    |     |   |


(分筆前)  
 確定面積平面圖  $S = \frac{1}{600}$

ブロック番号 荒田 254号

新地名 町 丁目  
 年 月 日

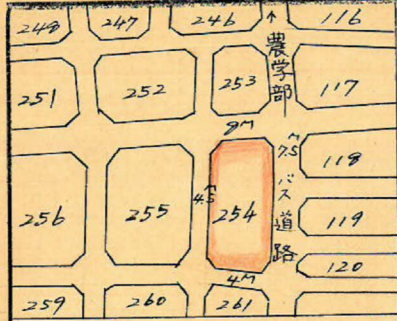

杭 28

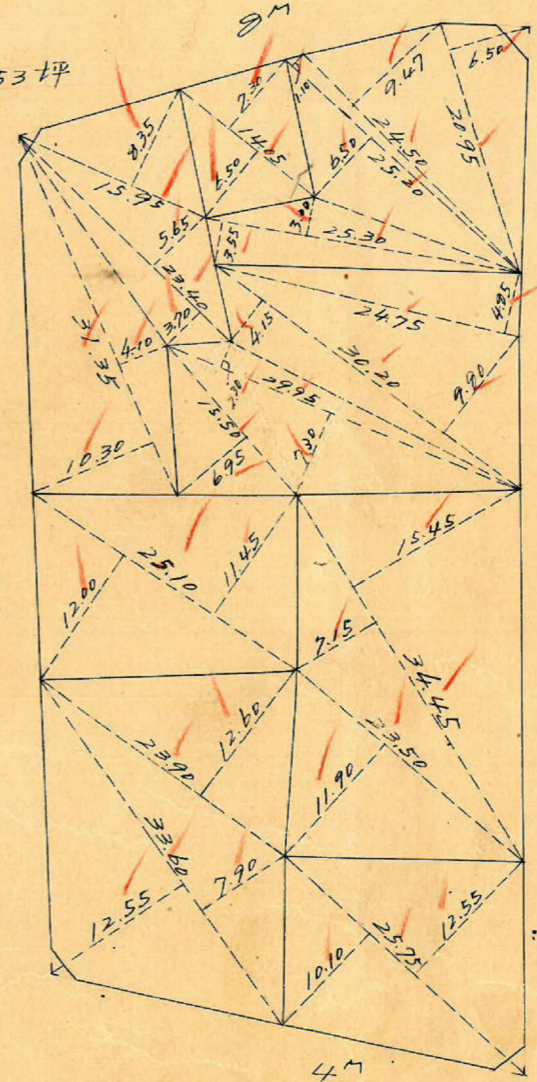

1.76m² = 0.53坪


3.77m² = 1.14坪

1.71m² = 0.53坪

2.31m² = 0.51坪

この図面等は、土地区画整理事業に関する参考資料として提供しています。  
 ○図面等は換地処分時のものであり、現在の状況とは異なる場合があります。  
 ○図面等によって、境界等が確定されるものではありません。

この図面等は、土地区画整理事業に関する参考資料として提供しています。  
 ○図面等は換地処分時のものであり、現在の状況とは異なる場合があります。  
 ○図面等によって、境界等が確定されるものではありません。

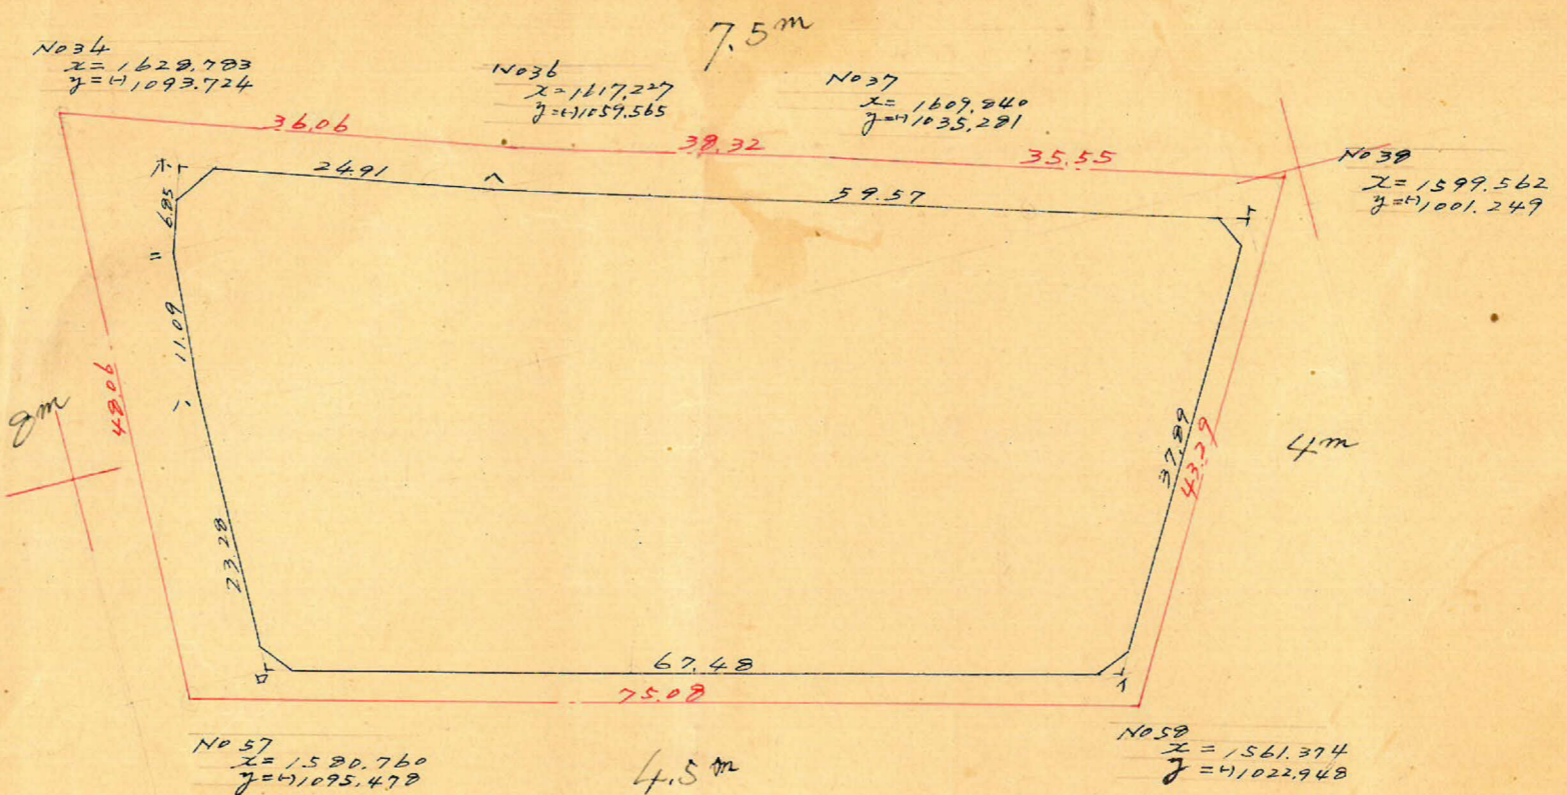

|   | 1        | 2        | 3        | 4        | 5        | 6        | 1 x 6         | 3 x 4        |
|---|----------|----------|----------|----------|----------|----------|---------------|--------------|
|   | X        | 4X       |          | Y        | 2Y       |          |               |              |
| ノ | 1564.039 |          |          | 1023.938 |          |          |               |              |
| 口 | 1521.342 | + 17.309 | + 40.577 | 1029.063 | - 65.225 | - 64.636 | - 102,212.009 | - 44,190.909 |
| ハ | 1604.616 | + 23.268 | + 34.319 | 1029.674 | + 0.589  | + 1.522  | + 3,442.226   | - 37,355.339 |
| ニ | 1615.667 | + 11.051 | + 17.601 | 1027.541 | + 0.933  | + 2.944  | + 4,756.524   | - 19,141.209 |
| ホ | 1622.217 | + 6.550  | - 1.467  | 1025.530 | + 2.011  | + 25.593 | + 41,517.400  | + 1,592.472  |
| ヘ | 1614.200 | - 8.017  | - 25.336 | 1061.948 | + 23.592 | + 20.583 | + 130,077.079 | + 26,905.515 |
| ト | 1596.281 | - 17.319 | - 50.161 | 1004.947 | + 57.001 | + 32.110 | + 60,257.135  | + 50,409.146 |
| チ | 1564.039 | - 32.842 | - 15.533 | 1023.938 | - 19.291 | - 24.116 | - 131,560.705 | - 15,703.276 |
|   |          | + 17.309 |          |          | - 65.225 |          | + 5,277.650   | - 5,277.648  |

$\frac{1}{2} = 2,930,224 \text{ m}^2$

合計面積  $2,930,224 \text{ m}^2$  (x 0.3025 = 888.99坪) = 888.94坪  
 剪除 "  $1.76 + 1.71 + 2.31 + 3.77 = 9.55$  (x " = 2.88") = 2.87"  
 割込 " = 886.07"

X=1600

X=1600

X=1500

X=1500

0.001/1m = 1/k