

課長	係長	測量士	係


(分筆前)
確定面積平面圖 $S = \frac{1}{600}$

ブロック番号








荒田

261号

新地名 町 丁目
年 月 日

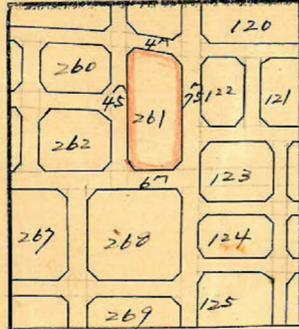


この図面等は、土地区画整理事業に関する参考資料として提供しています。
○図面等は換地処分時のものであり、現在の状況とは異なる場合があります。
○図面等によって、境界等が確定されるものではありません。

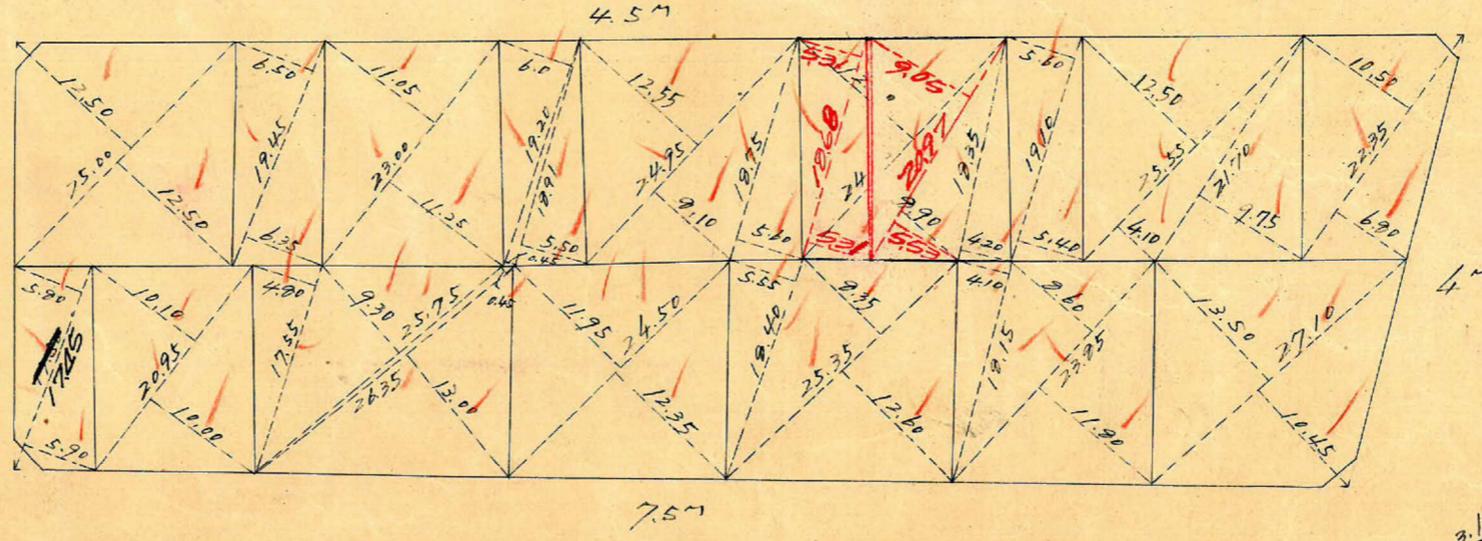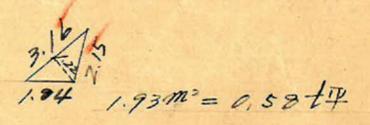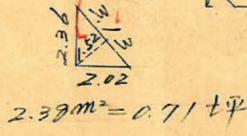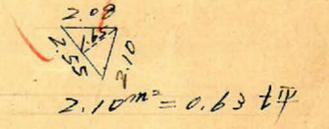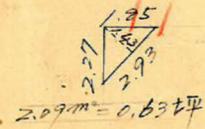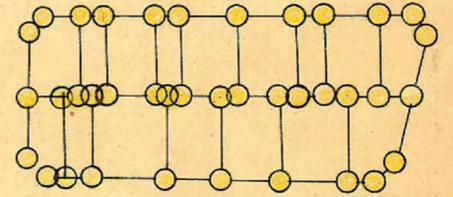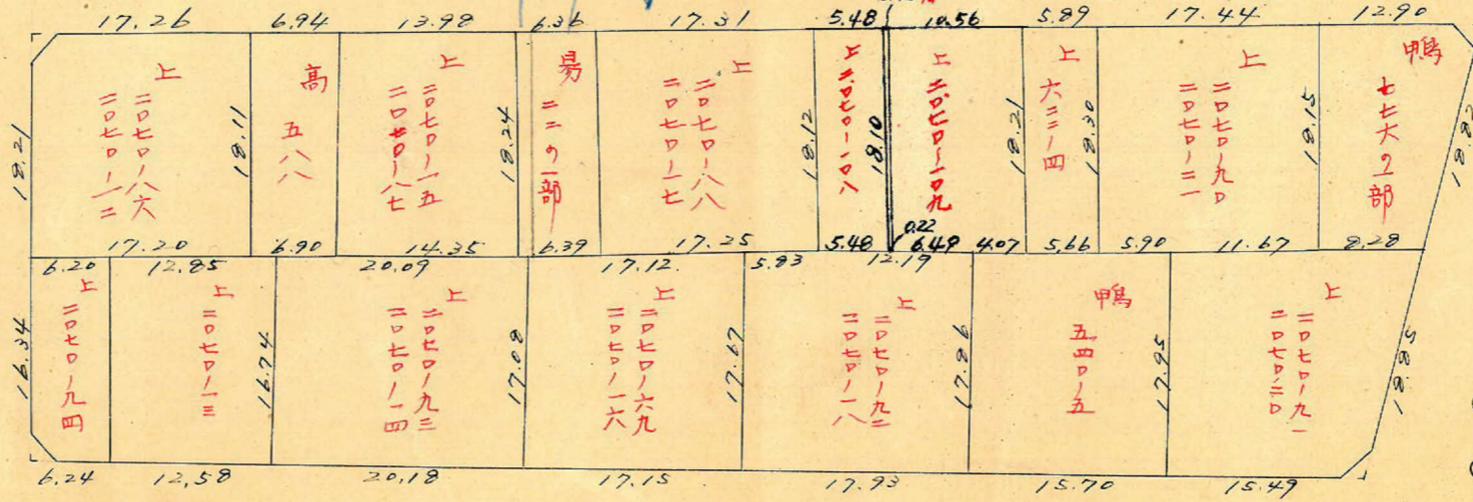

この図面等は、土地区画整理事業に関する参考資料として提供しています。
 ○図面等は換地処分時のものであり、現在の状況とは異なる場合があります。
 ○図面等によって、境界等が確定されるものではありません。

荒田 261 ブロック 縮尺 1/1000 精度 1/1000

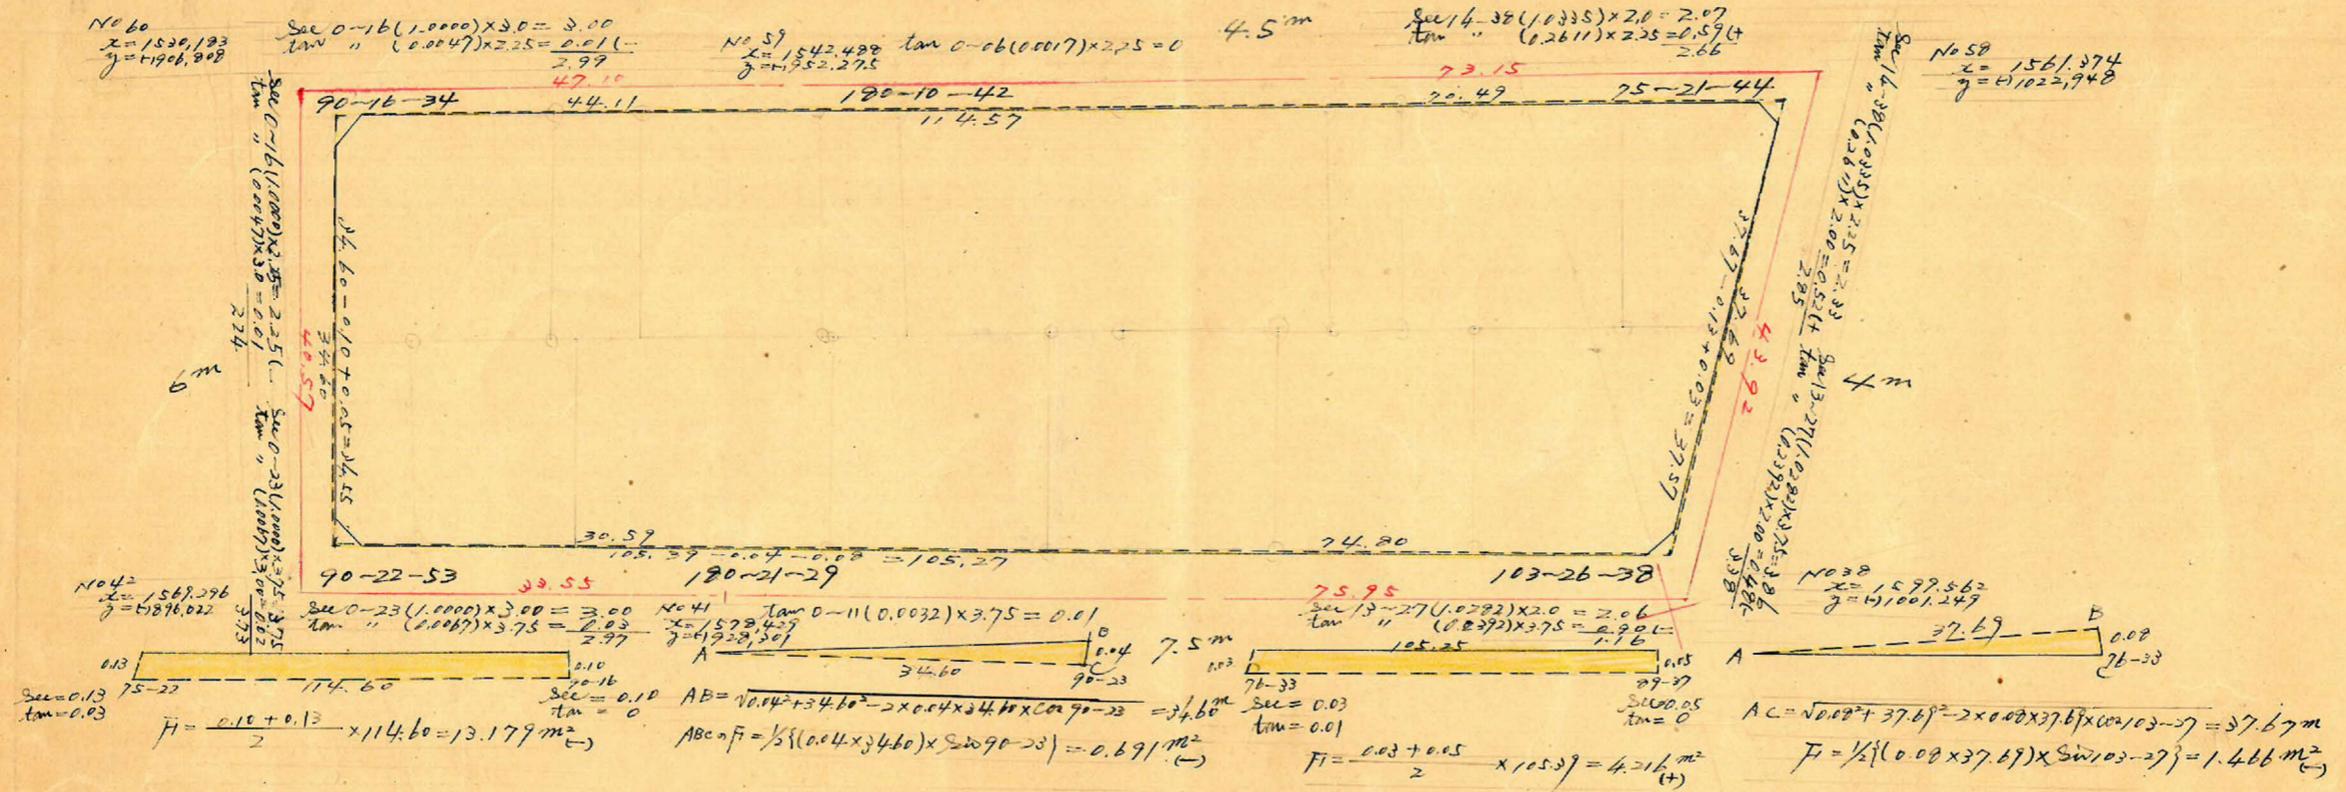

方位角	距離	方位	真数		緯距		経距		更正緯距		更正経距		合緯距	合経距	倍横距	倍面積	
			cos	sin	N	S	E	W	N	S	E	W					
75-22	37.69	N 75-22 E	0.2526	0.9676	9.520		36.417		9.520		36.413		+ 9.520	+ 36.463	+ 36.463	+ 347.128	
151-55	74.80	S 28-05 E	0.8823	0.4708		65.976	35.216			65.972	35.210		- 56.472	+ 71.673	+ 109.136	- 7136.111	
151-34	30.59	S 28-26 E	0.8794	0.4761		26.901	14.564			26.900	14.562		- 22.272	+ 26.235	+ 157.908	- 4247.725	
241-11	34.60	S 61-11 W	0.4820	0.8762		16.677		30.317				30.322	- 100.049	+ 55.913	+ 142.148	- 2370.460	
330-55	44.11	N 29-05 W	0.8739	0.4861	38.548			21.442	38.550			21.445	- 61.498	+ 34.462	+ 90.221	+ 3,424.188	
330-44	70.49	N 29-16 W	0.8724	0.4889	61.495			34.463	61.499			34.462	0	0	+ 34.462	+ 2,119.713	
75-22													0	0	0	0	
					109.563	109.574	26.249	26.222	109.568	109.568	26.235	26.235					7,803.267
					0.011				0.027	±0							1/2 3,901.633m ²

合計面積
 前採 " $3901.63m^2 (x 0.3025 = 1180.24坪) = 1180.17坪$
 割込 " $2.10 + 2.09 + 2.38 + 1.93 = 8.50 (x " = 2.57) = 2.55坪$
 $= 1177.62坪$

x 1/1000

2010.10.16

2010.10.16