
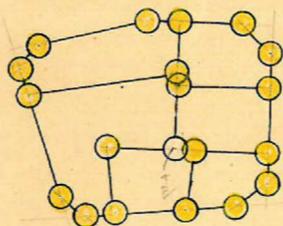


課長	係長	測量士	係







(分 筆 前)  
 確定面積平面圖  $S = \frac{1}{600}$

ブロック番号 荒田 267号

新地名 町 丁目  
 年 月 日

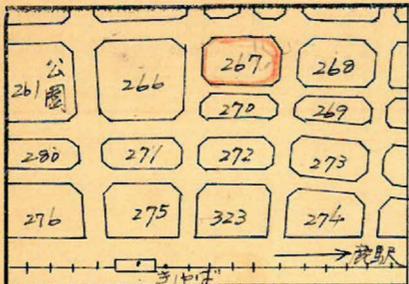


ロット6 杭20

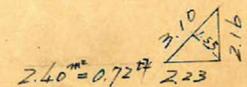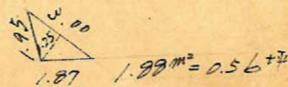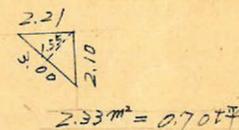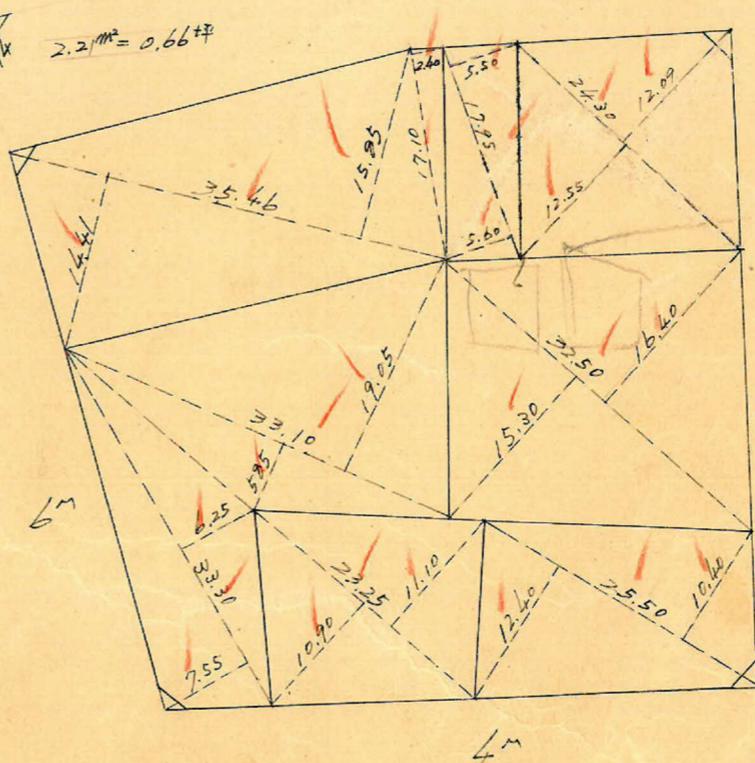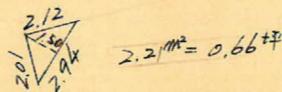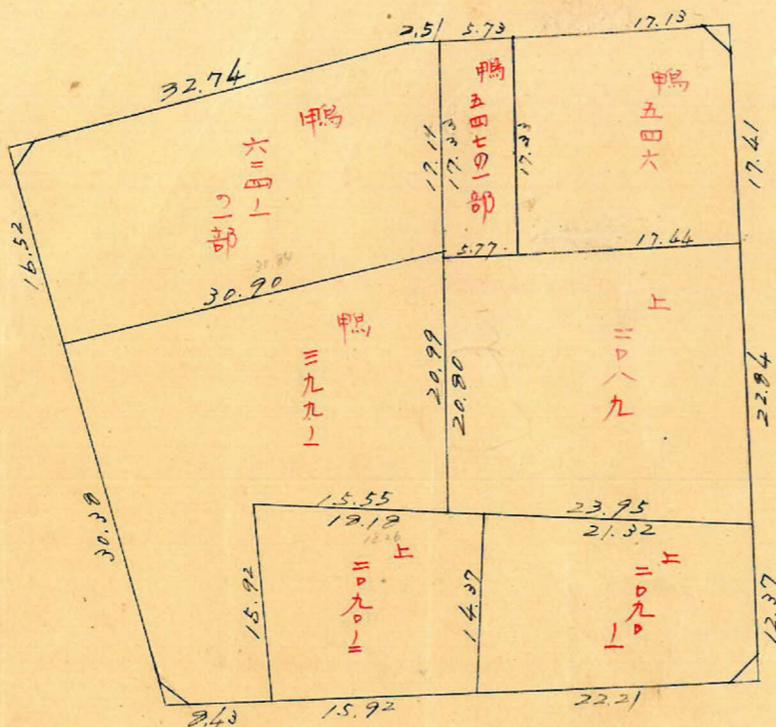

この図面等は、土地区画整理事業に関する参考資料として提供しています。  
 ○図面等は換地処分時のものであり、現在の状況とは異なる場合があります。  
 ○図面等によって、境界等が確定されるものではありません。

この図面等は、土地区画整理事業に関する参考資料として提供しています。  
 ○図面等は換地処分時のものであり、現在の状況とは異なる場合があります。  
 ○図面等によって、境界等が確定されるものではありません。


荒田 167 7077 縮尺 1/600 トライ-精度 1/1,000

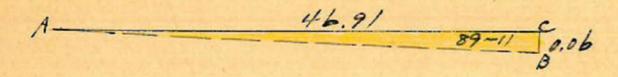

$AC = \sqrt{46.91^2 - 0.06^2} = 46.91m$   
 $\Delta ABC \text{ の } F = \frac{1}{2} \{ (46.91 \times 0.06) \times \sin 89-11 \} = 1.407m^2$



$AB = \sqrt{25.21^2 + 0.16^2} = 25.37m$   
 $\Delta ABC \text{ の } P = \frac{1}{2} \{ (25.21 \times 0.16) \times \sin 167-55 \} = 0.422m^2$

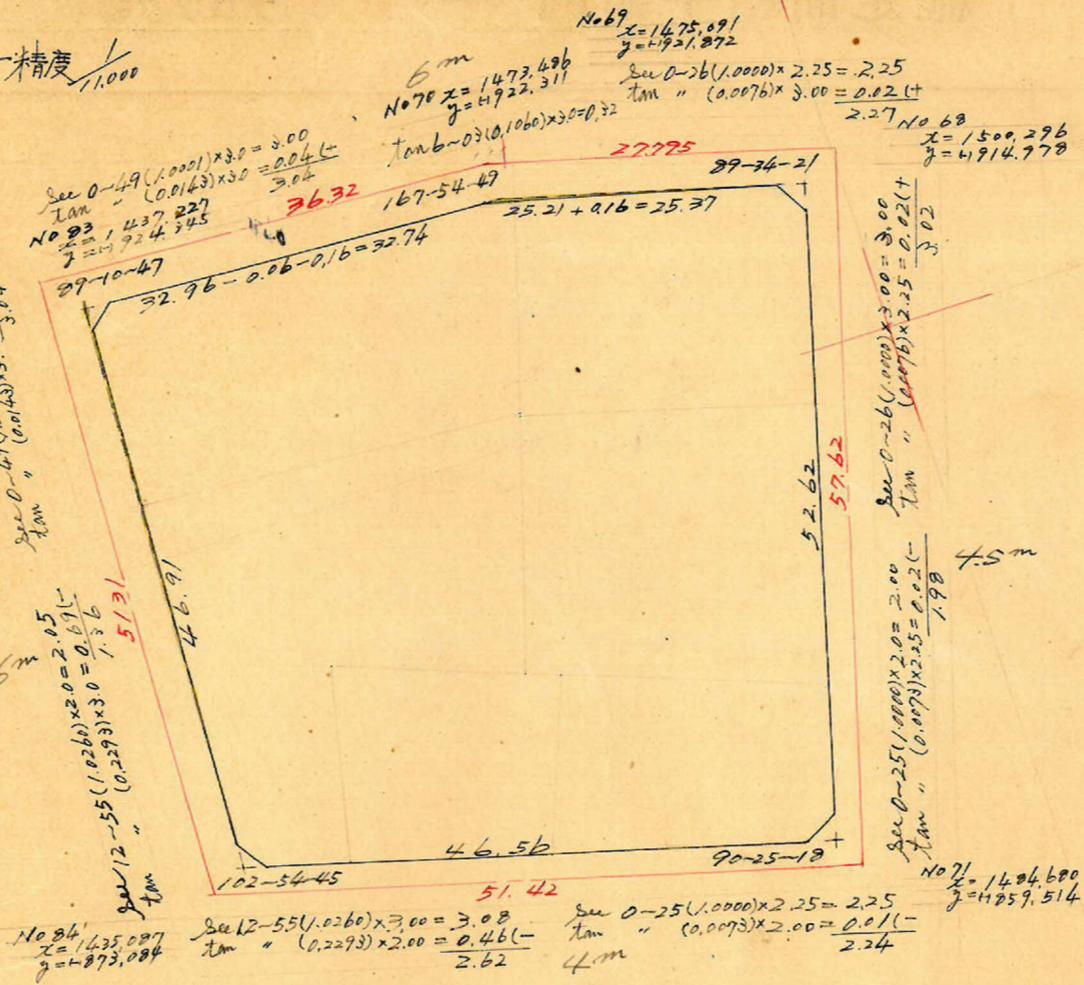

測点	方位角	距離	方位	真数		緯距		経距		更正緯距		更正経距		合緯距	合経距	倍横距	倍面積			
				cos	sin	N	S	E	W	N	S	E	W							
89-11		32.96	N 89-11 E	0.0143	0.9999	0.471		32.957		0.471		32.954		(+)	0.471	(+)	32.954	(+)	15.521	
101-16		25.21	S 78-44 E	0.1954	0.9807		4.926	24.723			4.928	24.721		(-)	4.457	(+)	57.675	(+)	446.620	
191-42		52.62	S 11-42 W	0.9792	0.2028		51.526		10.671		51.535		10.673	(-)	55.992	(+)	47.002	(+)	5,394.529	
281-17		46.56	N 78-43 W	0.1957	0.9807	9.112			45.661	9.109			45.665	(-)	46.893	(+)	1.337	(+)	440.320	
358-22		46.91	N 1-28 W	0.9996	0.0285	46.891				1.337	46.893		1.337	0		0	(+)	1.337	(+)	62.683
89-11																				
						56.474	56.452	57.680	57.669	56.463	56.463	57.675	57.675					(-)	5,322.625	

$= \frac{1}{2} = 2,661.313m^2$

合計面積 2,661.313 - 1.407 - 0.422 = 2,659.48m<sup>2</sup> (× 0.3025 = 804.49坪) = 804.46坪  
 剪除 " 2.33 + 2.40 + 1.88 + 2.21 = 8.82 ( " = 2.66 " ) = 2.64坪  
 割込 " = 801.82坪

縮尺 1/900

縮尺 1/900

縮尺 1/900