
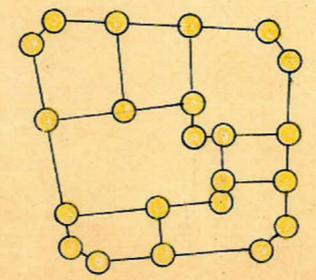
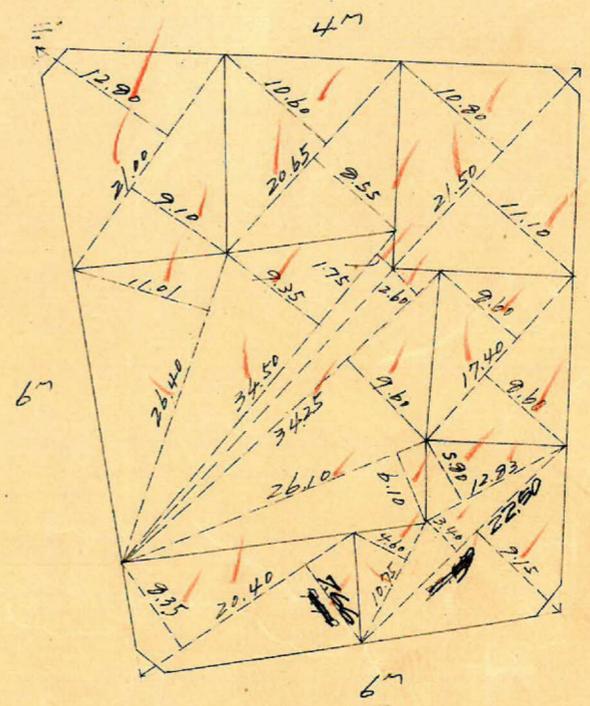
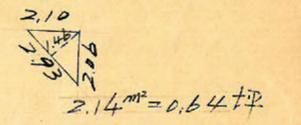
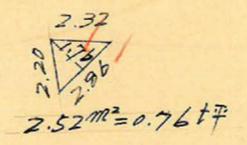
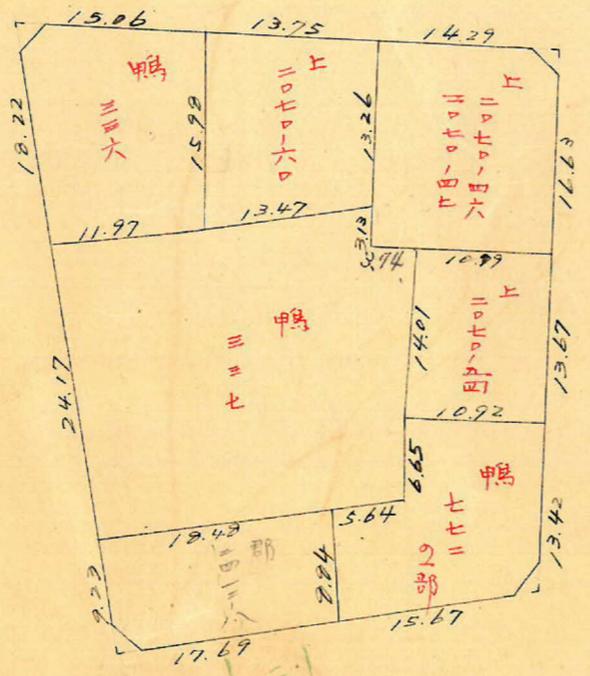


課長	係長	測量士	係



(分筆前) 確定面積平面圖 $S = \frac{1}{600}$

ブロック番号 荒田 263号

新地名 町 丁目
年 月 日

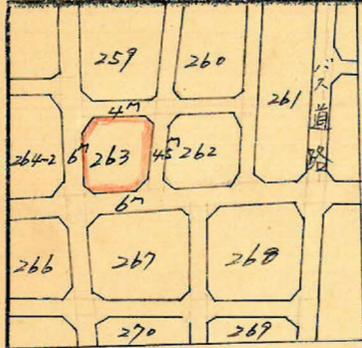

ロット 22本

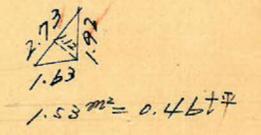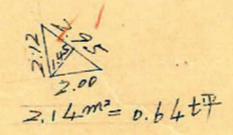

この図面等は、土地区画整理事業に関する参考資料として提供しています。
 ○図面等は換地処分時のものであり、現在の状況とは異なる場合があります。
 ○図面等によって、境界等が確定されるものではありません。


4571 = 2

2 = 1500

この図面等は、土地区画整理事業に関する参考資料として提供しています。
 ○図面等は換地処分時のものであり、現在の状況とは異なる場合があります。
 ○図面等によって、境界等が確定されるものではありません。

荒田 263 ブロック 縮尺 $\frac{1}{600}$ トライ精度 $\frac{1}{1100}$

2 = 17 1000

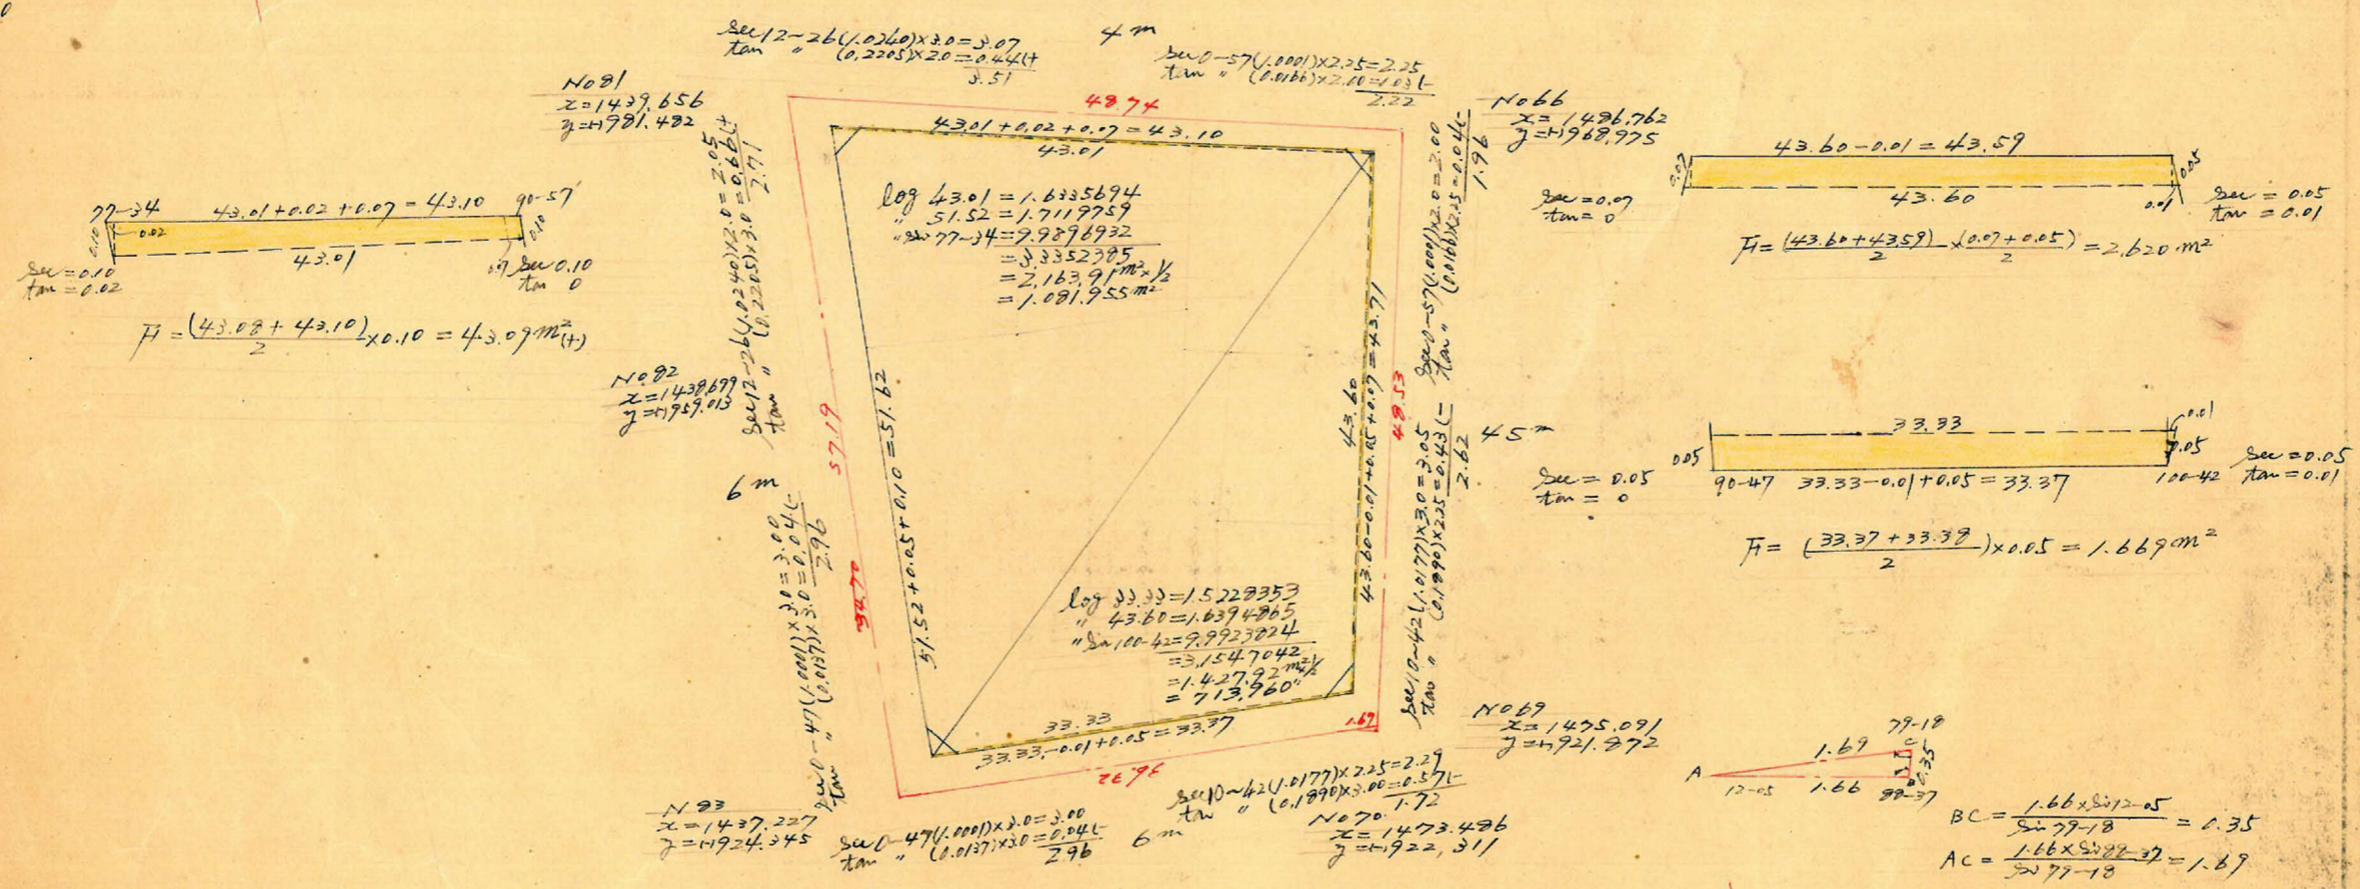

合計面積
 剪除 "
 割込 "

$1804.51 m^2 (\times 0.3025 = 545.86 坪) = 545.83 坪$
 $2.52 + 2.14 + 1.53 + 2.14 = 8.33 (\times " = 2.51 ") = 2.50 "$
 $= 543.33 "$

2 = 1 900

2 = 1 900

2 = 1 400

2 = 1 400