
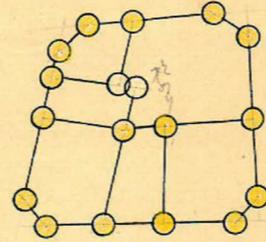


課長	係長	測量士	係







(分筆前)  
確定面積平面圖  $S = \frac{1}{600}$

ブロック番号 荒田 251号

新地名 町 丁目  
年 月 日

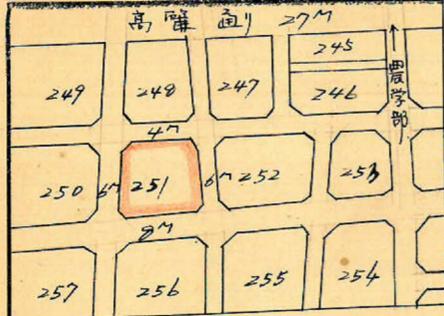

ロット6杭18

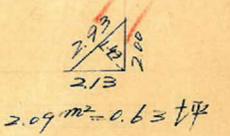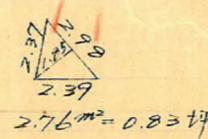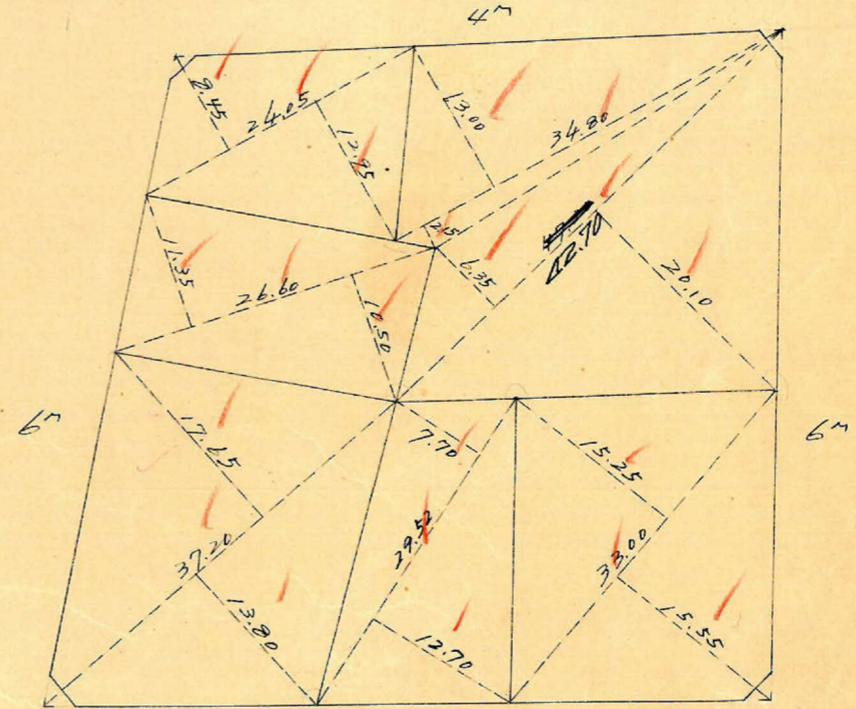
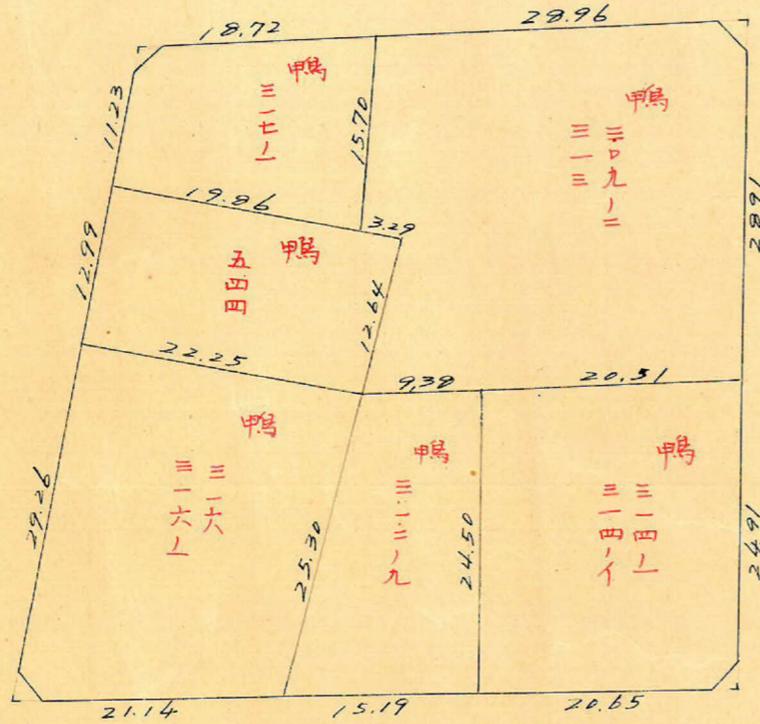
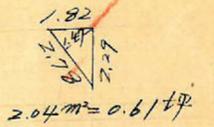
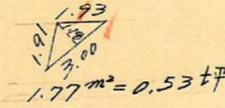


この図面等は、土地区画整理事業に関する参考資料として提供しています。  
 ○図面等は換地処分時のものであり、現在の状況とは異なる場合があります。  
 ○図面等によって、境界等が確定されるものではありません。

荒田 251ポツツ 縮尺 1/600 トライバ精度 1/1000

x=1400

x=1500

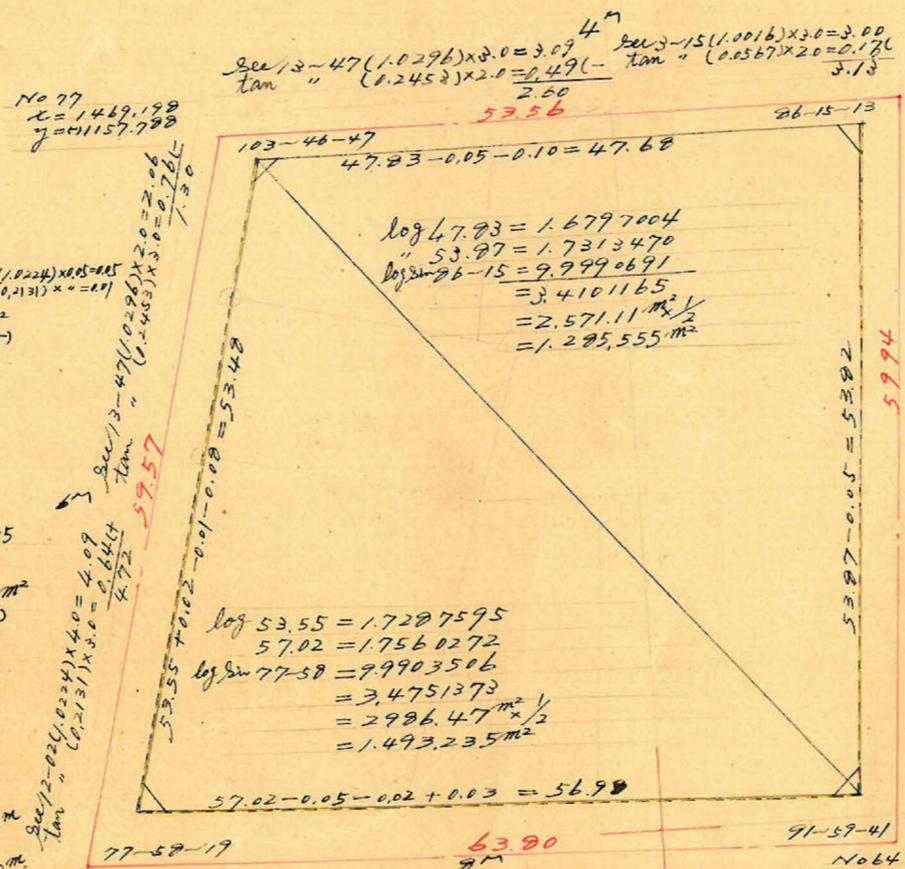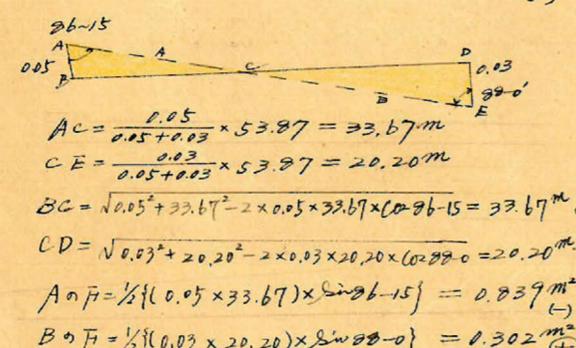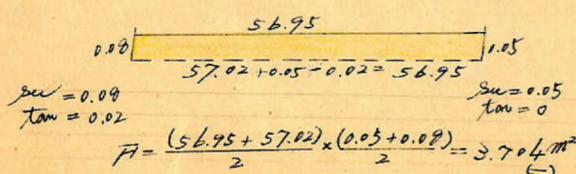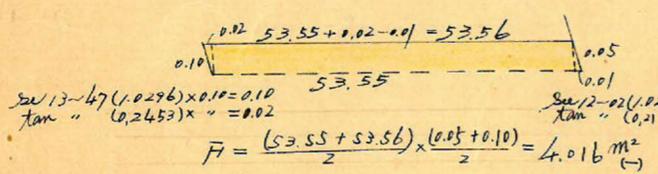

No 77  
x=1469.198  
y=41157.788

No 62  
x=1522.953  
y=41157.480

No 64  
x=1518.444  
y=41097.698

No 78  
x=1454.685  
y=41100.015

合計面積  $2778.79 - 3704 - 4.016 - 0.839 + 0.302 = 2770.533 \text{ m}^2$  ( $\times 0.3025 = 838.08 \text{ 坪}$ ) = 838.06 坪  
 剪除 "  $2.09 + 1.77 + 2.76 + 2.04 = 8.66$  ( " = 2.61 ) = 2.60  
 割込 " = 835.46

この図面等は、土地区画整理事業に関する参考資料として提供しています。  
 ○図面等は換地処分時のものであり、現在の状況とは異なる場合があります。  
 ○図面等によって、境界等が確定されるものではありません。

x=1400

x=1500