

課長	係長	測量士	係



(分筆前)
確定面積平面圖

$S = \frac{1}{600}$






ブロック番号 荒田 287号

新地名 町 丁目
年 月 日

この図面等は、土地区画整理事業に関する参考資料として提供しています。
○図面等は換地処分時のものであり、現在の状況とは異なる場合があります。
○図面等によって、境界等が確定されるものではありません。

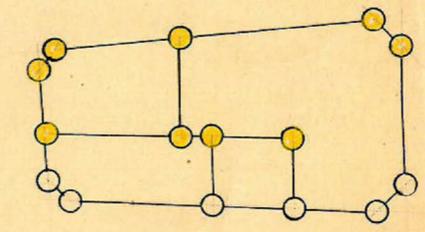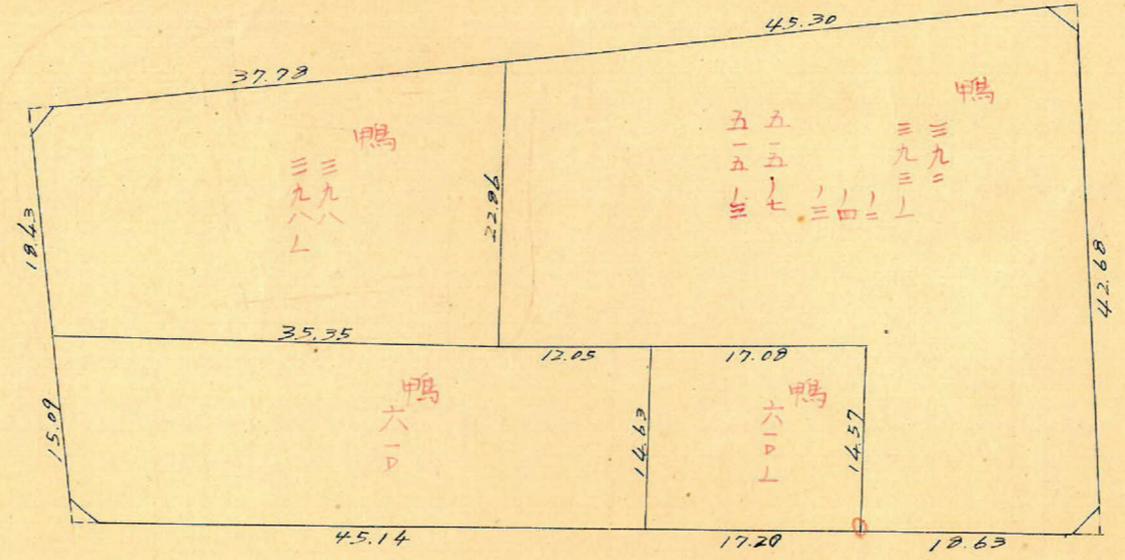


ロット4 杭15

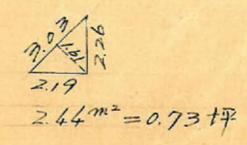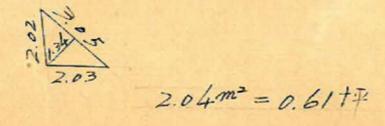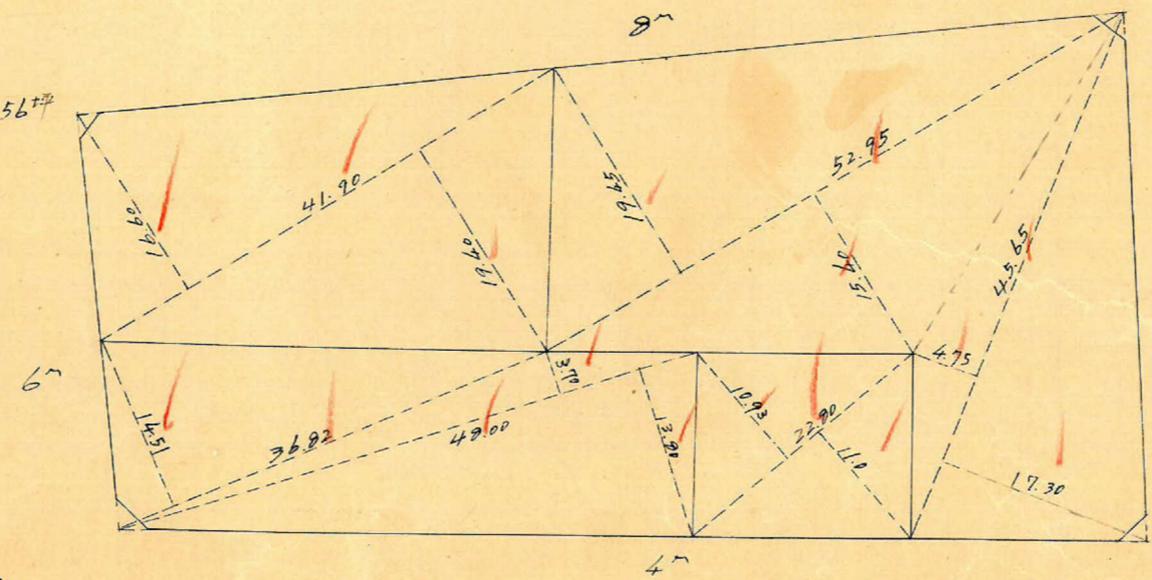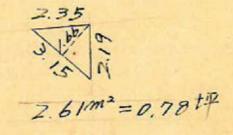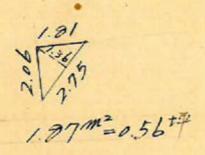

荒田 287 70ツ 縮尺 $\frac{1}{600}$ トラバ-精度 $\frac{1}{20500}$

この図面等は、土地区画整理事業に関する参考資料として提供しています。
 ○図面等は換地処分時のものであり、現在の状況とは異なる場合があります。
 ○図面等によって、境界等が確定されるものではありません。

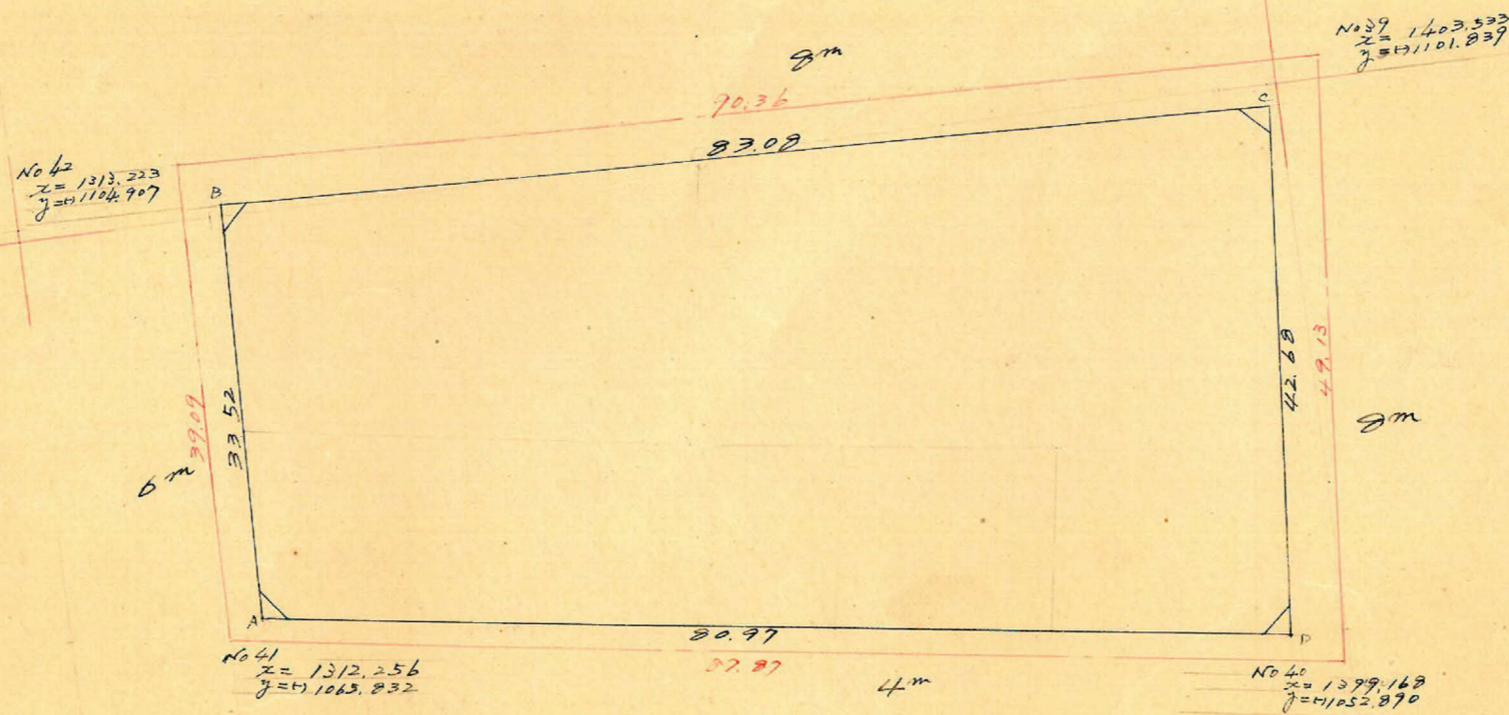

	1	2	3	4	5	6	1 × 6	3 × 4
	x	Δx		y	Δy			
A	1315.317			1067.296				
B	1316.127	+ 0.820		1100.805	- 33.509			
C	1399.172	+ 83.045	+ 79.301	1098.138	+ 2.667	- 30.842	- 40.592297	- 92.308.003
D	1395.438	- 3.734	- 83.855	1055.623	+ 42.515	+ 45.182	+ 63.217389	- 87.083.442
A	1315.317	- 80.121	- 79.301	1067.296	- 11.673	+ 30.842	+ 43.038.099	+ 88.519.267
		+ 0.820			- 33.509	- 45.182	- 59.428.653	+ 84.637.640
							- 100.020.950	- 177.397.445
							+ 106.255.488	+ 173.156.907
							+ 6.234.538	- 6.234.538

合計面積

$3117.27 \text{ m}^2 (\times 0.3025 = 942.97 \text{ 坪}) = 942.95 \text{ 坪}$
 剪除 " $1.87 + 2.44 + 2.61 + 204 = 896 \text{ (" = 2.71 ")} = 2.68 \text{ "}$
 割込 " $= 940.27 \text{ "}$

$x=1300$
 $y=1100$

$x=1400$
 $y=1100$

$x=1400$
 $y=1100$