
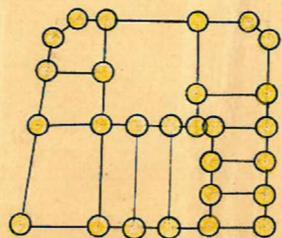
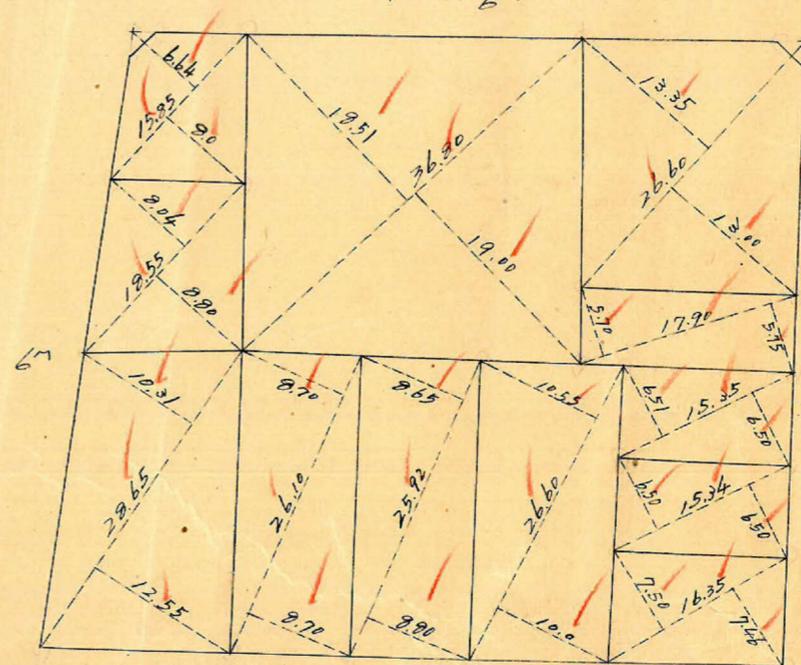
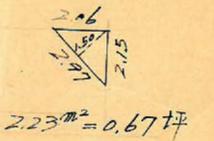
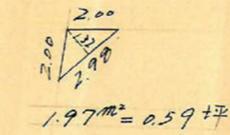
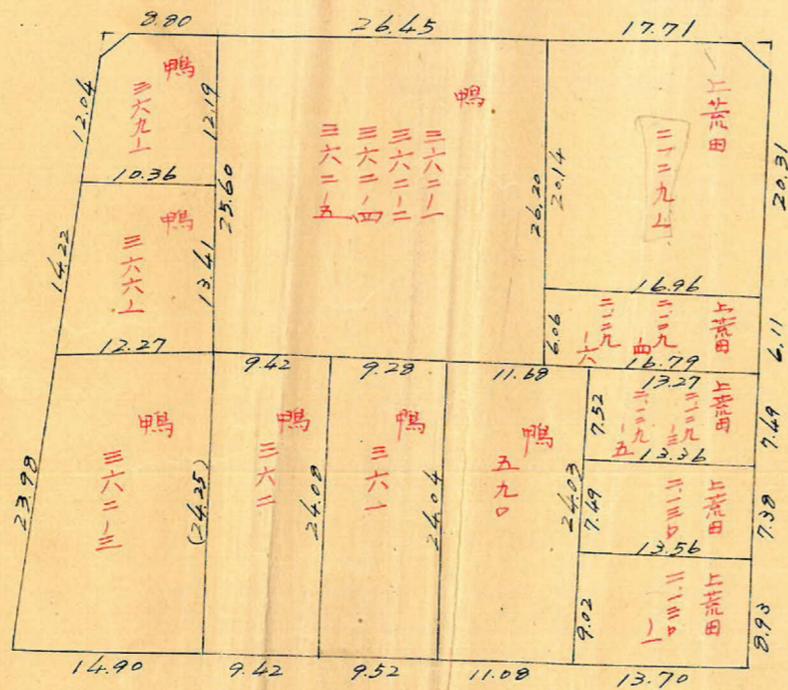


課長	係長	測量士	係

(分筆前)  
確定面積平面圖  $S = \frac{1}{600}$

ブロック番号 荒田 276号


新地名 町 丁目  
年 月 日

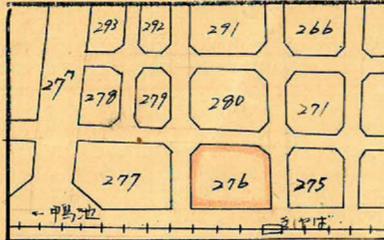

ロット12 棟27

この図面等は、土地区画整理事業に関する参考資料として提供しています。  
○図面等は換地処分時のものであり、現在の状況とは異なる場合があります。  
○図面等によって、境界等が確定されるものではありません。

荒田 276 7077 縮尺 600

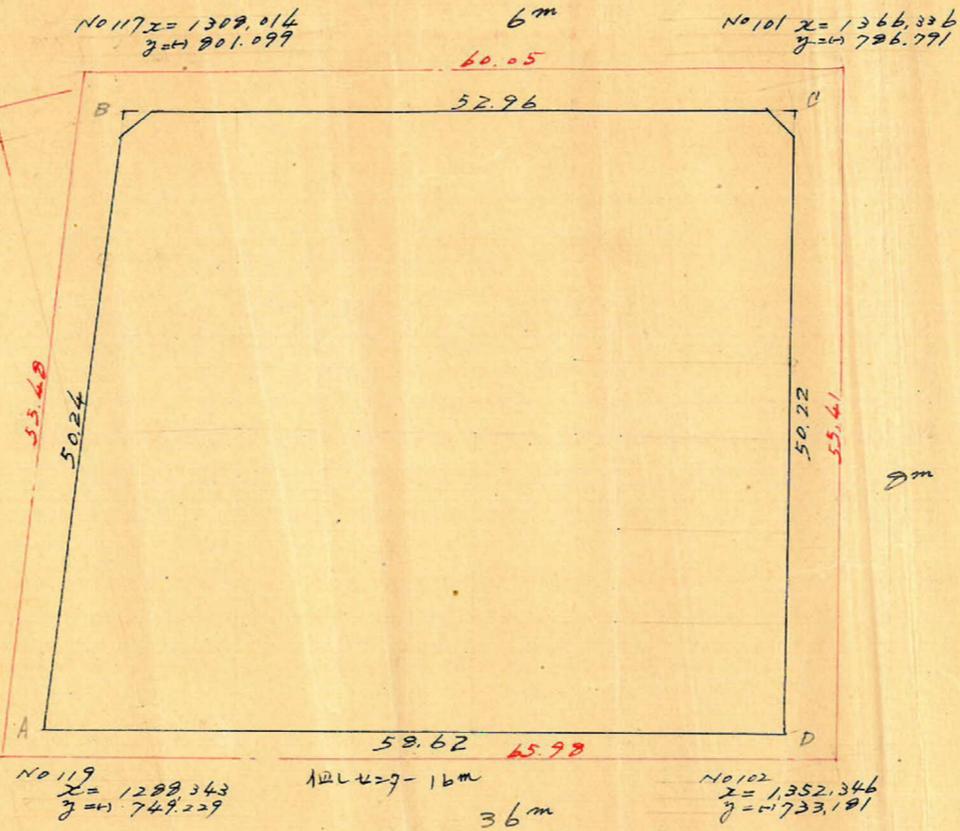

	1	2	3	4	5	6	1 × 6	3 × 4
	x	Δx		y	Δy			
A	1292.149			750.428				
B	1310.127	+17.978	+69.430	797.337	-46.909	-34.358	-45.013.343	-55.359.108
C	1361.579	+51.452	+38.881	784.786	+12.551	+61.177	+23.297.318	-30.513.264
D	1349.008	-12.571	-69.430	736.160	+48.626	+34.358	+46.349.217	+51.111.589
A	1292.149	+17.978	-38.881	750.428	-14.268	-61.177	-79.049.799	+27.177.391
					-46.909		-124.063.142	-85.872.372
							+129.646.535	+20.282.920
							+5.583.393	5.583.392

$\frac{5.583.392}{2} = 2.791.696m^2$

合計面積  
 割除  
 割込

$2.791.20m^2 \times 0.3025 = 844.33坪 = 844.27坪$   
 $1.97 + 2.23 = 4.20 \times 1.27 = 5.33坪 = 5.26坪$   
 $= 843.01坪$

この図面等は、土地区画整理事業に関する参考資料として提供しています。  
 ○図面等は換地処分時のものであり、現在の状況とは異なる場合があります。  
 ○図面等によって、境界等が確定されるものではありません。