




荒田 277 ブロック 縮尺 1/600 トラバ-精度 1/20500

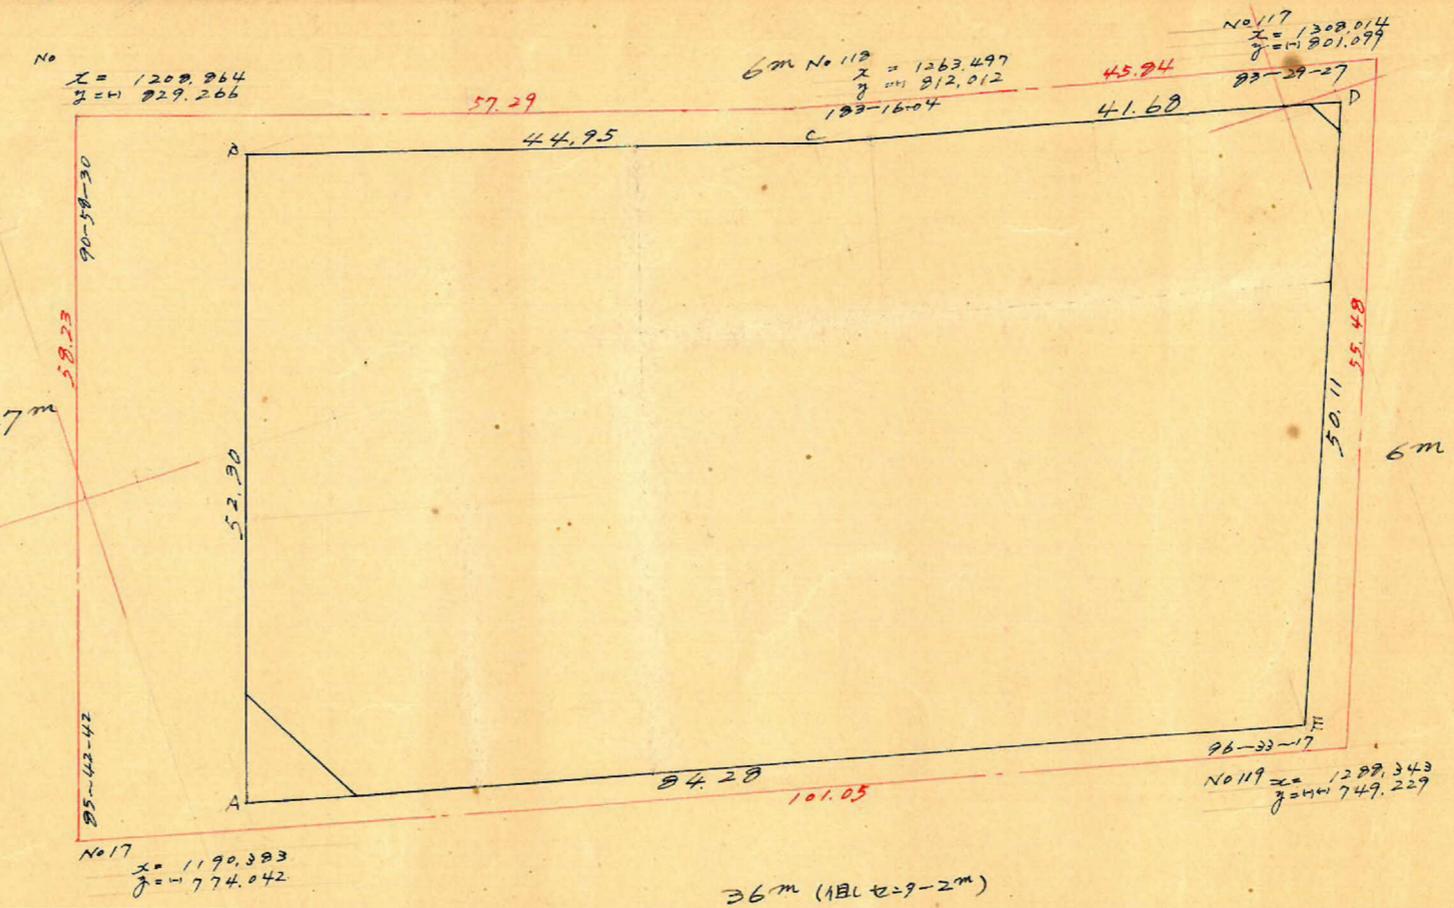

この図面等は、土地区画整理事業に関する参考資料として提供しています。  
 ○図面等は換地処分時のものであり、現在の状況とは異なる場合があります。  
 ○図面等によって、境界等が確定されるものではありません。

測点	1	2	3	4	5	6	1 x 6	3 x 4
	X	ΔX		Y	ΔY			
A	1204.317			772.704				
B	1220.733	16.416		822.364	49.660			
C	1263.656	42.923	59.339	809.019	13.345	36.315	- 44.330919	- 48.799.257
D	1304.103	40.447	83.370	798.972	10.047	23.392	+ 29.559441	- 67.447.914
E	1286.071	18.032	22.415	752.214	46.758	56.805	+ 74.079571	- 17.908.957
A	1204.317	81.754	99.786	772.704	20.490	26.268	+ 33.782.513	+ 75.060.426
		16.416	65.338	772.704	49.660	70.150	- 84.482.839	+ 50.486.934
							- 12.81.813.757	+ 125.547.360
							+ 13.7.421.525	- 134.155.128
							+ 2.607.768	- 2.607.768

合計面積  $4303.88 \text{ m}^2$  ( $\times 0.3025 = 1301.92 \text{ 坪}$ ) = 1301.88 坪  
 剪除 "  $2.42 + 40.80 = 43.22$  " ( $\times \text{ " } = 13.07 \text{ "}$ ) = 13.07 坪  
 割込 " = 1288.81 坪

Y=1700

X=1300