


課長	係長	測量士	係

(分筆前)
確定面積平面図 $S = 1$

ブロック番号 中洲 12 号

新地名 町 丁目
年 月 日

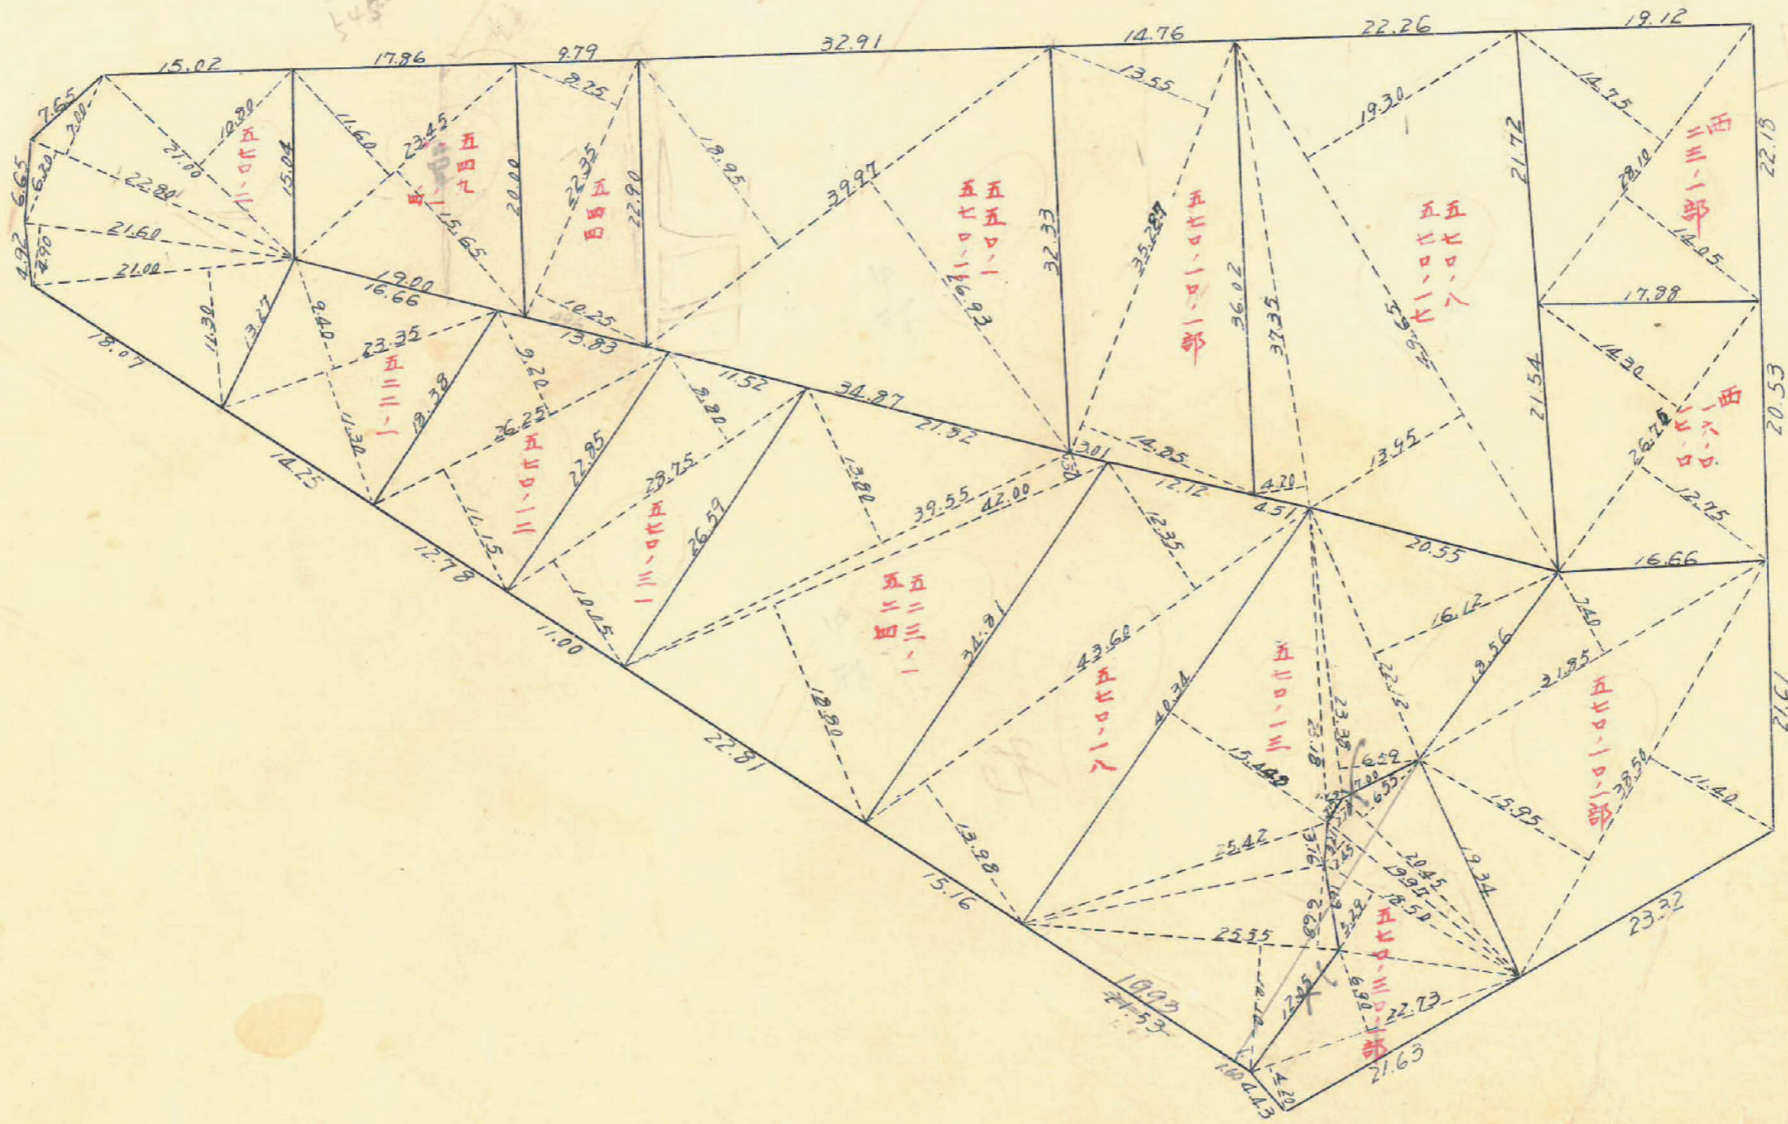


570-8	157.00	273.41
570-17	160.05	172.67
570-18	203.74	520.79
2000 16-0	210.40	327.51
17-0	113.11	208.40
		277.73

この図面等は、土地区画整理事業に関する参考資料として提供しています。
 ○図面等は換地処分時のものであり、現在の状況とは異なる場合があります。
 ○図面等によって、境界等が確定されるものではありません。

この図面等は、土地区画整理事業に関する参考資料として提供しています。
 ○図面等は換地処分時のものであり、現在の状況とは異なる場合があります。
 ○図面等によって、境界等が確定されるものではありません。

NO 55
 X = 3083.779
 Y = 1427.282

NO 60
 X = 3223.440
 Y = 1398.801

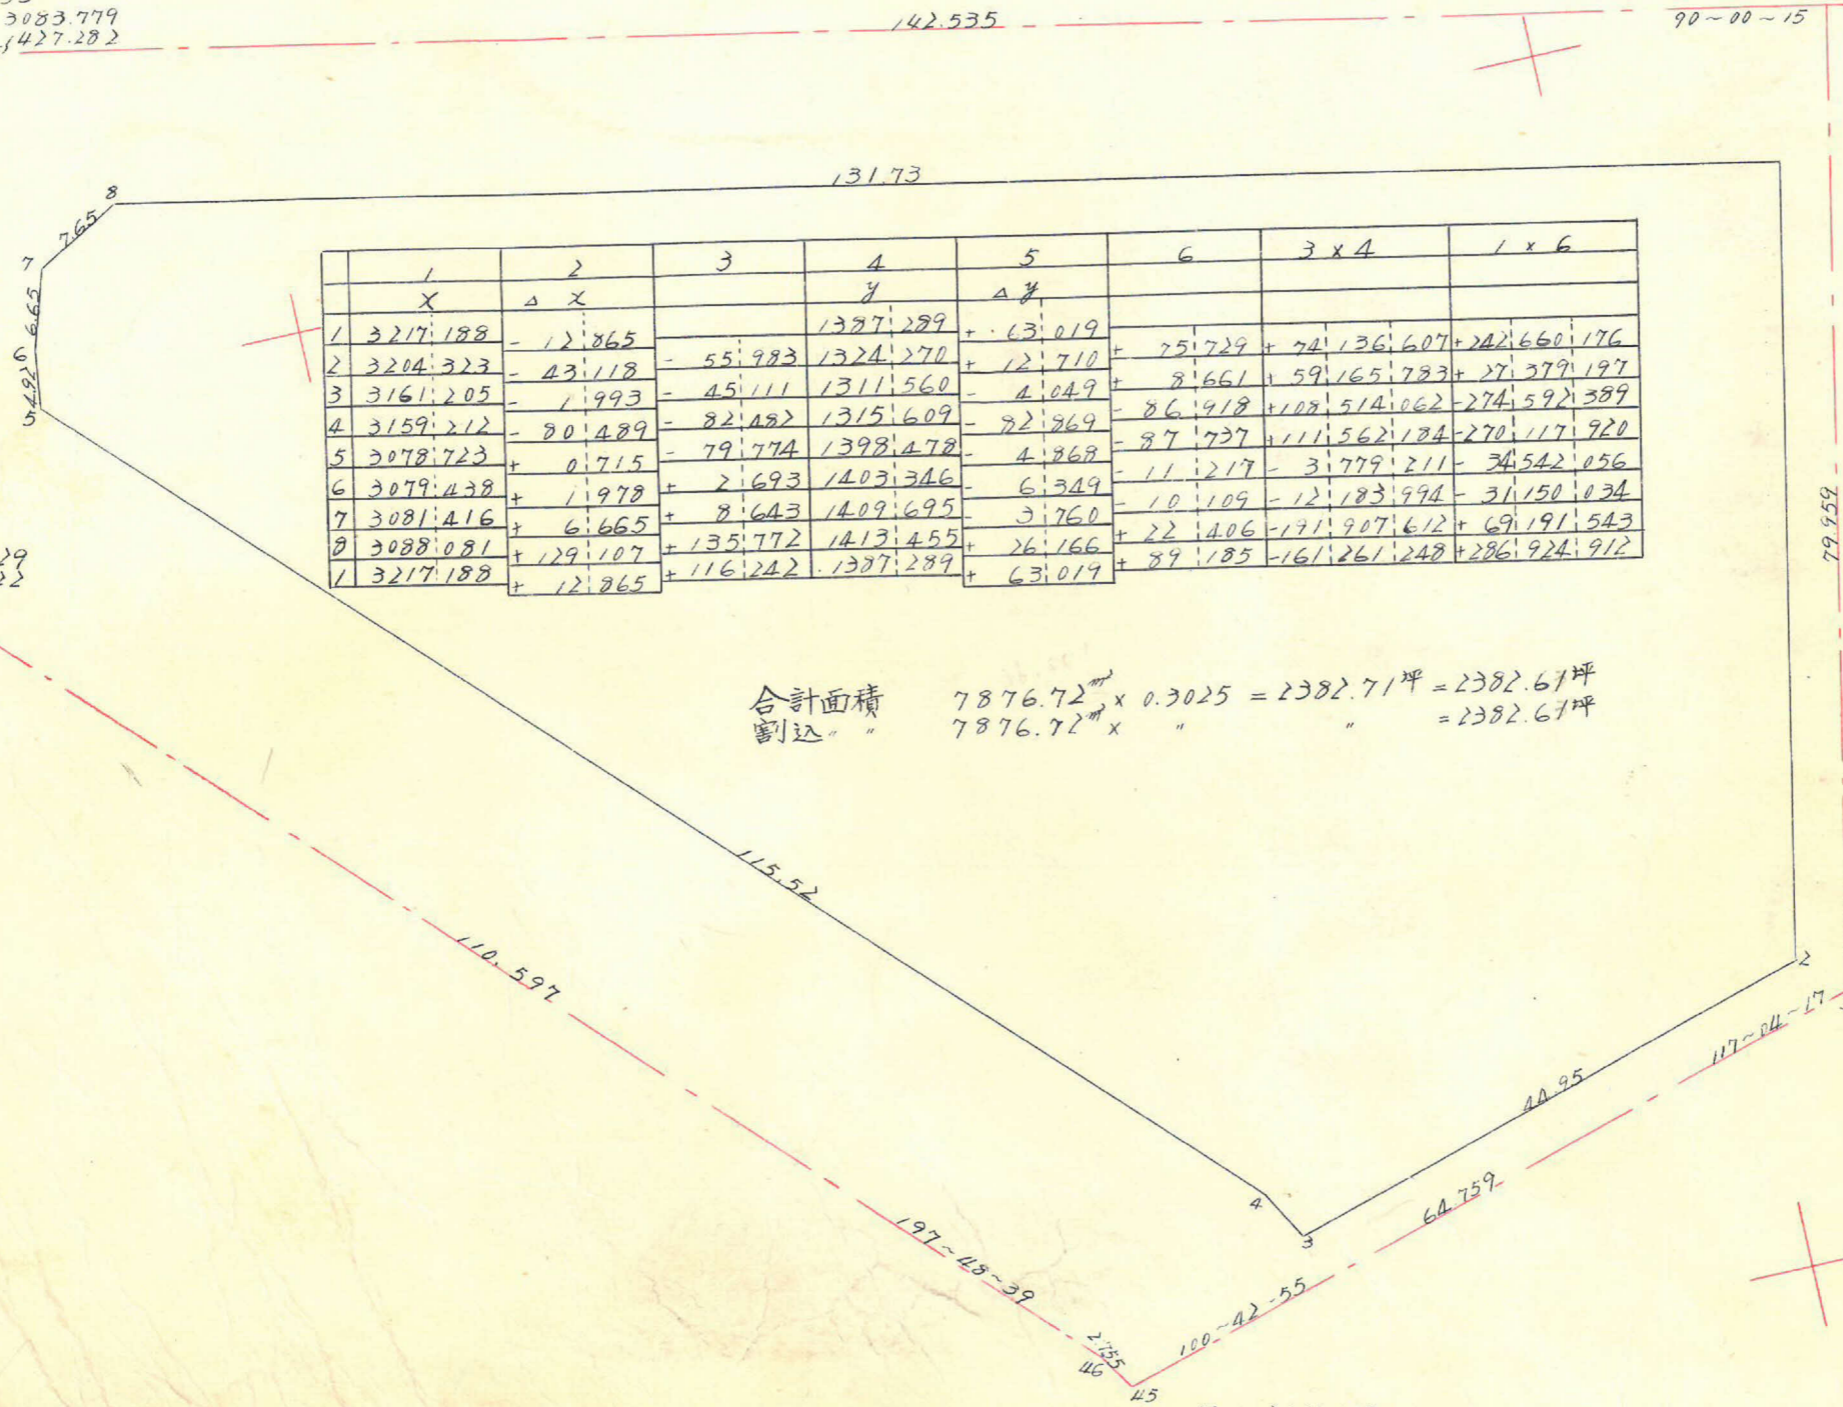

	1	2	3	4	5	6	3x4	1x6
	X	Δ X		Y	Δ Y			
1	3217.188	- 12.865		1387.289	+ 63.019			
2	3204.323	- 43.118	- 55.983	1324.270	+ 12.710	+ 75.729	+ 74.136	607 + 242.660
3	3161.205	- 1.993	- 45.111	1311.560	- 4.049	+ 8.661	+ 59.165	783 + 27.379
4	3159.212	- 80.489	- 82.482	1315.609	- 82.869	- 86.918	+ 108.514	062 - 274.592
5	3078.723	+ 0.715	- 79.774	1398.478	- 4.868	- 87.737	+ 111.562	184 - 270.117
6	3079.438	+ 1.978	+ 2.693	1403.346	6.349	- 11.217	- 3.779	211 - 34.542
7	3081.416	+ 6.665	+ 8.643	1409.695	3.760	- 10.109	- 12.183	994 - 31.150
8	3088.081	+ 129.107	+ 135.772	1413.455	+ 26.166	+ 22.406	- 171.907	612 + 69.191
1	3217.188	+ 12.865	+ 116.242	1387.289	+ 63.019	+ 89.185	- 161.261	248 + 286.924

X = 3066.929
 Y = 1385.022

合計面積 7876.72^{m²} × 0.3025 = 2382.71^坪 = 2382.61^坪
 割込 " 7876.72^{m²} × " " = 2382.61^坪

X = 3207.471
 Y = 1320.452

X = 3145.083
 Y = 1303.070