

課長	係長	測量士	係
		浅谷	吉野

(分筆前)
 確定面積平面圖 $S = \frac{1}{400}$




ブロック番号

中州

17-1号


新地名 町 丁目

昭和26年11月10日

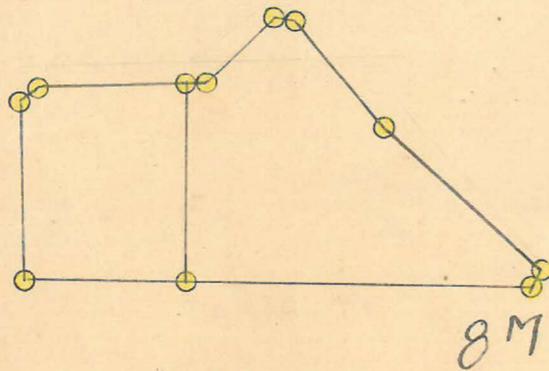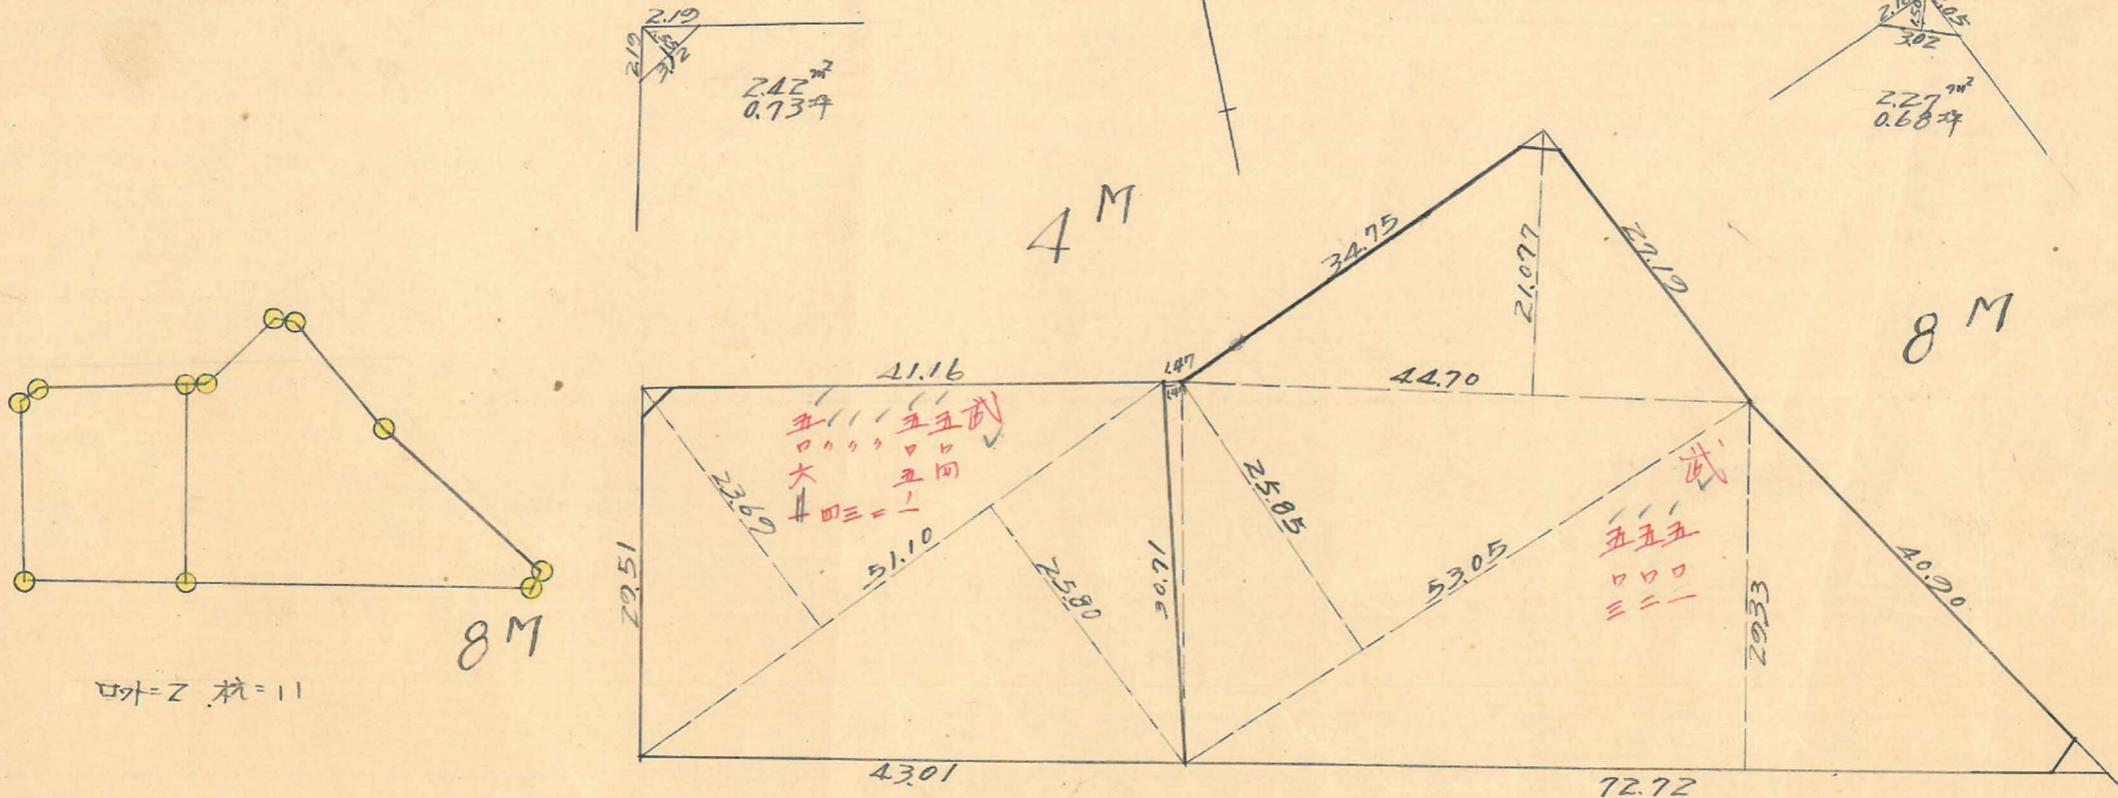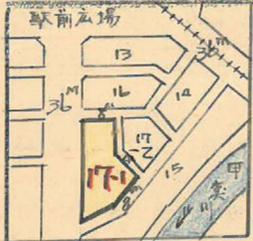

口外=2 杭=11

36M

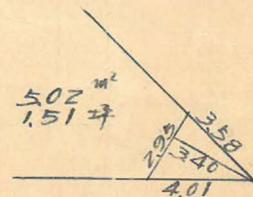

測量士	測量士	測量士	測量士
上原	南原	梅田	御
	浅谷		

この図面等は、土地区画整理事業に関する参考資料として提供しています。
 ○図面等は換地処分時のものであり、現在の状況とは異なる場合があります。
 ○図面等によって、境界等が確定されるものではありません。

