
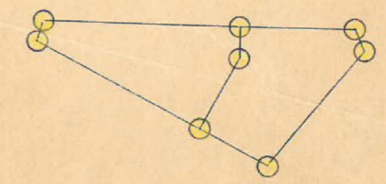
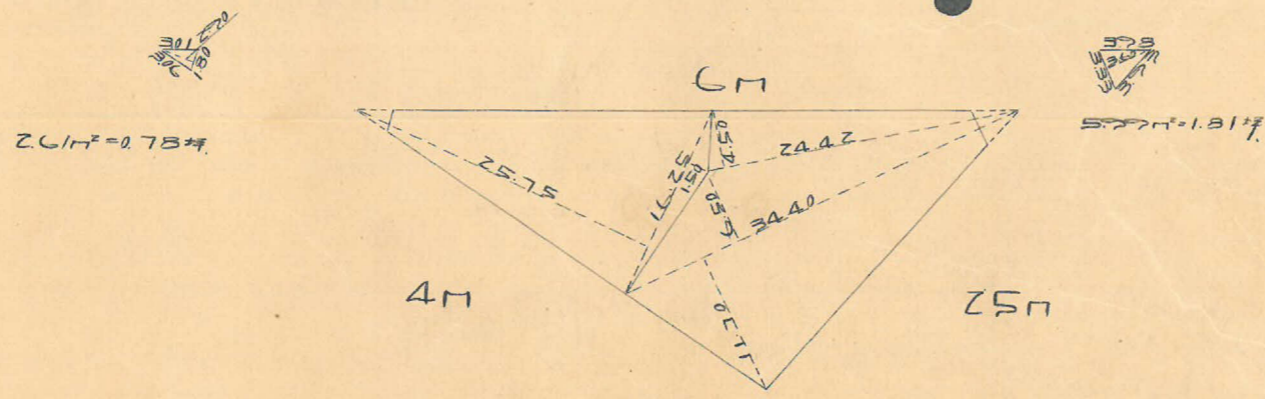
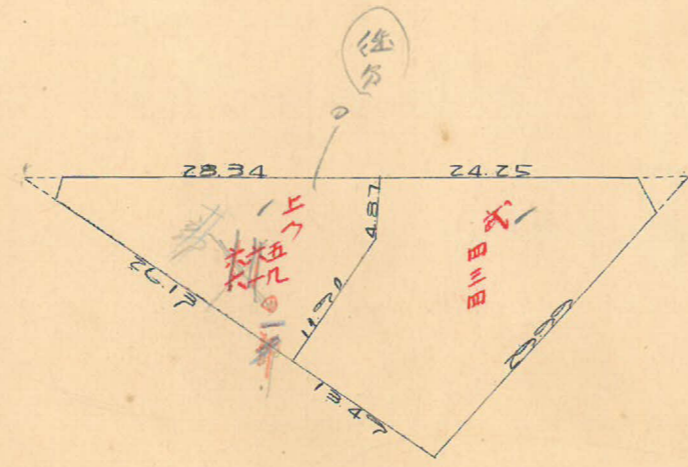


課長	係長	測量士	係

(分筆前)  
 確定面積平面圖  $S = \frac{1}{600}$

ブロック番号 中 42-1 号


新地名 町 丁目  
 年 月 日

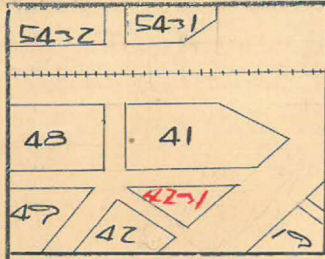

□-112 杭 8

この図面等は、土地区画整理事業に関する参考資料として提供しています。  
 ○図面等は換地処分時のものであり、現在の状況とは異なる場合があります。  
 ○図面等によって、境界等が確定されるものではありません。

42-1B

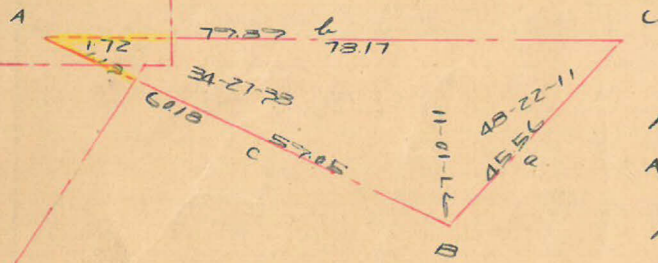

$AC = \frac{4.55 \times 0.7271740}{0.5053347} = 7.2887 \text{ m}$   
 $AB = \frac{4.55 \times 0.7474471}{0.5053347} = 6.133 \text{ m}$


4m

25m

$AC = 48-22 = 1.8735577$   
 $AB = 48-22 = 1.4714735$   
 $BC = 48-22 = 1.1788017$


この図面等は、土地区画整理事業に関する参考資料として提供しています。  
 ○図面等は換地処分時のものであり、現在の状況とは異なる場合があります。  
 ○図面等によって、境界等が確定されるものではありません。