

課長	係長	測量士	係






(分 筆 前)
 確定面積平面圖 $S = \frac{1}{600}$

ブロック番号 54.1 号

新地名 _____ 町 _____ 丁目 _____
 年 _____ 月 _____ 日

53	
53.2	53.1
54.2	54.1
48	41

この図面等は、土地区画整理事業に関する参考資料として提供しています。
 ○図面等は換地処分時のものであり、現在の状況とは異なる場合があります。
 ○図面等によって、境界等が確定されるものではありません。

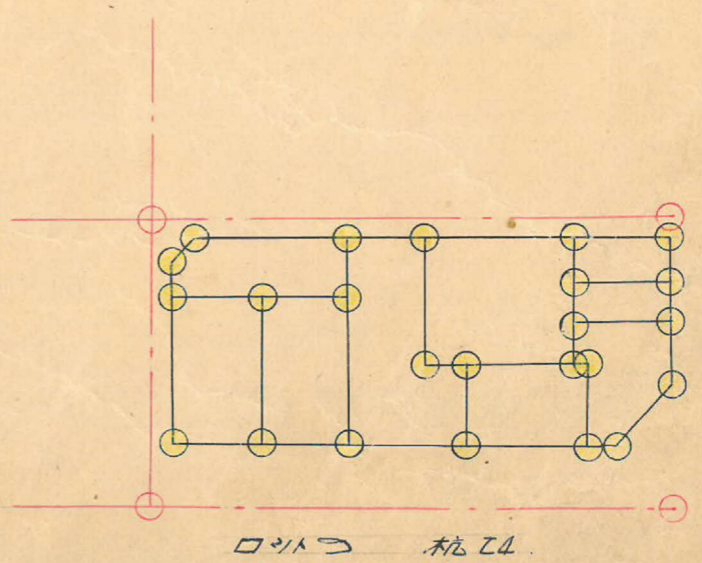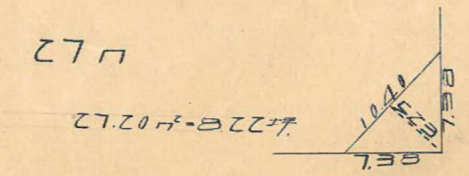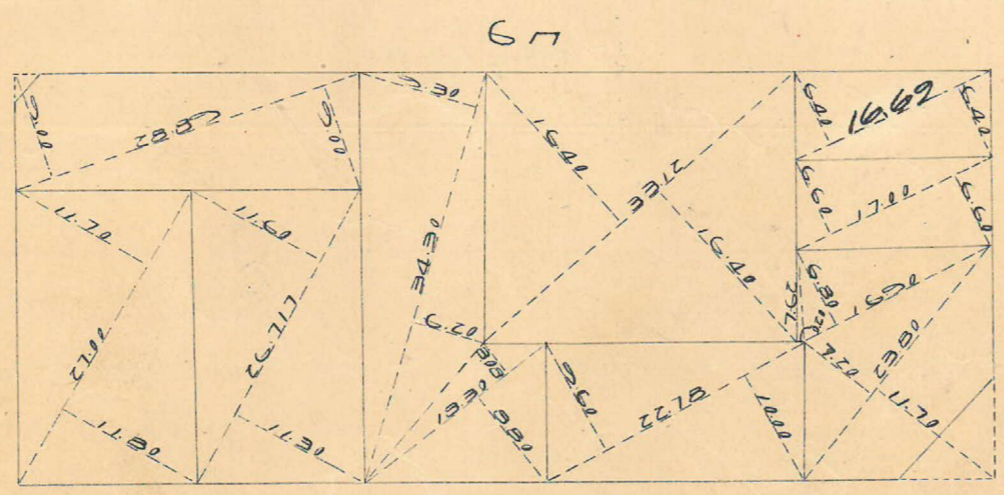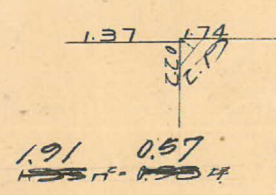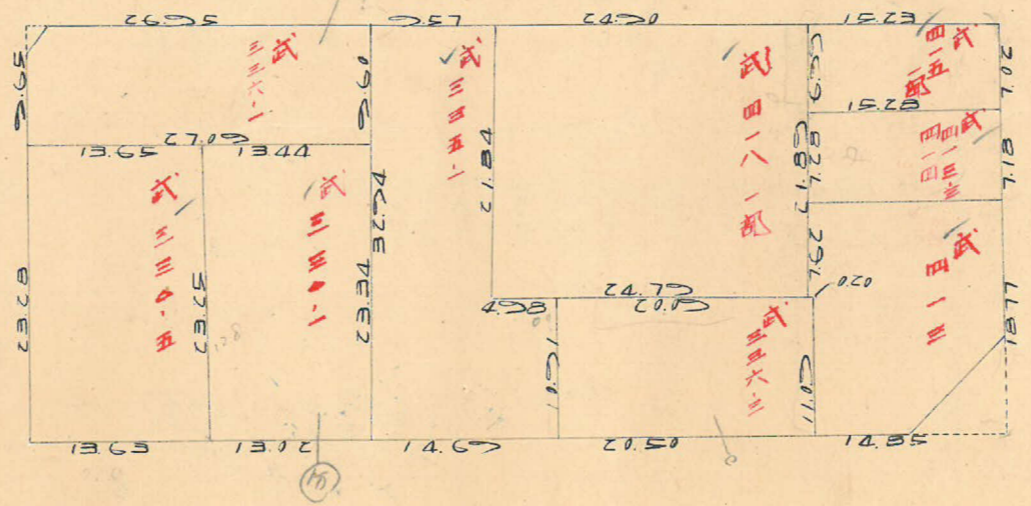


トラーバ-精度 1/3000

541B

67

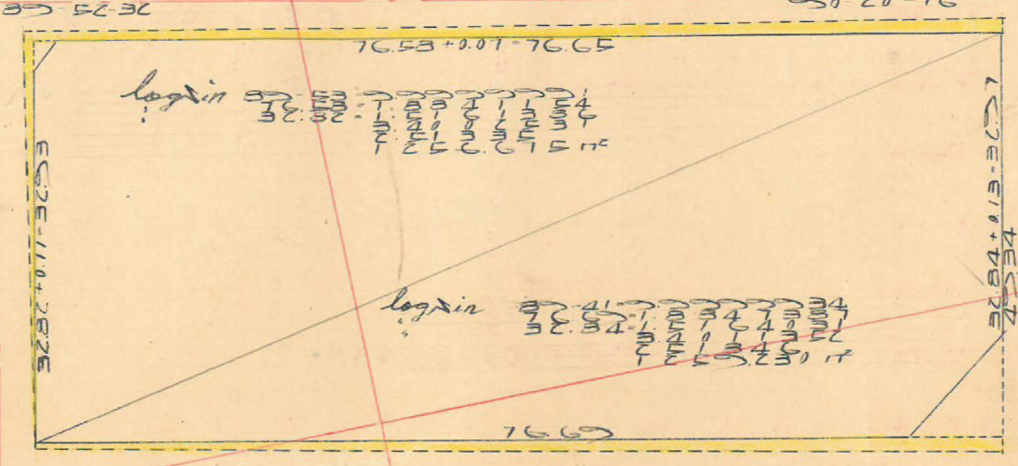
67

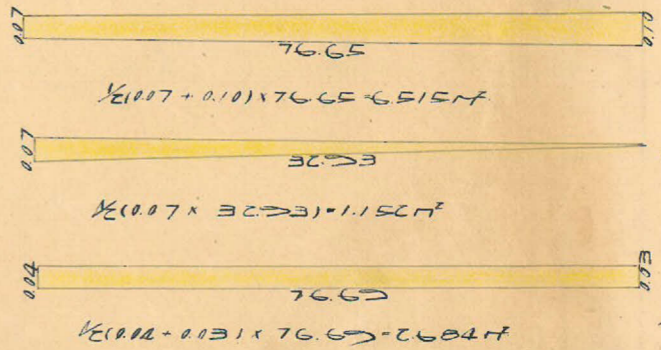


この図面等は、土地区画整理事業に関する参考資料として提供しています。
○図面等は換地処分時のものであり、現在の状況とは異なる場合があります。
○図面等によって、境界等が確定されるものではありません。