

課長	係長	測量士	係


(分筆前)
 確定面積平面圖 $S = \frac{1}{600}$

ブロック番号 53-1 号 53-1号


新地名 町 丁目
 年 月 日

53	
53-2	53-1
54-2	54-1


この図面等は、土地区画整理事業に関する参考資料として提供しています。
 ○図面等は換地処分時のものであり、現在の状況とは異なる場合があります。
 ○図面等によって、境界等が確定されるものではありません。

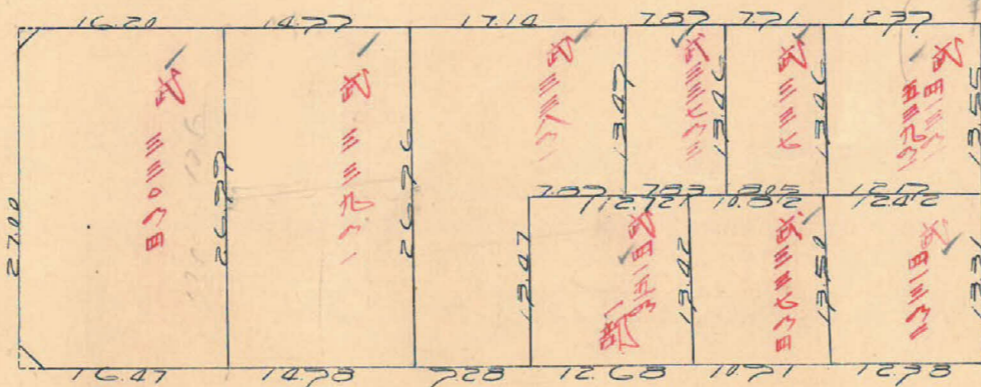

183m² = 0.5547

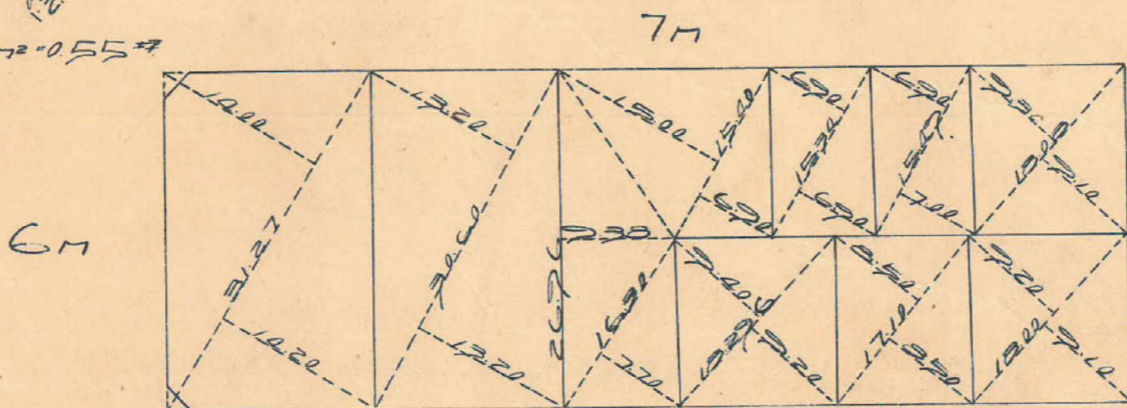

174m² = 0.5347

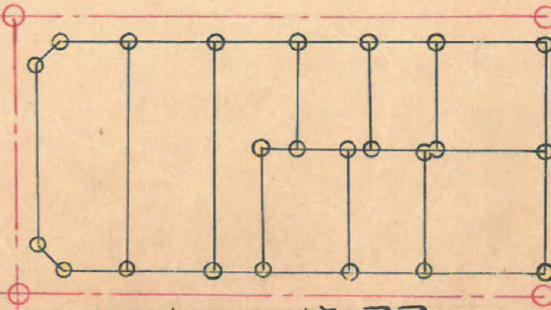



口外、杭27

測量士	測量士	測量士	測量士
トランシー			

5331B

y=1600

7m

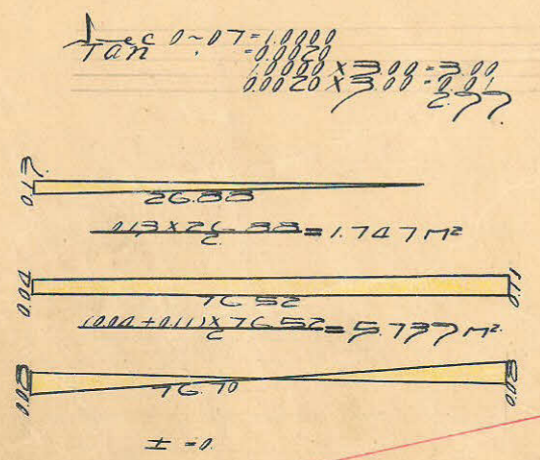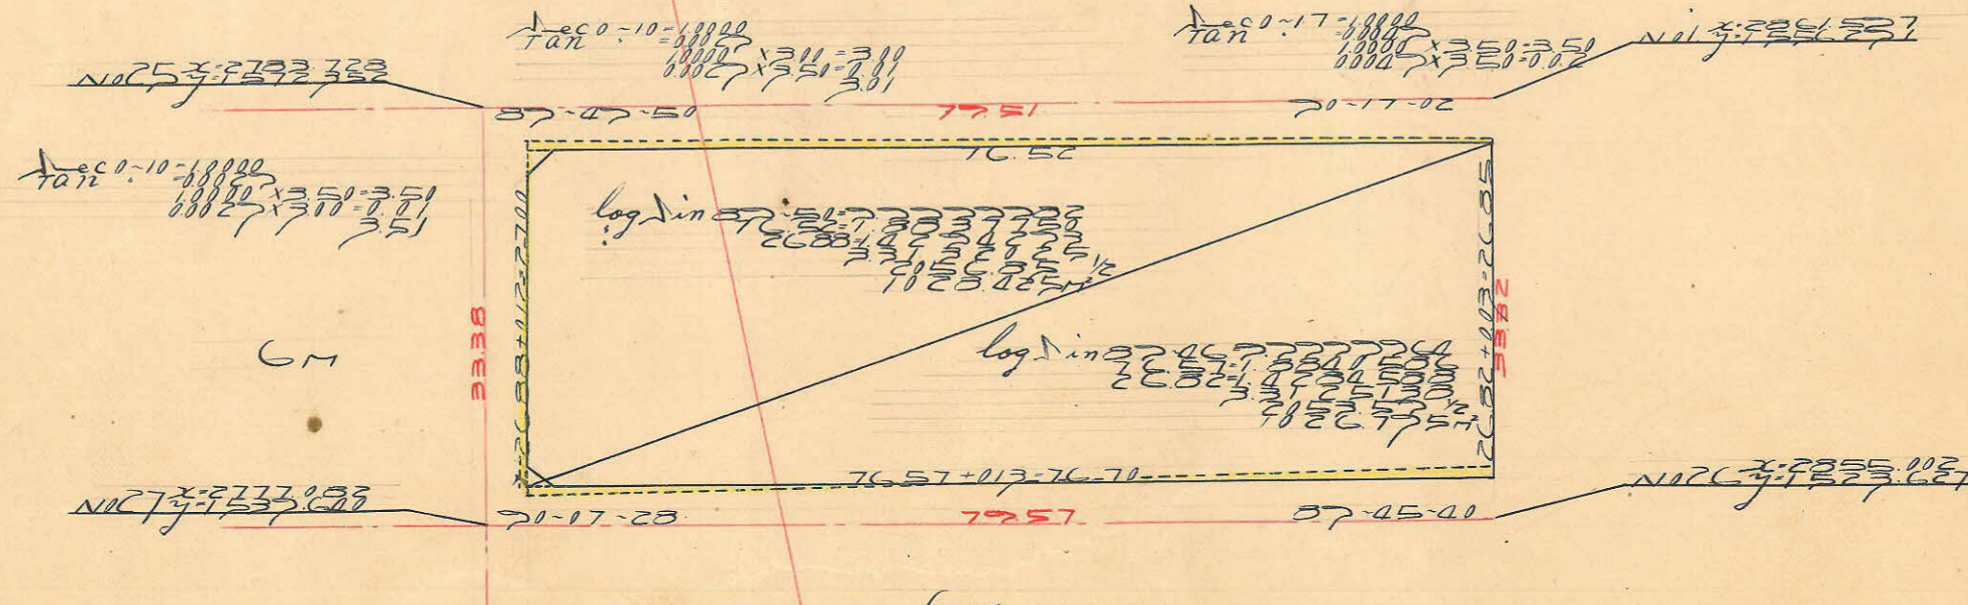


y=1500

0022-X

0022-X

この図面等は、土地区画整理事業に関する参考資料として提供しています。
 ○図面等は換地処分時のものであり、現在の状況とは異なる場合があります。
 ○図面等によって、境界等が確定されるものではありません。