

課長	係長	測量士	係

(分筆前)
確定面積平面圖 $S = \frac{1}{100}$



ブロック番号 2114

53.2号


新地名
町 丁目
年 月 日

53	
53.2	53.1
54.2	54.1
48	41


この図面等は、土地区画整理事業に関する参考資料として提供しています。
○図面等は換地処分時のものであり、現在の状況とは異なる場合があります。
○図面等によって、境界等が確定されるものではありません。

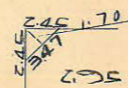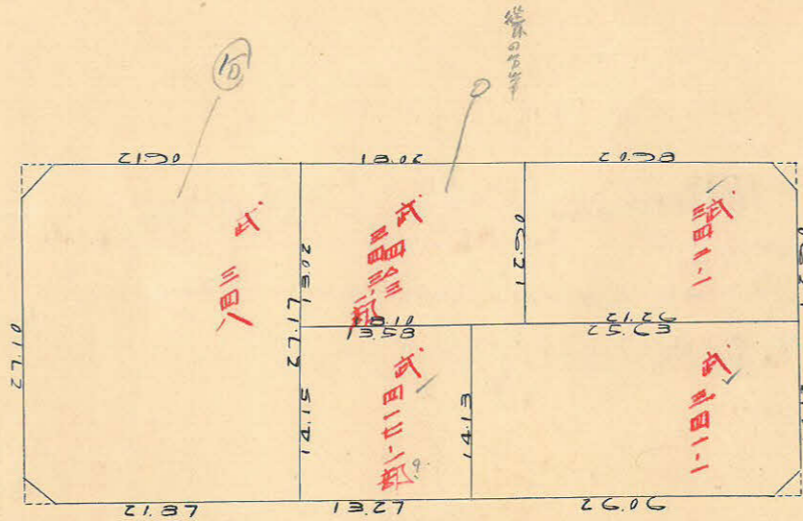

7M

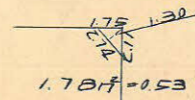



6M

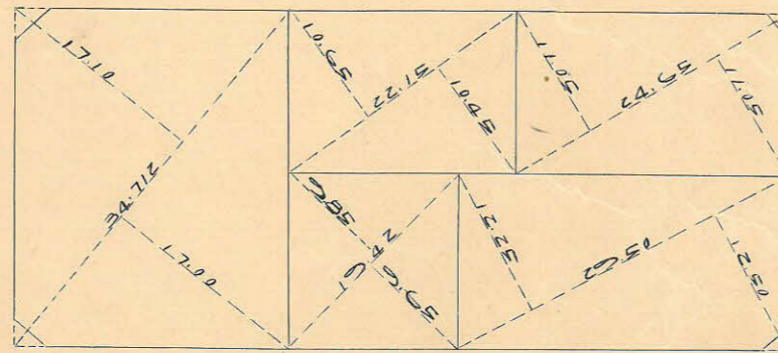

6M





6M

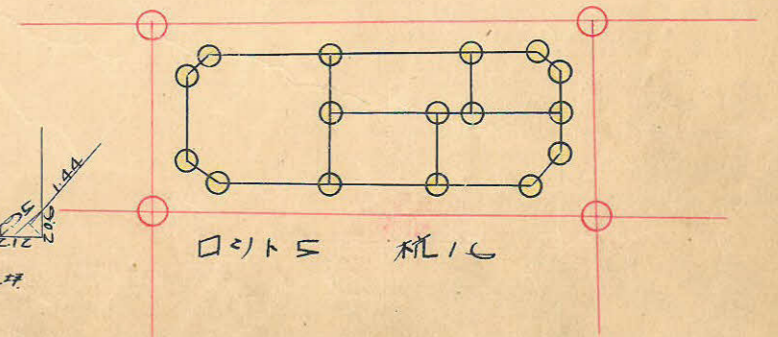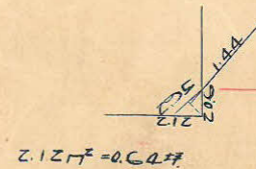

この図面等は、土地区画整理事業に関する参考資料として提供しています。
 ○図面等は換地処分時のものであり、現在の状況とは異なる場合があります。
 ○図面等によって、境界等が確定されるものではありません。

53.2

7m

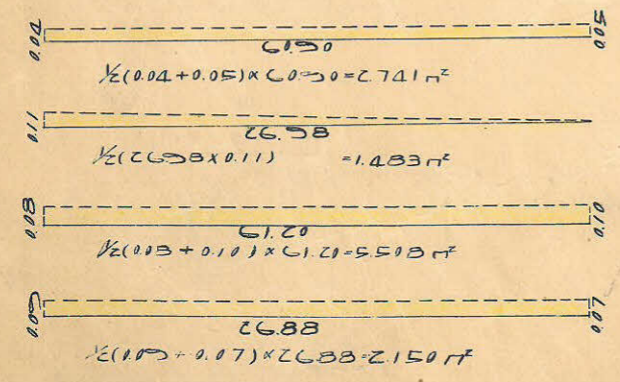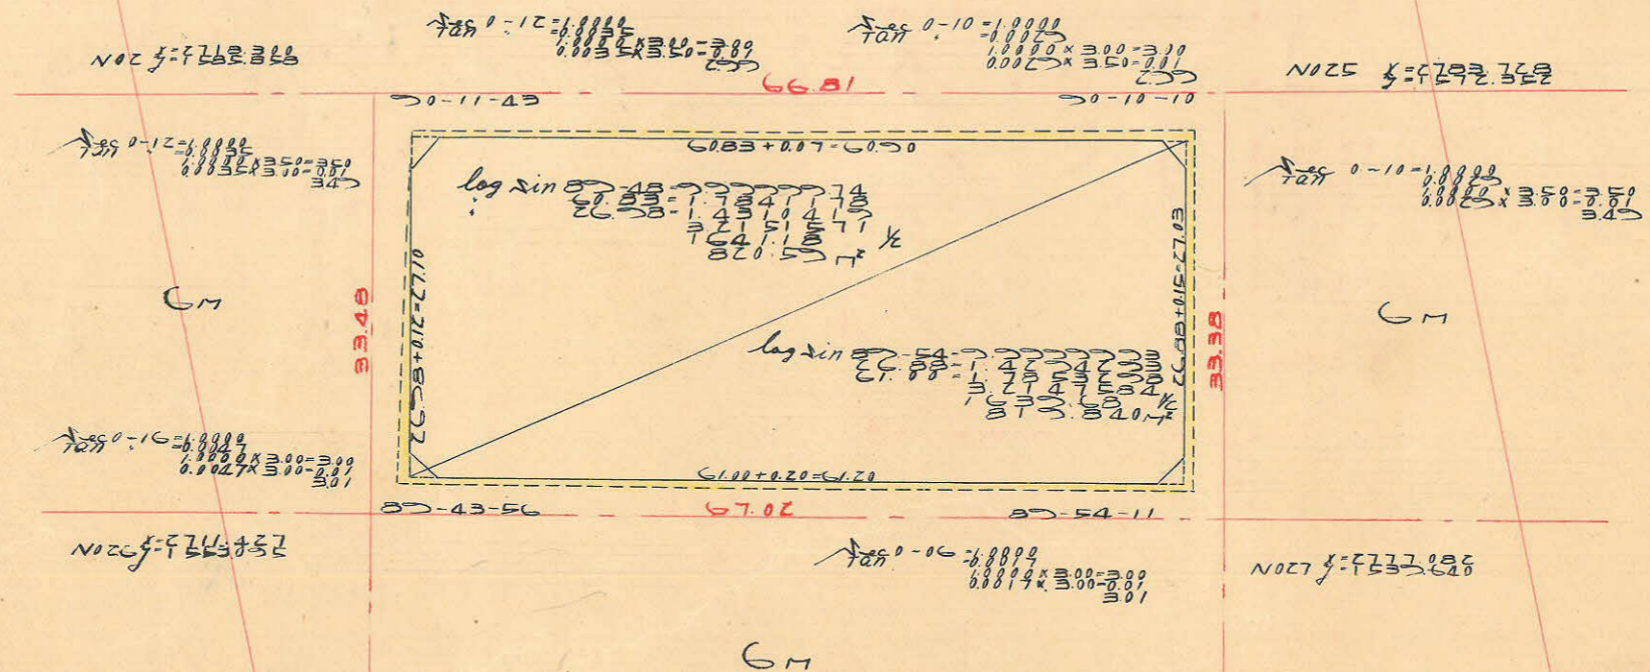

合計面積 819.840 + 820.550 + 2.741 + 1.483 + 6.508 + 2.150 = 1653.262 (x) 0.3025 = 501.14
 820° (x) 0.3025 = 520.74
 1643.26° (x) 0.3025 = 497.14
 497.14°