

課長	係長	測量士	係

(分筆前)  
 確定面積平面圖  $S = \frac{1}{600}$

ブロック番号


2114

55号

新地名  
 町 丁目  
 年 月 日

58	53	
59	53-3	
60	54	
61	55	48
61	56	49


この図面等は、土地区画整理事業に関する参考資料として提供しています。  
 ○図面等は換地処分時のものであり、現在の状況とは異なる場合があります。  
 ○図面等によって、境界等が確定されるものではありません。

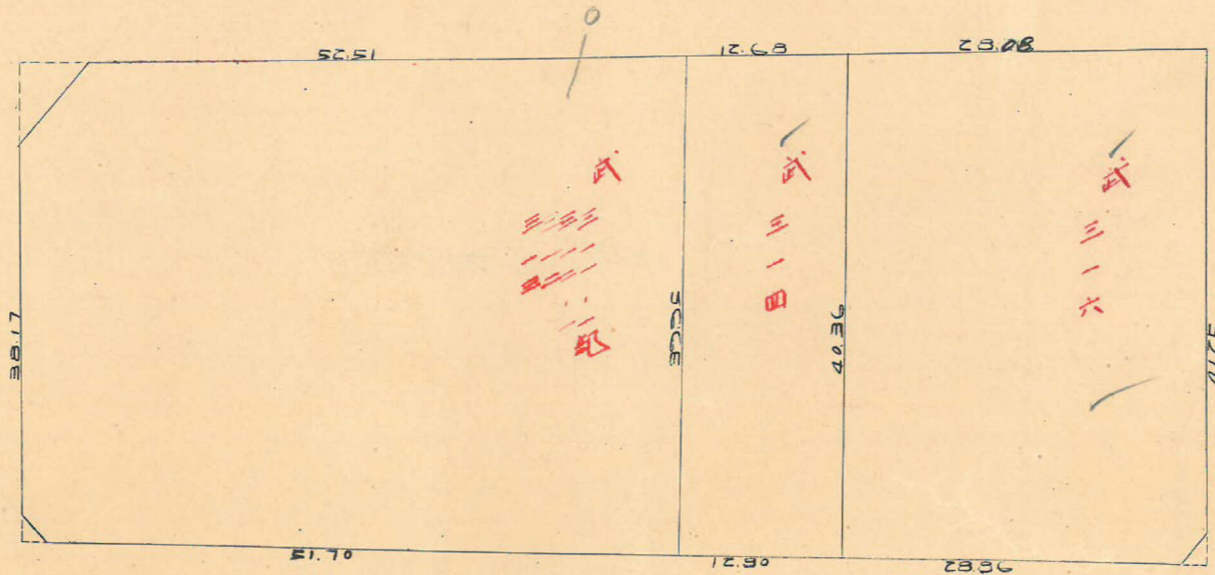

16.40㎡-426#


11M

2.05㎡-0.62#

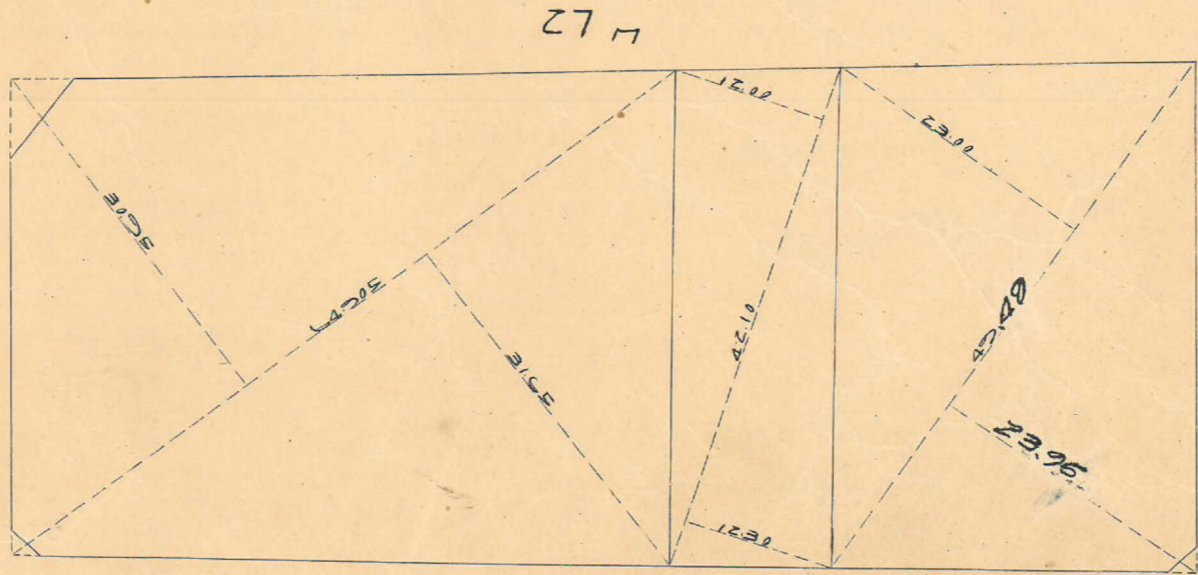


6M

2.25㎡-1.08#

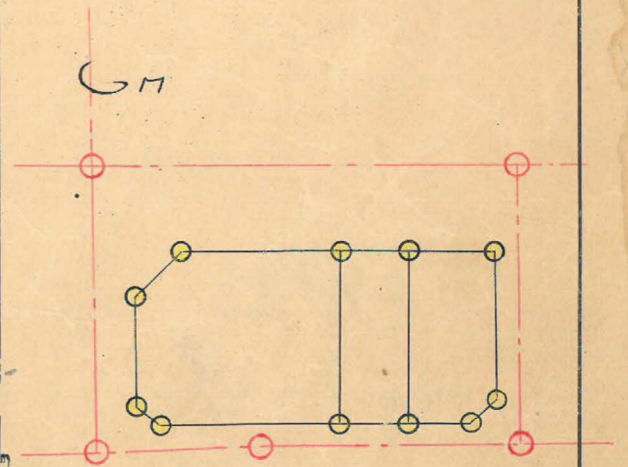

11 根 3 口

この図面等は、土地区画整理事業に関する参考資料として提供しています。  
 ○図面等は換地処分時のものであり、現在の状況とは異なる場合があります。  
 ○図面等によって、境界等が確定されるものではありません。

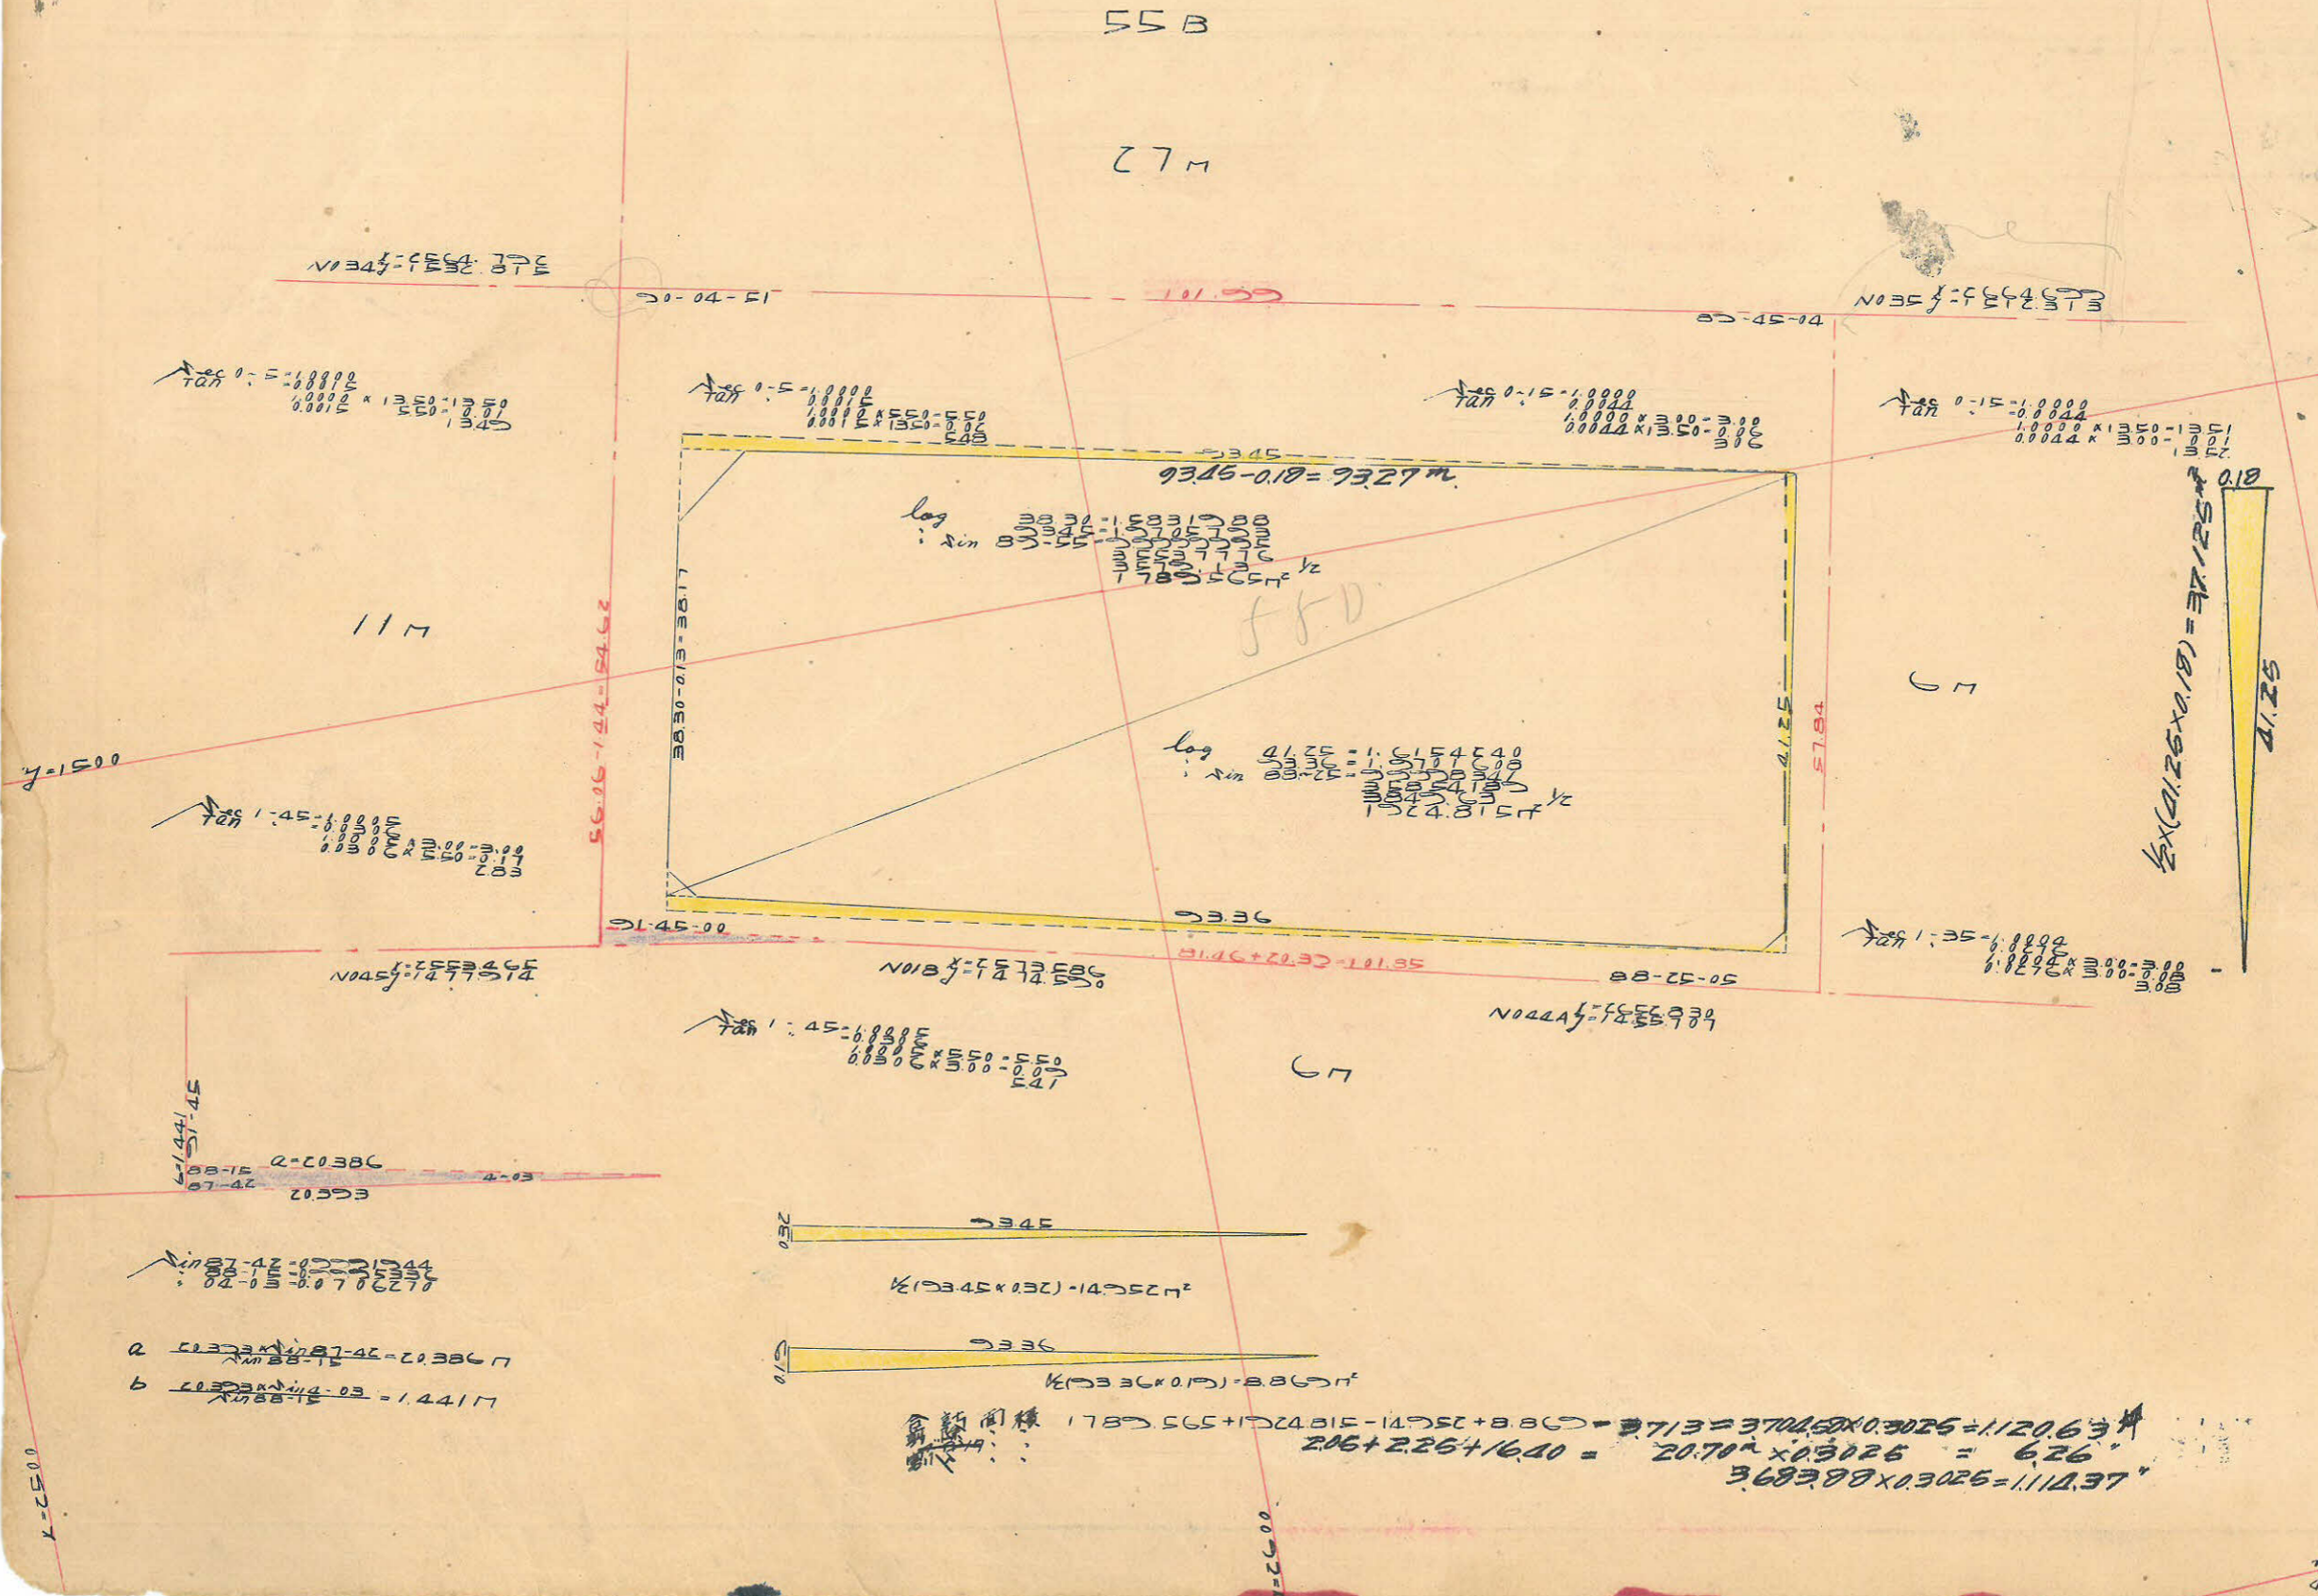

55B  
27M


tan 0.15 = 0.00022  
 0.00022 x 1350 = 0.297



11M

y=1500


17

3345

 2070 x 0.3025 = 626  
 3683.89 x 0.3025 = 1114.37

0052-1

0073-1

y=1400