




課長	係長	測量士	係

(分筆前)
 確定面積平面圖 $S = \frac{1}{600}$

ブロック番号 114 60号

新地名 町 丁目
 年 月 日

64	58	55
65	57	54
66	60	55
67	61	50

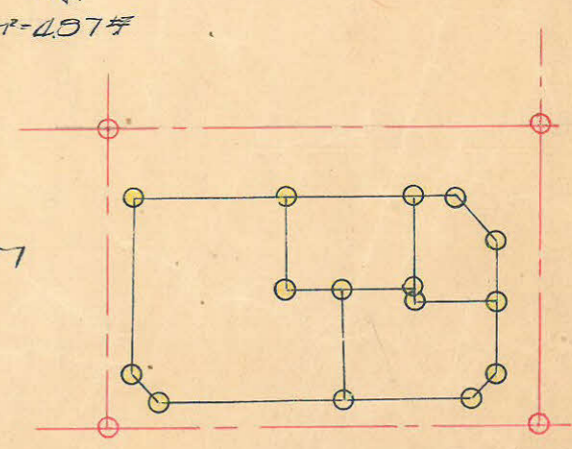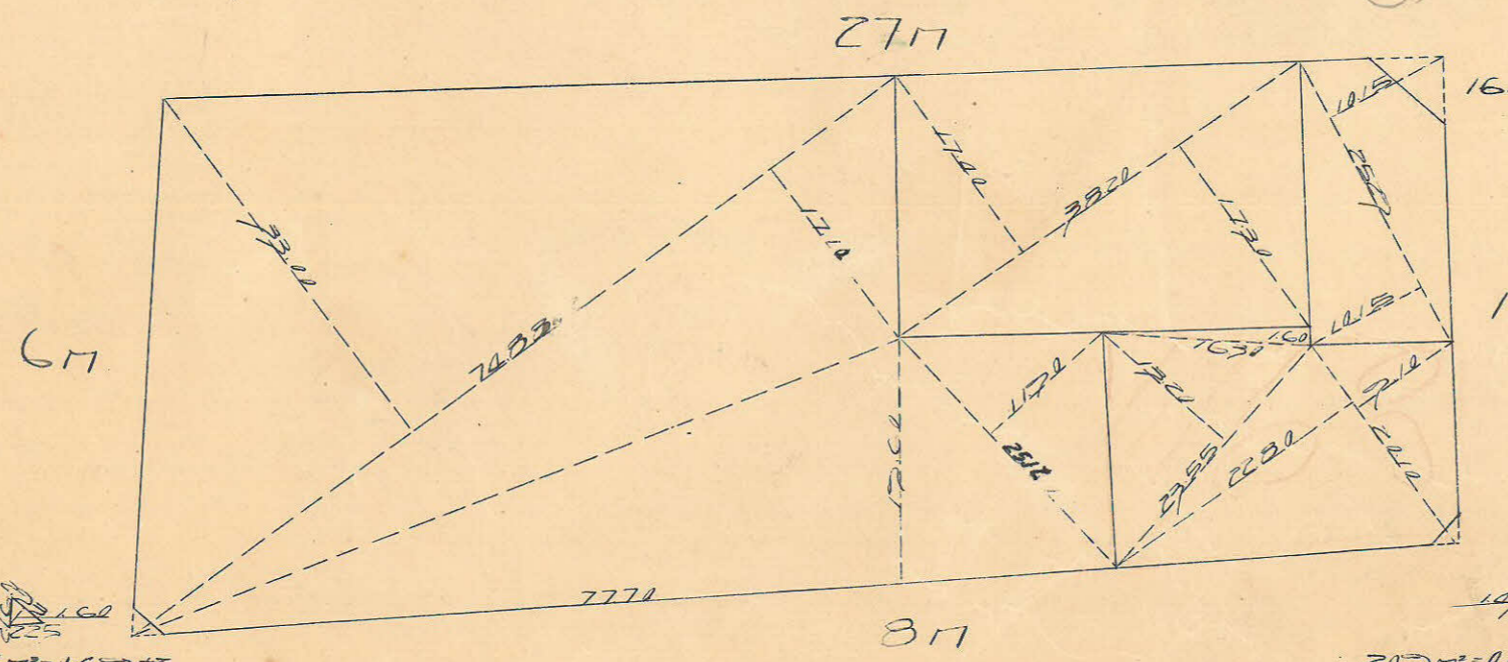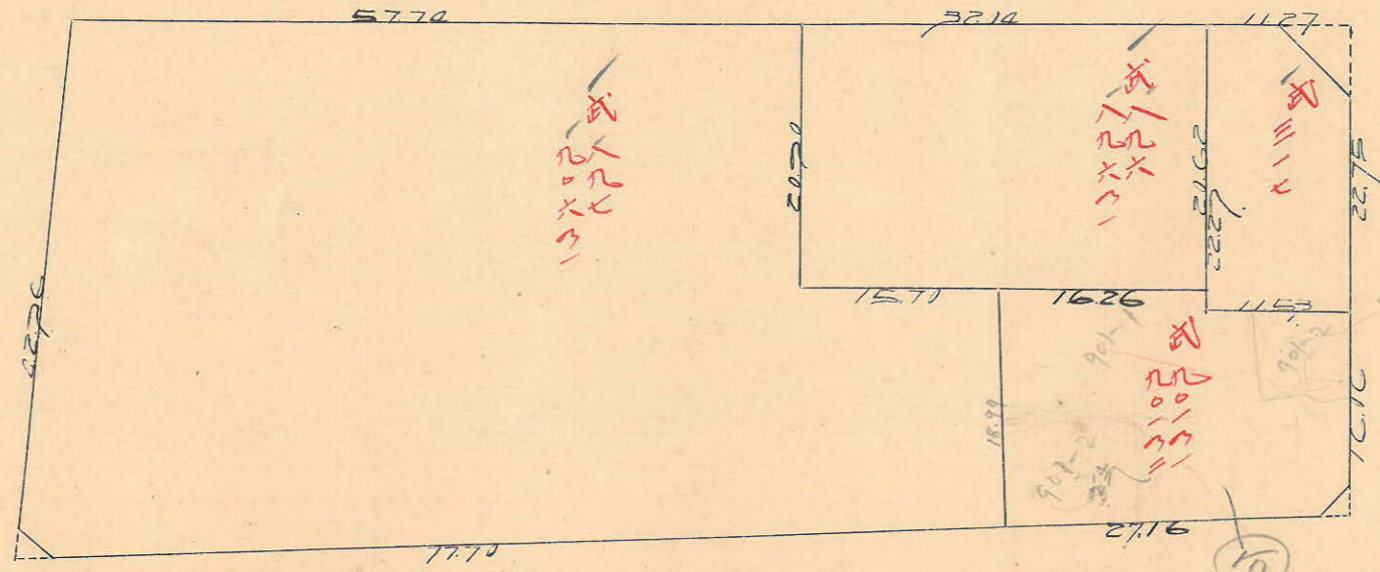

杭15. □シト4

この図面等は、土地区画整理事業に関する参考資料として提供しています。
 ○図面等は換地処分時のものであり、現在の状況とは異なる場合があります。
 ○図面等によって、境界等が確定されるものではありません。

6/B

27M

N172°24'50" E 44

N171°34'52" E 72

55-07-44

118.38

27-25-13

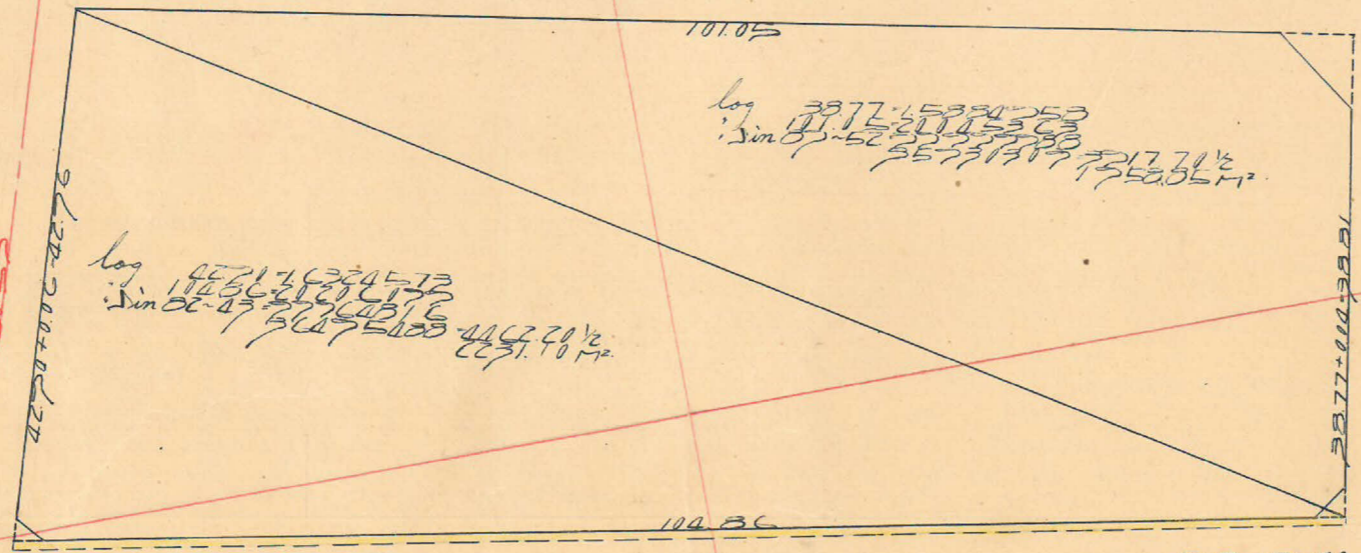
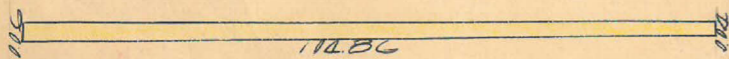


この図面等は、土地区画整理事業に関する参考資料として提供しています。
○図面等は換地処分時のものであり、現在の状況とは異なる場合があります。
○図面等によって、境界等が確定されるものではありません。