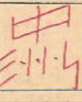


課長	係長	測量士	係

(分筆前)
確定面積平面圖 $S = \frac{1}{60}$


ブロック番号 

58号

新地名 町 丁目
年 月 日


53	53	53
53	53	53
54	54	54
55	55	55

この図面等は、土地区画整理事業に関する参考資料として提供しています。
○図面等は換地処分時のものであり、現在の状況とは異なる場合があります。
○図面等によって、境界等が確定されるものではありません。

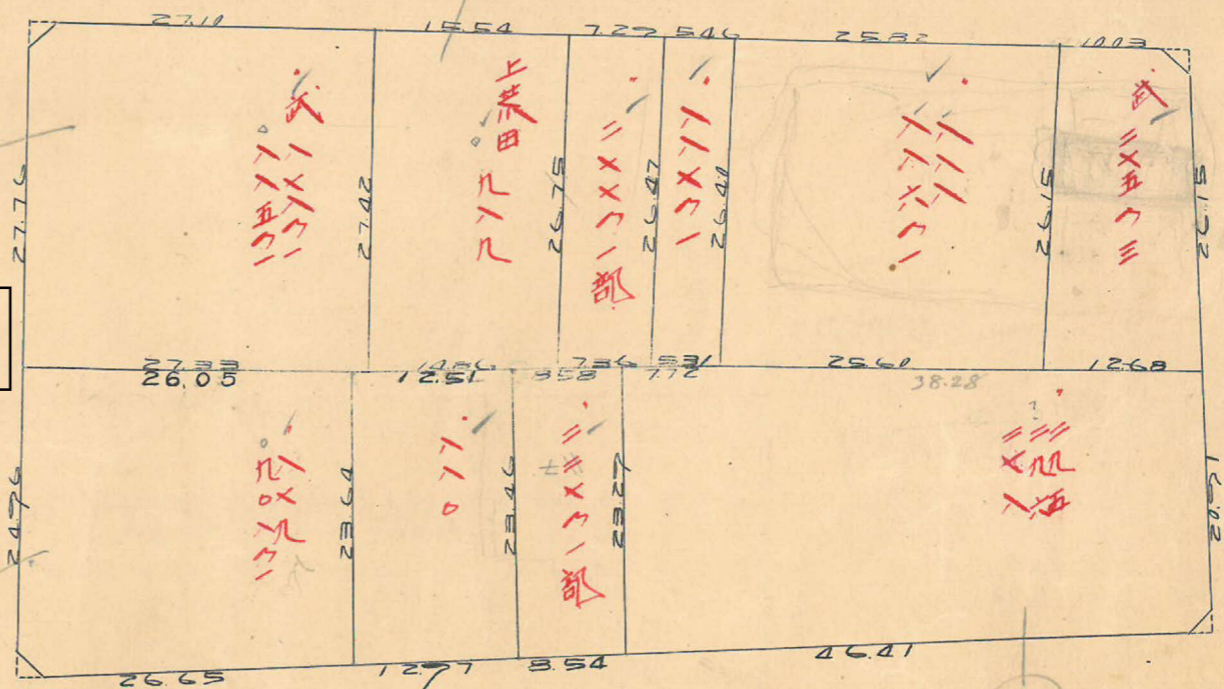


226m² = 107#

228m² = 108#

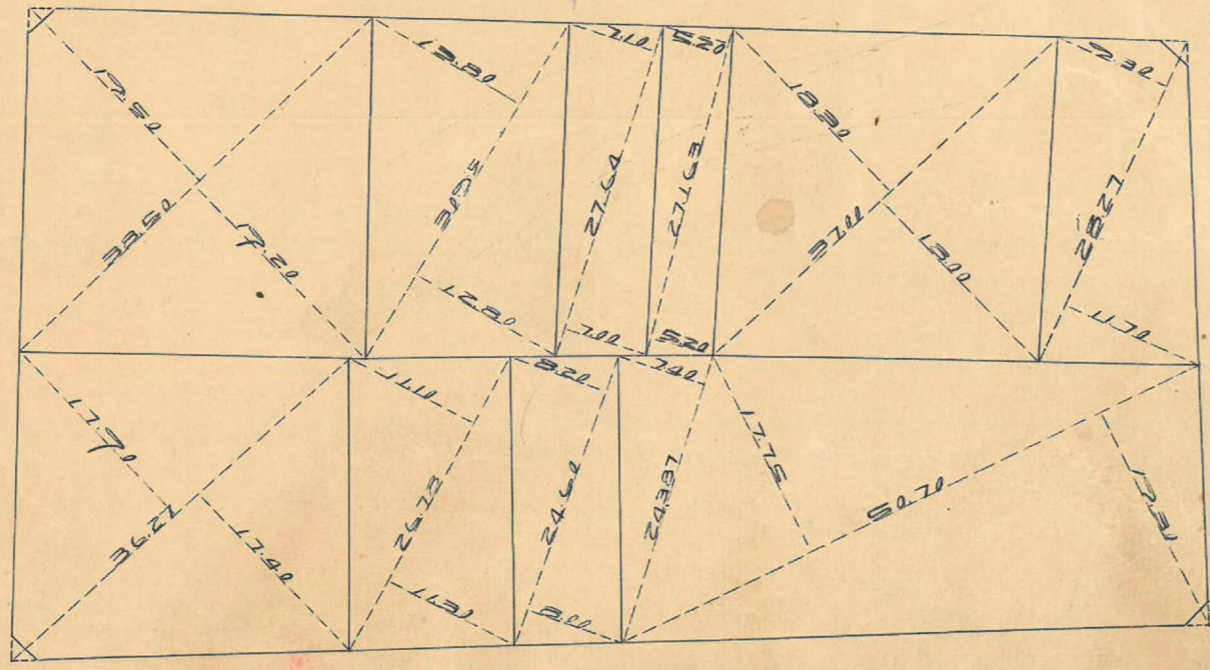

227m² = 107#

235m² = 117#

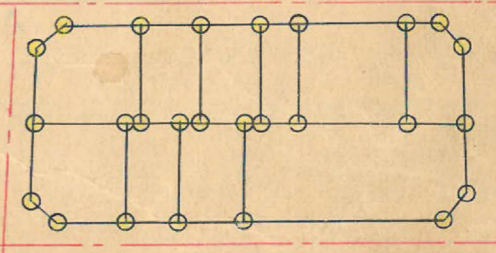

□シト10. 杭26

この図面等は、土地区画整理事業に関する参考資料として提供しています。
 ○図面等は換地処分時のものであり、現在の状況とは異なる場合があります。
 ○図面等によって、境界等が確定されるものではありません。

中 58B

GM

$$N1584 = 2473.855 = 1677.850$$


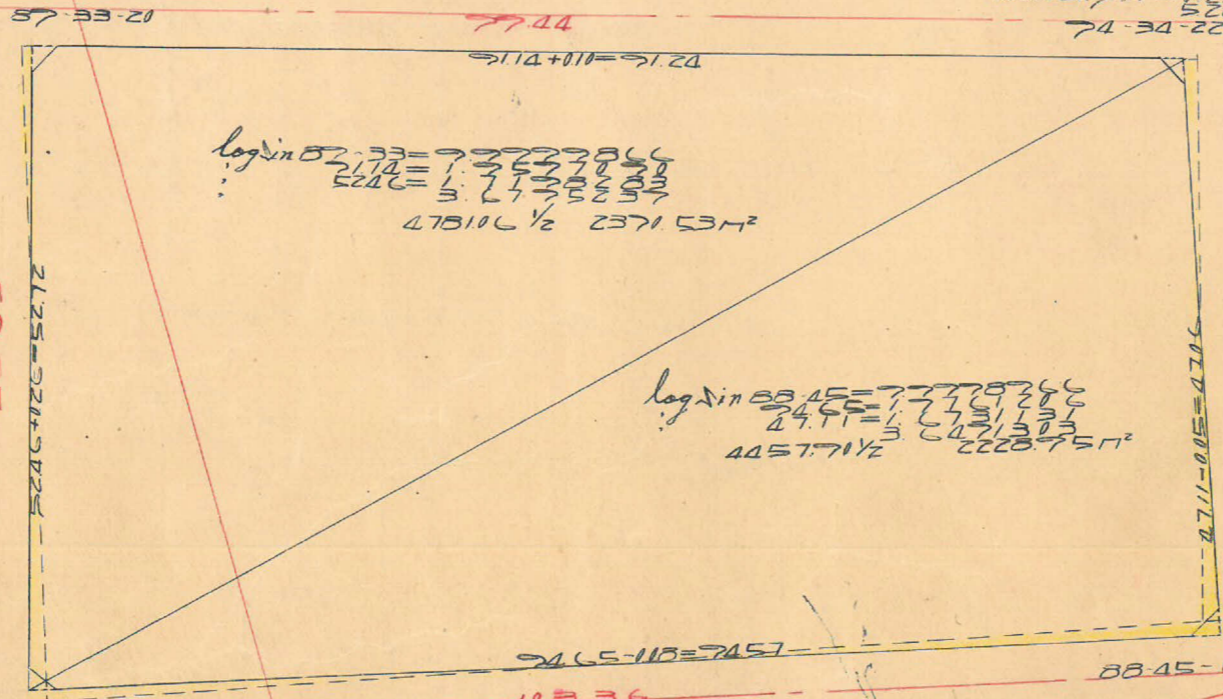


GM


11M

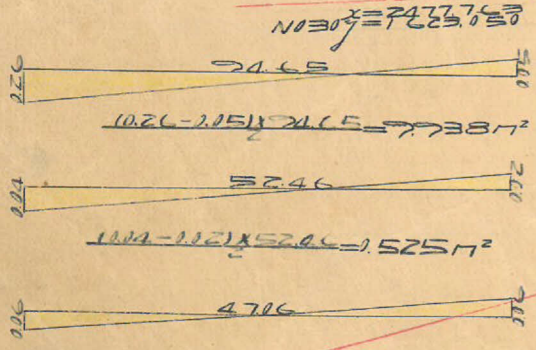
±=0