
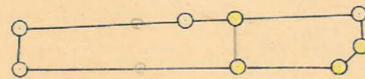
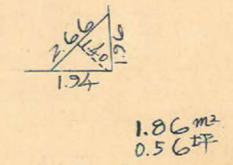
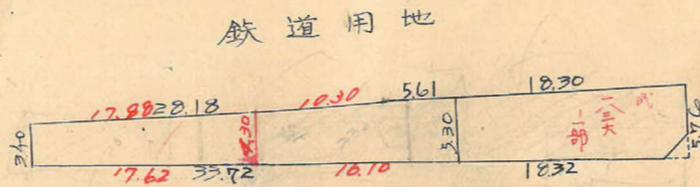


課長	係長	測量士	係

(分筆前)  
**確定面積平面圖**  $S = \frac{1}{600}$

ブロック番号 甲 洲 58-1 号

新地名 町 丁目  
 年 月 日

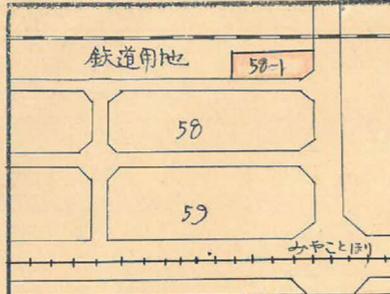

ロツト 2 杭 8 本




この図面等は、土地区画整理事業に関する参考資料として提供しています。  
 ○図面等は換地処分時のものであり、現在の状況とは異なる場合があります。  
 ○図面等によって、境界等が確定されるものではありません。

この図面等は、土地区画整理事業に関する参考資料として提供しています。  
 ○図面等は換地処分時のものであり、現在の状況とは異なる場合があります。  
 ○図面等によって、境界等が確定されるものではありません。

中洲 58-1 Block

$y = (-) 1.000$

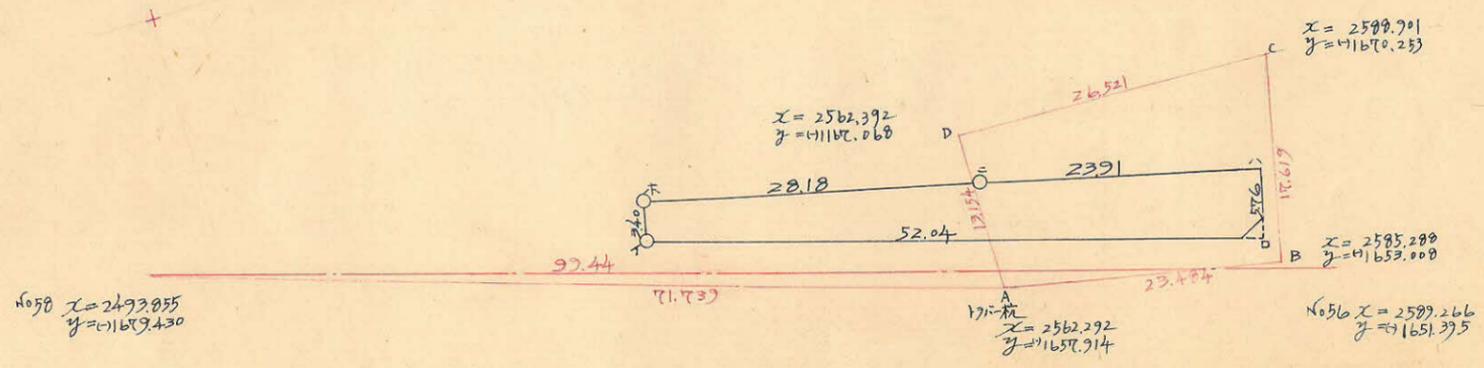

面	1	2	3	4	5	6	1×6	3×4
	x	Δx		y	Δy			
イ	2534.587	+ 49.957		1670.100	+ 14.562			
ロ	2584.544	+ 1.361	+ 51.318	1655.538	- 5.601	+ 8.961	+ 23.160079	- 84.758877
ハ	2585.905	- 23.196	- 21.835	1661.139	- 5.828	- 11.429	- 29.554308	+ 36.270.770
ニ	2562.709	- 27.436	- 50.632	1666.967	- 6.461	- 12.289	- 31.493.131	+ 84.401.873
ホ	2535.273	- 0.686	- 28.122	1673.428	+ 3.328	- 3.133	- 7.943.010	+ 47.060.142
イ	2534.587	+ 49.957	+ 49.271	1670.100	+ 4.562	+ 17.870	+ 45.343.761	- 82.287.477

$486.589 \frac{1}{2} = 243.294 \text{ m}^2$

合計面積 243.29 m<sup>2</sup> (× 0.3025 = 73.59 坪) = 73.59 坪  
 削除 " 1.86 m<sup>2</sup> ( " = 0.56 坪) = 0.56 坪  
 割込 " 241.43 m<sup>2</sup> ( " = 73.03 坪) = 73.03 坪

$y = (-) 1.600$

005225

2021600