




課長	係長	測士	係

(分筆前)
確定面積平面圖 $S = \frac{1}{600}$


ブロック番号 114

65号

新地名 町 丁目
年 月 日

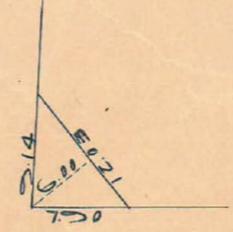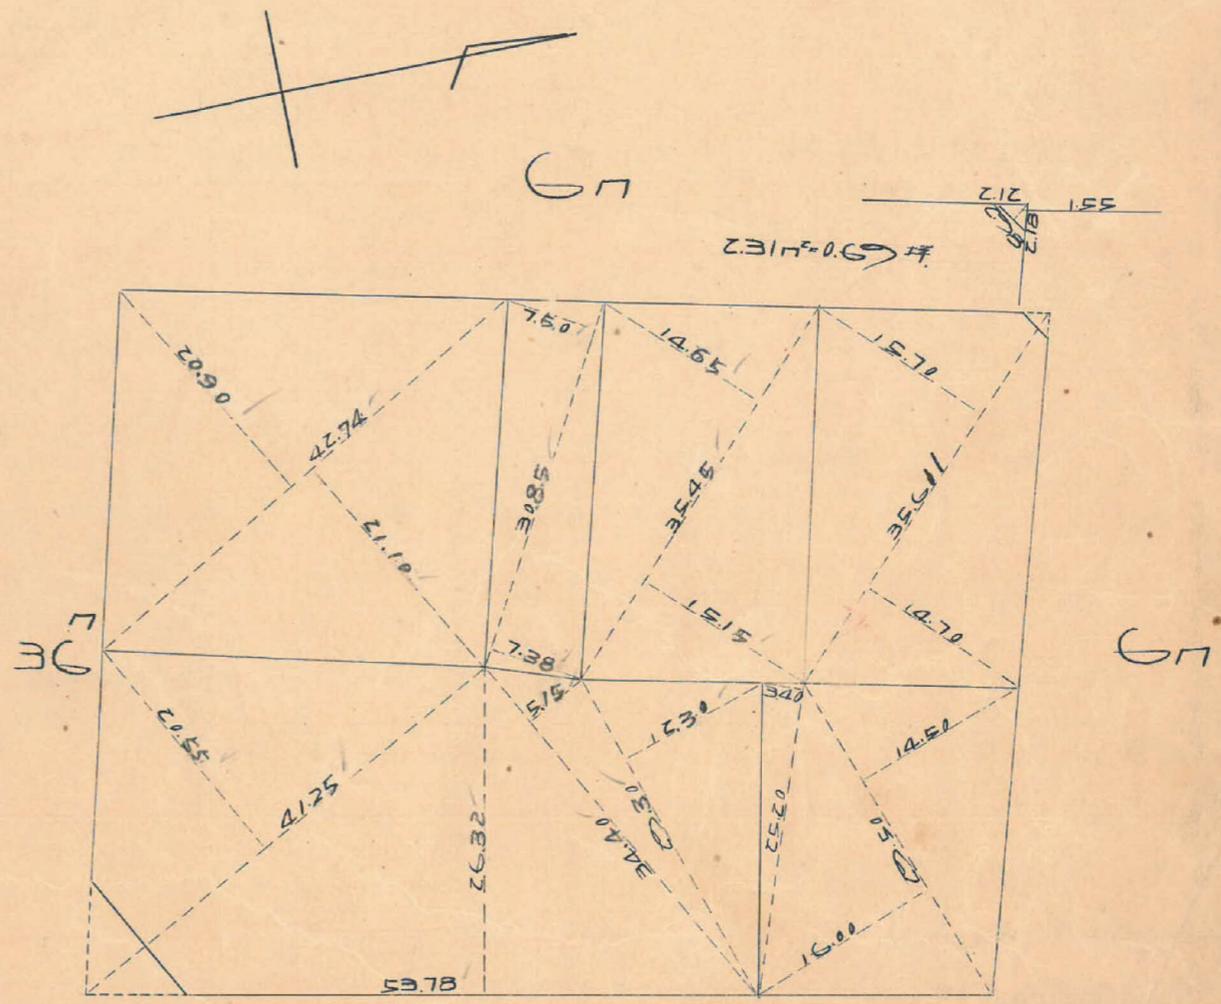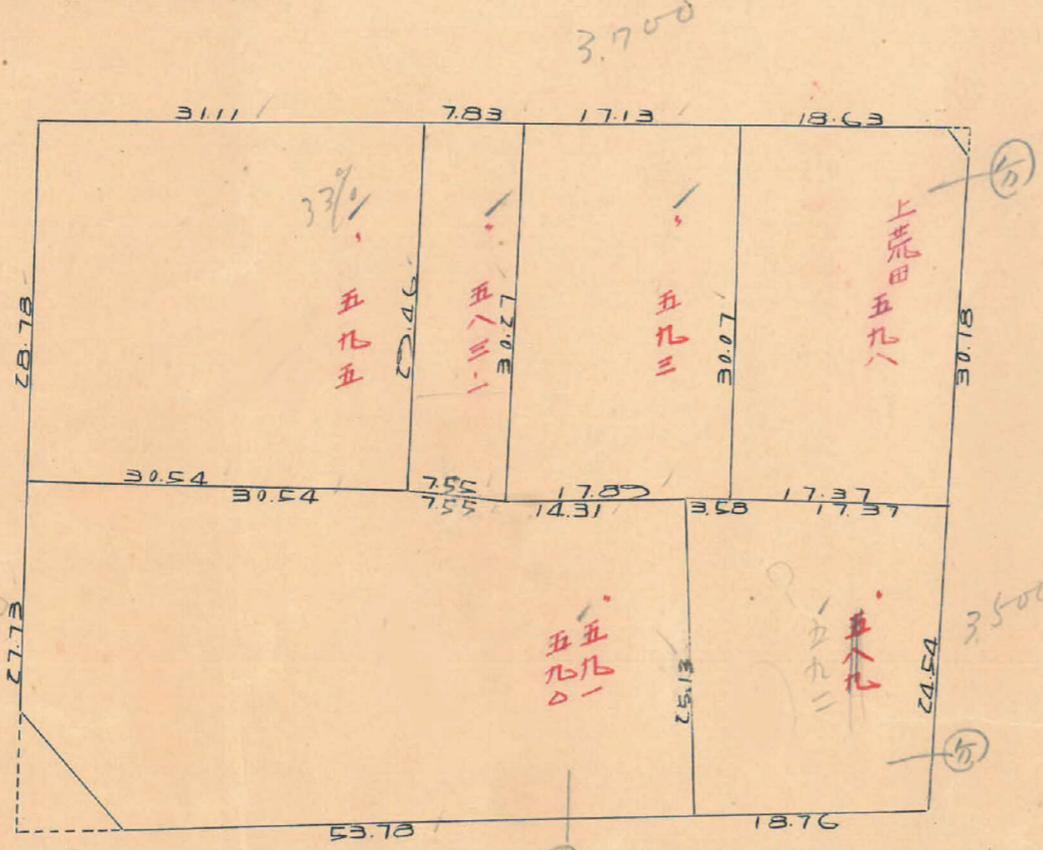

36.10㎡=10.92坪

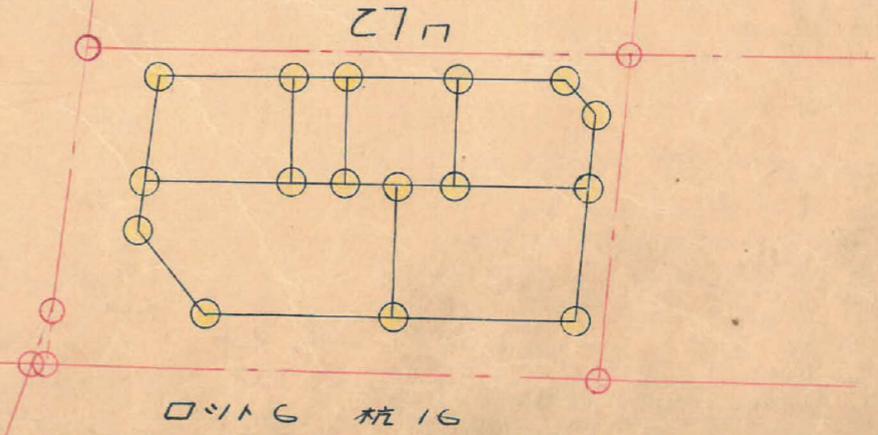

この図面等は、土地区画整理事業に関する参考資料として提供しています。
 ○図面等は換地処分時のものであり、現在の状況とは異なる場合があります。
 ○図面等によって、境界等が確定されるものではありません。

□114 杭16

