


上所 64 フロップ
 トラバ-精度
 縮尺 1/600

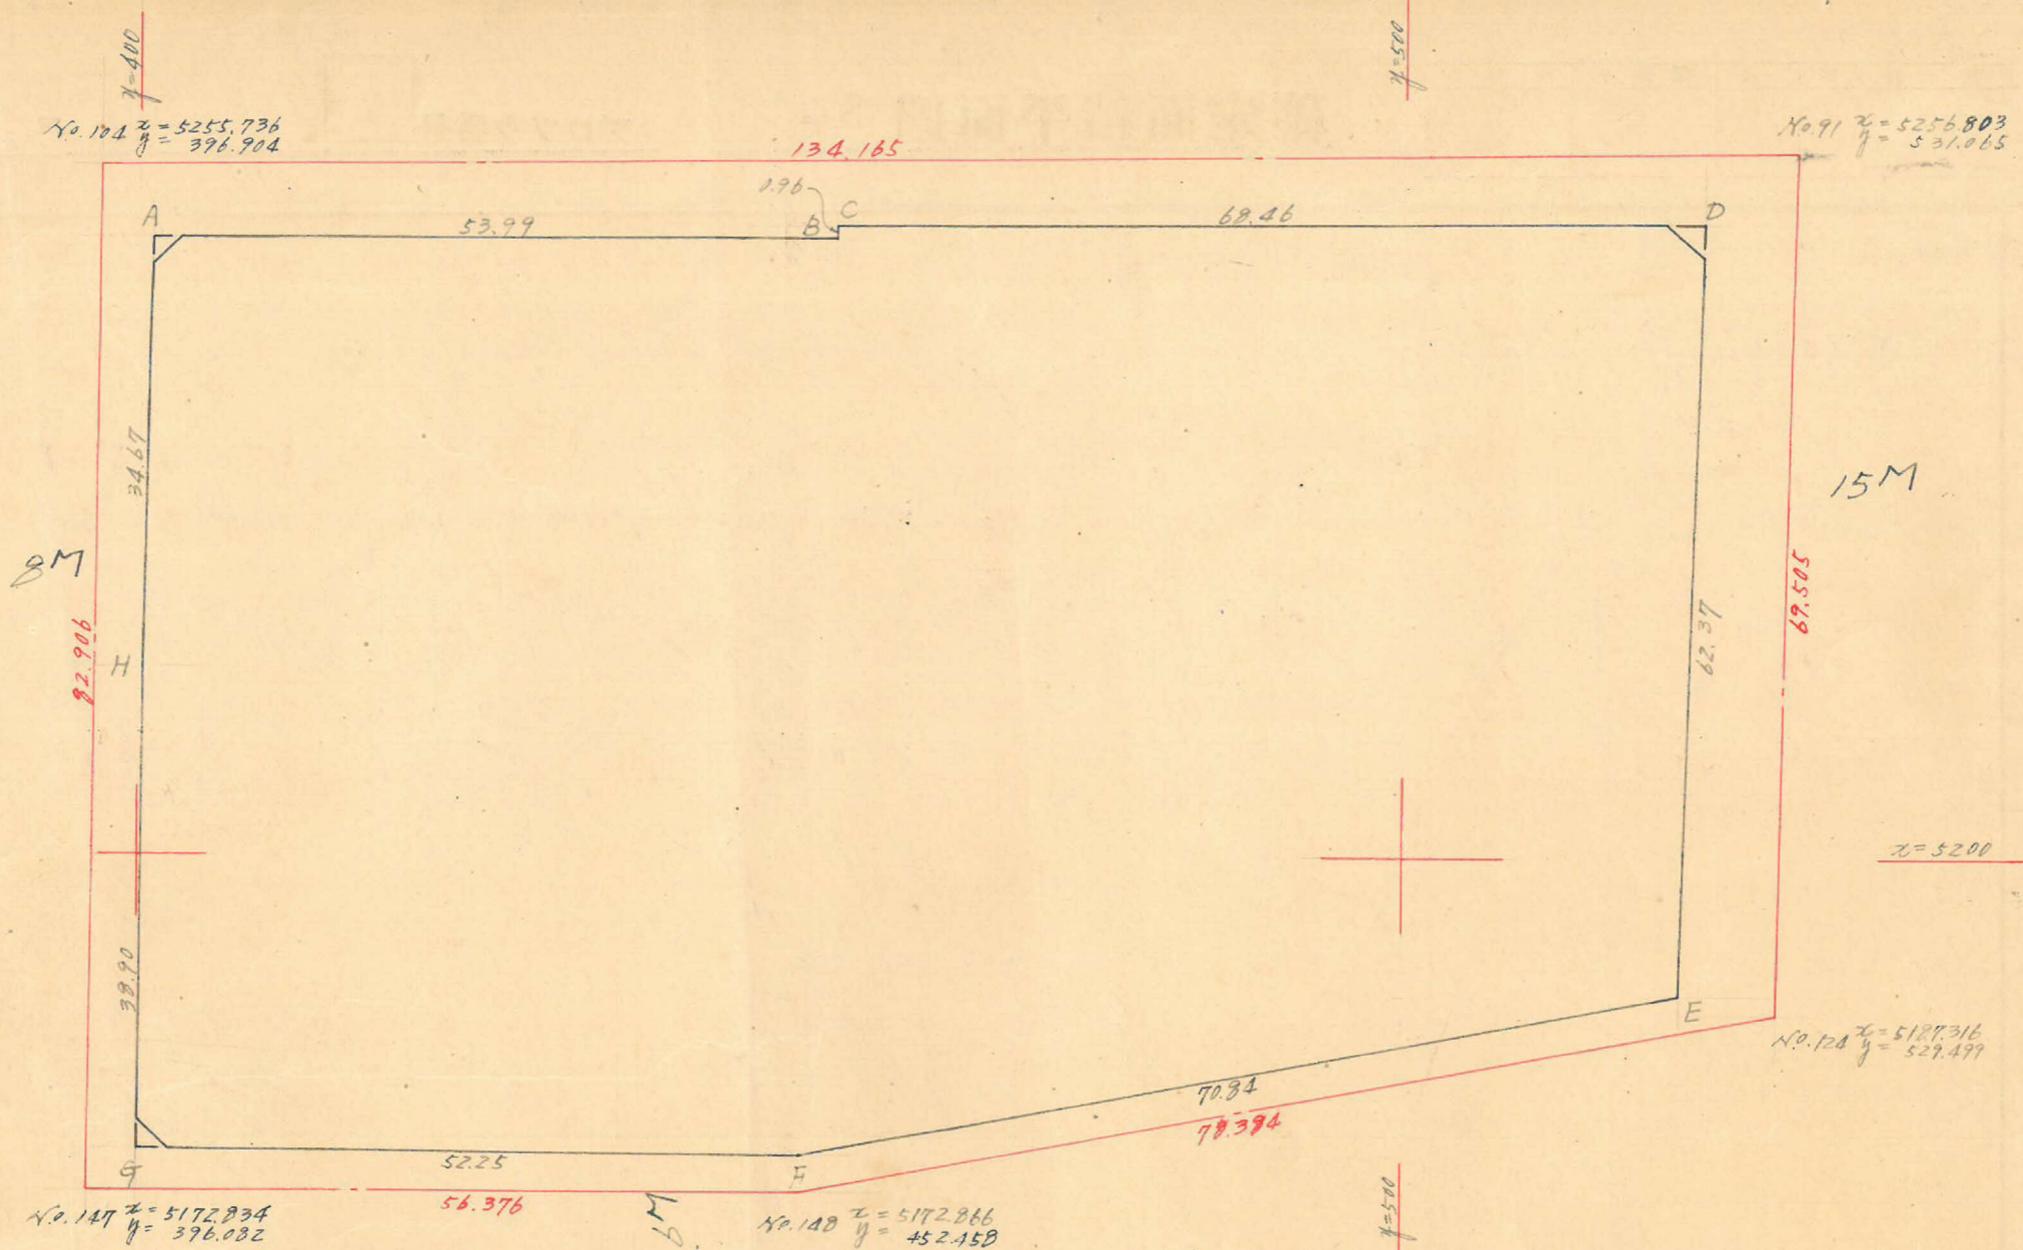

測点	X			Y				
A	5249.997			401.107				
B	5249.932	+ 0.055		455.094	- 53.987			
C	5250.789	- 0.957	- 0.902	455.089	+ 0.006	- 53.981	- 410.4948	- 293391.1912
D	5251.293	- 0.494	- 1.451	523.549	- 67.461	- 68.455	- 660.3927	- 359442.7610
E	5192.936	+ 62.347	+ 61.953	522.021	+ 1.528	- 66.933	+ 32393.0763	- 351428.1250
F	5175.967	+ 13.069	+ 75.416	452.394	+ 67.627	+ 71.155	+ 39.368.9357	+ 369218.9411
G	5176.323	- 0.456	+ 12.613	400.146	+ 52.248	+ 121.895	+ 5706.0455	+ 630908.7906
H	5215.227	- 38.904	- 39.360	400.399	- 0.253	+ 51.995	- 15787.7466	+ 269142.9144
A	5249.997	- 34.660	- 73.564	401.107	- 0.708	- 0.961	- 29454.9520	- 5011.8331
A	5249.997	+ 0.055	- 34.605	401.107	- 53.987	- 54.695	- 13280.3077	- 289142.5695

合算面積 9651.01 m² × (0.3025 = 2616.9327) = 2616.8927
 削除面積 2.77 m² × (0.3025 = 2.1577) = 2.1577
 計 2614.7350

この図面等は、土地区画整理事業に関する参考資料として提供しています。
 ○図面等は換地処分時のものであり、現在の状況とは異なる場合があります。
 ○図面等によって、境界等が確定されるものではありません。