


上町 66 ブロック 縮尺 1/600
トコバニ精度

x=5300



y=300

y=300

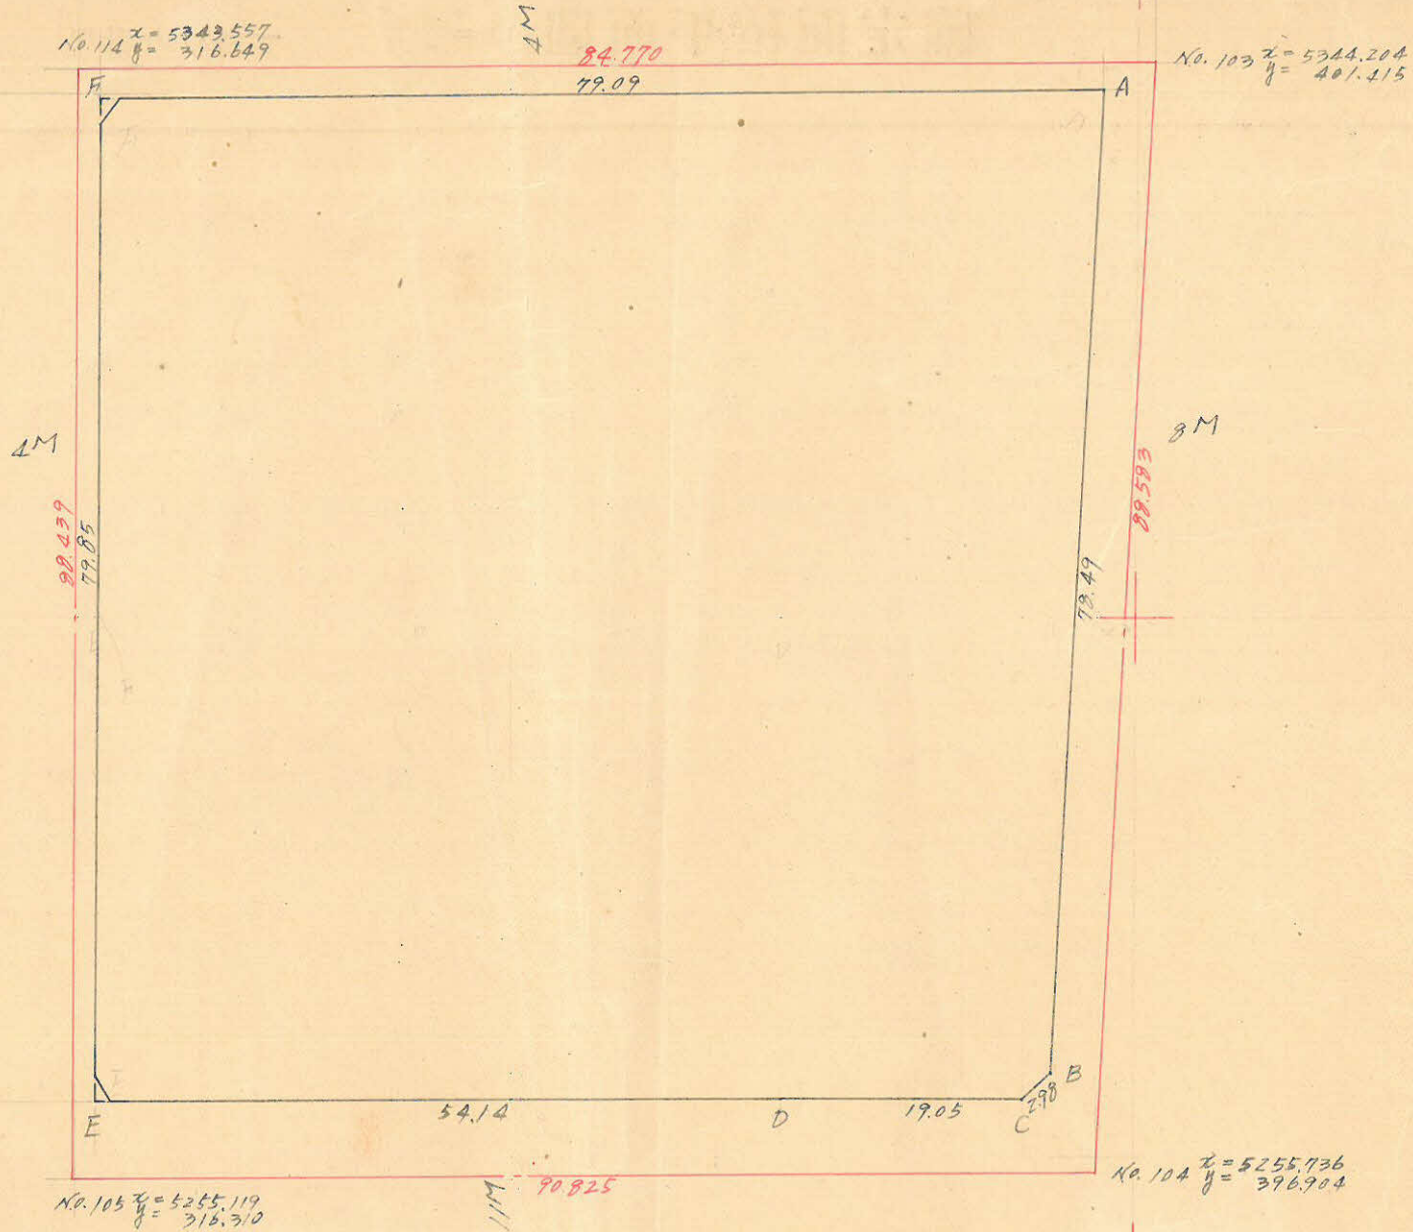

測度	x	Δx	y	Δy			
A	5341.981		397.342				
B	5263.593	+ 78.388	373.294	+ 4.048	+ 6.213	+ 31633.8163	+ 32702.7033
C	5261.548	+ 2.045	391.129	+ 2.165	+ 21.218	+ 817.0685	+ 111637.5255
D	5261.504	+ 0.044	392.076	+ 19.953	+ 93.194	+ 88.1820	+ 385110.5238
E	5261.311	+ 0.193	317.935	+ 54.141	+ 53.823	- 25726.7021	+ 283199.5020
F	5341.164	- 79.853	318.253	- 0.318	- 77.407	- 25673.0695	- 424125.9097
A	5341.981	- 0.817	397.342	- 79.089	- 75.091	+ 30822.2163	- 400867.5962
		+ 78.388		+ 4.048			
Σ						+ 12361.1115	- 12361.1113

$\frac{1}{2} = 6,190.56 \text{ m}^2$

合算面積 $6190.56 \text{ m}^2 \times 0.7025 = 1869.61 \text{ 坪} = 1869.59 \text{ 坪}$
 割除面積 $2.40 \text{ m}^2 \times 0.7025 = 0.75 \text{ 坪} = 0.76 \text{ 坪}$
 割込面積 1863.95 坪

この図面等は、土地区画整理事業に関する参考資料として提供しています。
 ○図面等は換地処分時のものであり、現在の状況とは異なる場合があります。
 ○図面等によって、境界等が確定されるものではありません。