

課長	係長	測量士	係




(分筆前) 確定面積平面圖  $S = \frac{1}{600}$

ブロック番号 上町


67号

新地名 町 丁目

昭和33年 1月 11日

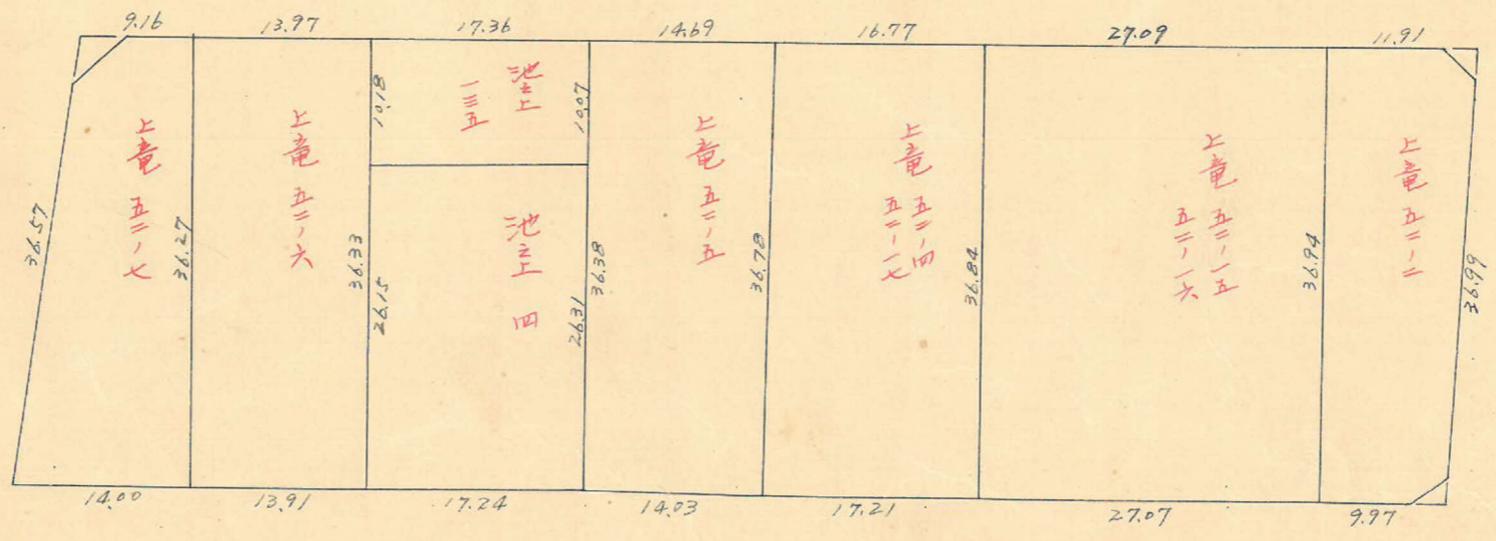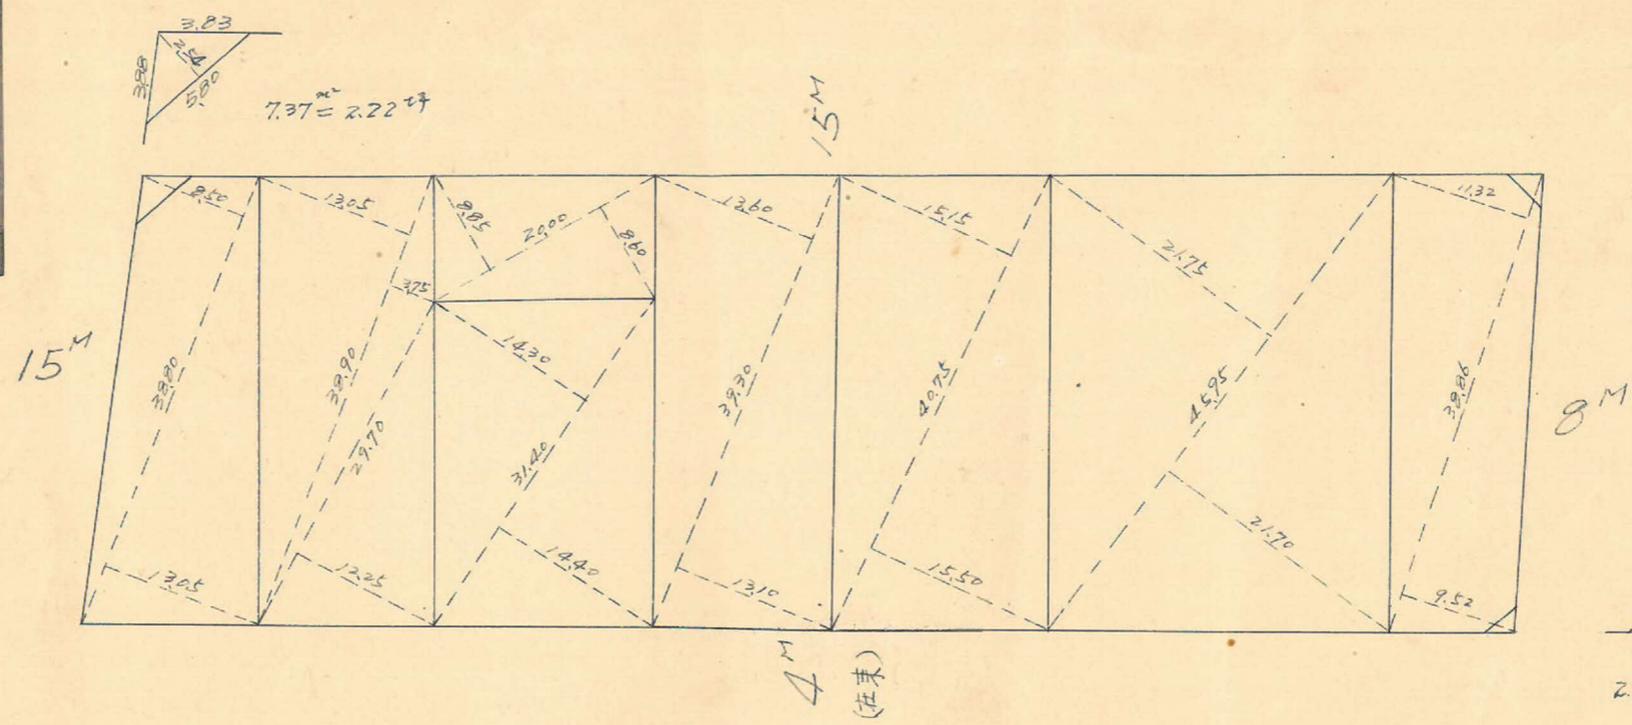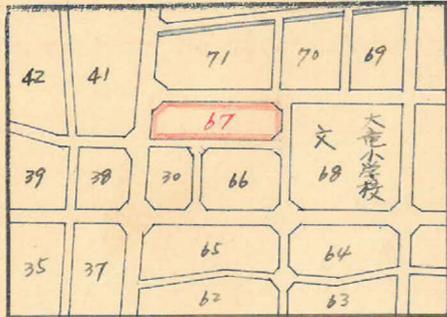

口8 杭21

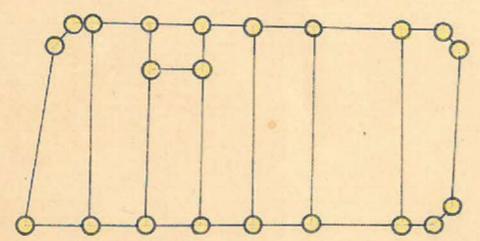

この図面等は、土地区画整理事業に関する参考資料として提供しています。  
 ○図面等は換地処分時のものであり、現在の状況とは異なる場合があります。  
 ○図面等によって、境界等が確定されるものではありません。

