





課長	係長	測量士	係

(分筆前)
確定面積平面圖 $S = \frac{1}{600}$

ブロック番号 上町

70号

新地名
町 丁目
年 月 日

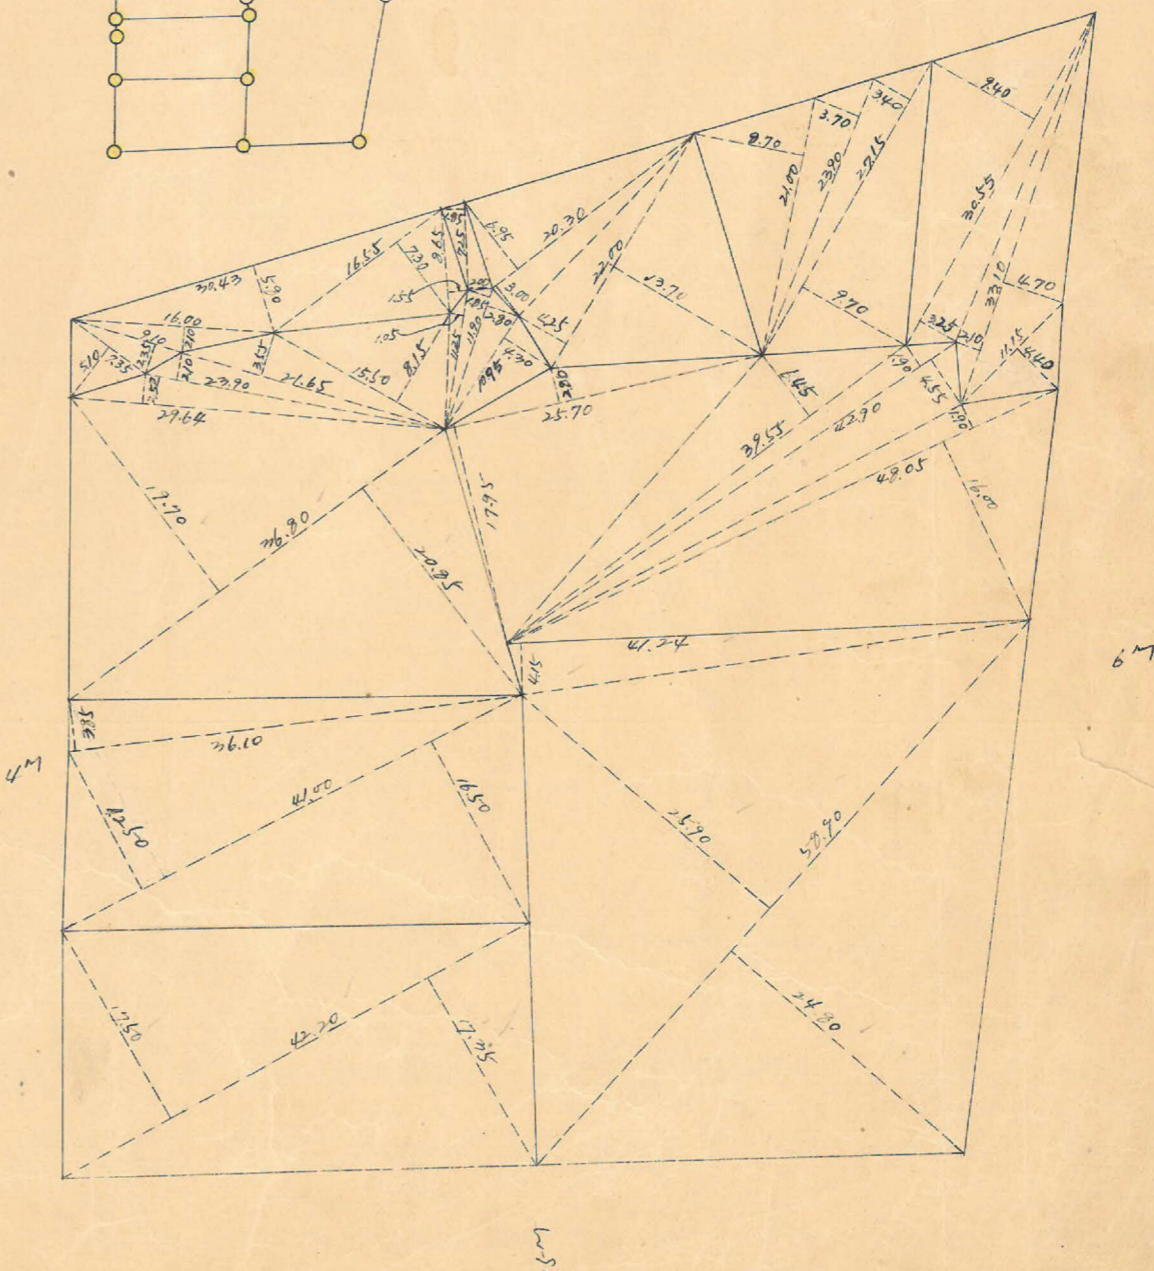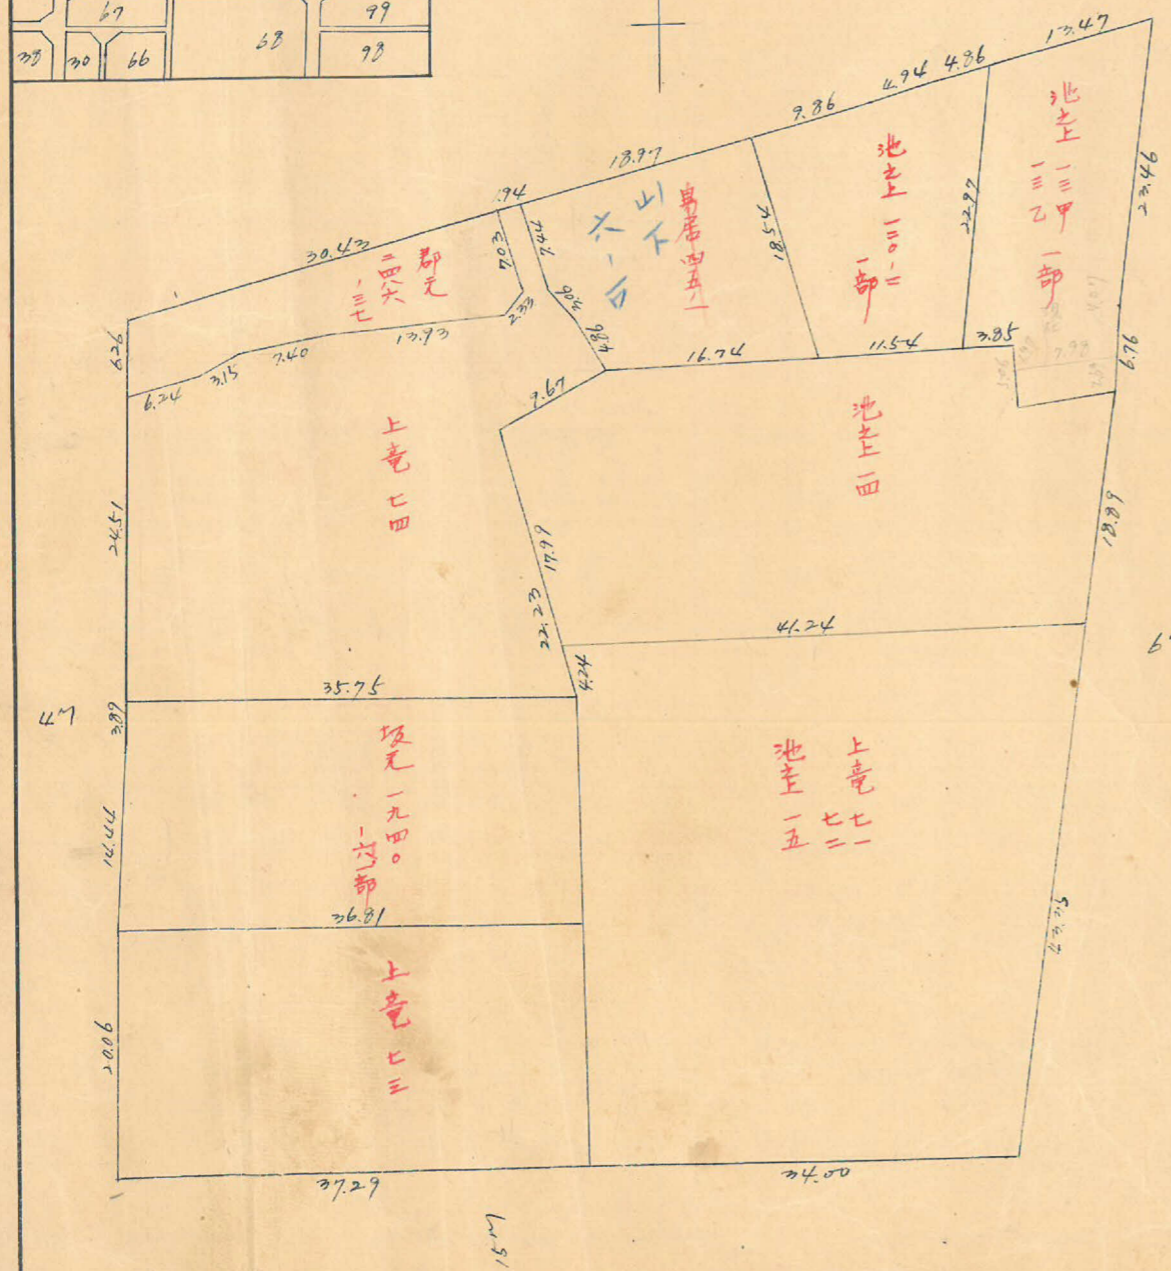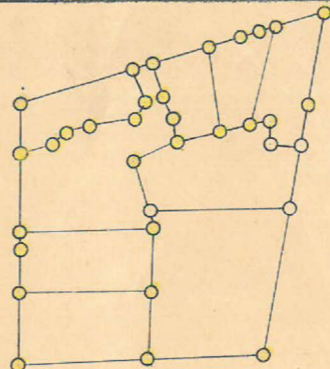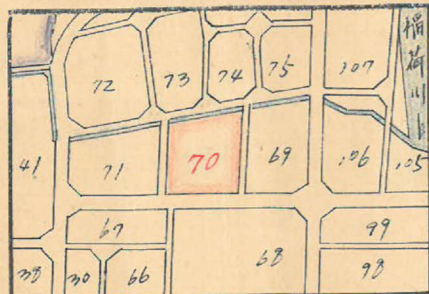

この図面等は、土地区画整理事業に関する参考資料として提供しています。
 ○図面等は換地処分時のものであり、現在の状況とは異なる場合があります。
 ○図面等によって、境界等が確定されるものではありません。

x=5500

y=4000

上野 70 フロック
トラバ-精度

縮尺 1/600

No. 52
x=5473.280
y=376.723
220.62

No. 68
x=5498.287
y=424.255

y=500

4M

22.562

14.444

F

20.06

E

No. 102
x=5456.560
y=375.242

No. 101
x=5390.977
y=423.200

67.017

15M

No. 100
x=5392.128
y=420.807

24.66

H

20.43

I

30.77

24.94 K

18.33

A

107.174

6M

62.24

C

476 B

23.46

23.46

測点	X	Y	ΔX	ΔY	$\Delta X + \Delta X^{(n)}$	ΔY	$\Delta X + \Delta X^{(n)}$	ΔY	倍面積	倍面積
A	5491.468		+23.278	+2.953	+20.021	+2.953	480.293	+2.953	+14.334	+17742.7447
B	5468.190		+6.253	-0.293	+62.471	-0.293	477.340	-0.293	+32.663	+45679.4571
C	5461.437		+61.712	+2.071	+12.750	+2.071	477.047	+2.071	+29.428	+428467.7027
D	5399.719		+1.032	+71.279	-19.023	+71.279	468.976	+71.279	-7565.3900	+383457.9402
E	5392.687		-20.855	-0.251	-34.481	-0.251	397.697	-0.251	-0.943	-5109.8737
F	5412.742		-14.426	-0.892	-49.072	-0.892	397.948	-0.892	-1.256	-6824.0598
G	5433.162		-24.656	-0.564	-43.263	-0.564	399.640	-0.564	-29.756	-162700.5709
H	5467.224		-8.607	-29.192	-17.048	-29.192	399.204	-29.192	-58.782	-321915.5670
I	5476.421		-8.441	-29.590	-10.074	-29.590	428.396	-29.590	-34.256	-187899.7752
J	5424.202		-1.633	-4.666	-6.576	-4.666	459.986	-4.666	-22.307	-122387.4670
K	5426.505		-4.963	-17.641	+19.315	-17.641	480.293	-17.641	-14.688	-80658.6820
A	5491.468		+23.278	+2.953		+2.953			+12.131	+1481
Σ										

$\frac{1}{2} = 6065.57$
x=5500

合計面積 $6065.57 \text{ m}^2 \times (0.3025 = 1834.83 \text{ 坪}) = 1834.90 \text{ 坪}$
1834.80 坪

x=5400

この図面等は、土地区画整理事業に関する参考資料として提供しています。
○図面等は換地処分時のものであり、現在の状況とは異なる場合があります。
○図面等によって、境界等が確定されるものではありません。