
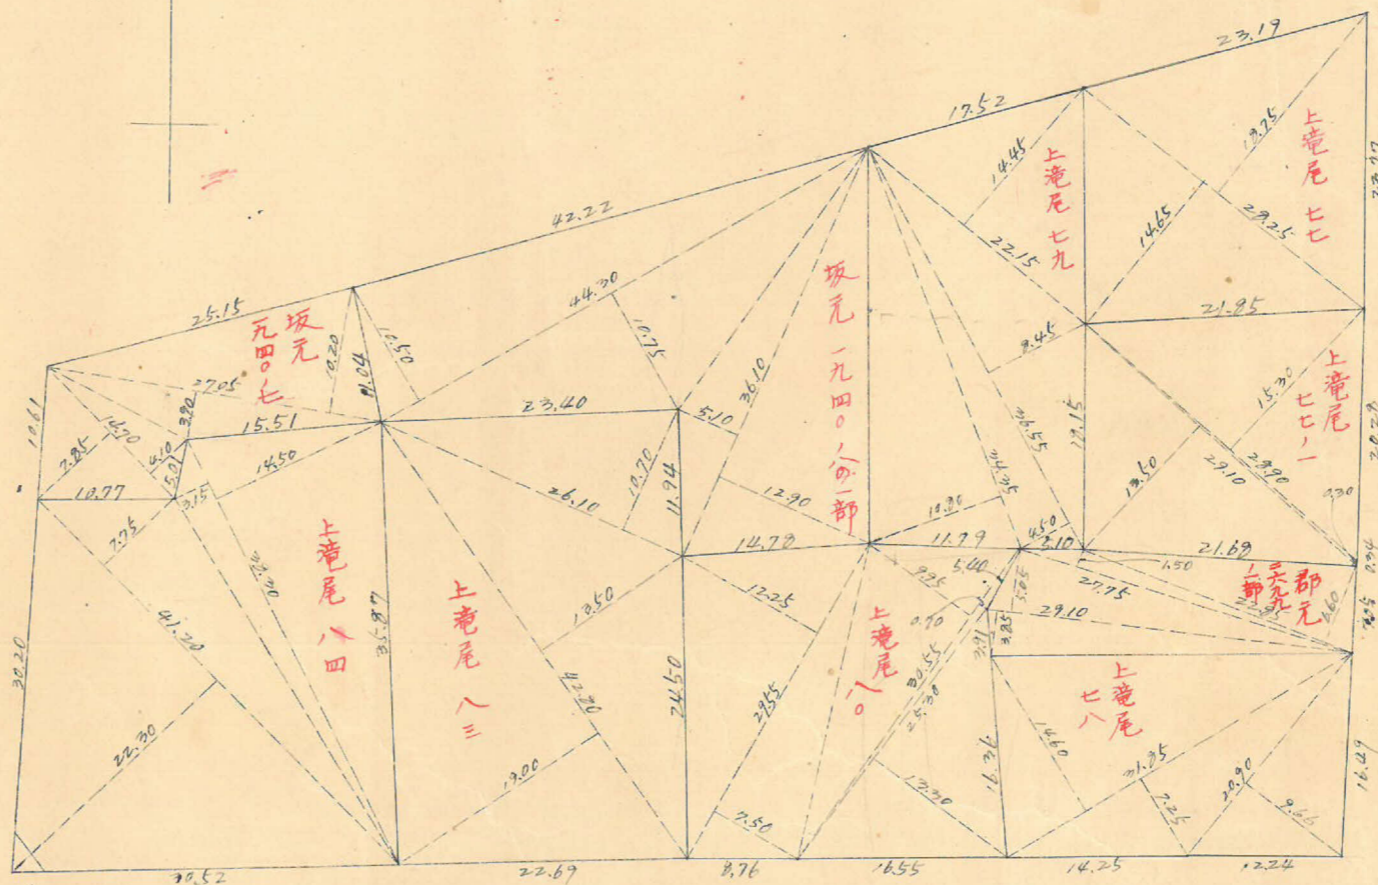


課長	係長	測量士	係


(分筆前)  
 確定面積平面圖  $S = \frac{1}{600}$

ブロック番号 上町 71号

新地名 町 丁目  
 年 月 日

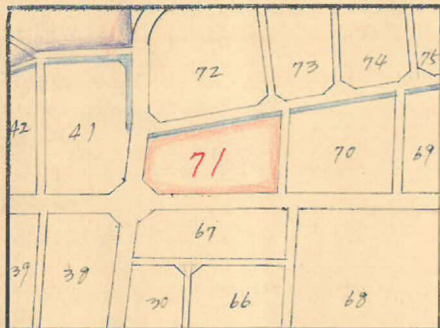

ロット10杭29

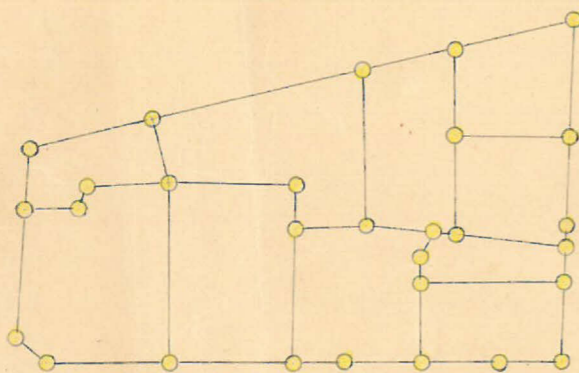


$3.97 \text{ m}^2 = 1.2024$

この図面等は、土地区画整理事業に関する参考資料として提供しています。  
 ○図面等は換地処分時のものであり、現在の状況とは異なる場合があります。  
 ○図面等によって、境界等が確定されるものではありません。

上野 71 ブロック

トバ-精度

縮尺 1/600

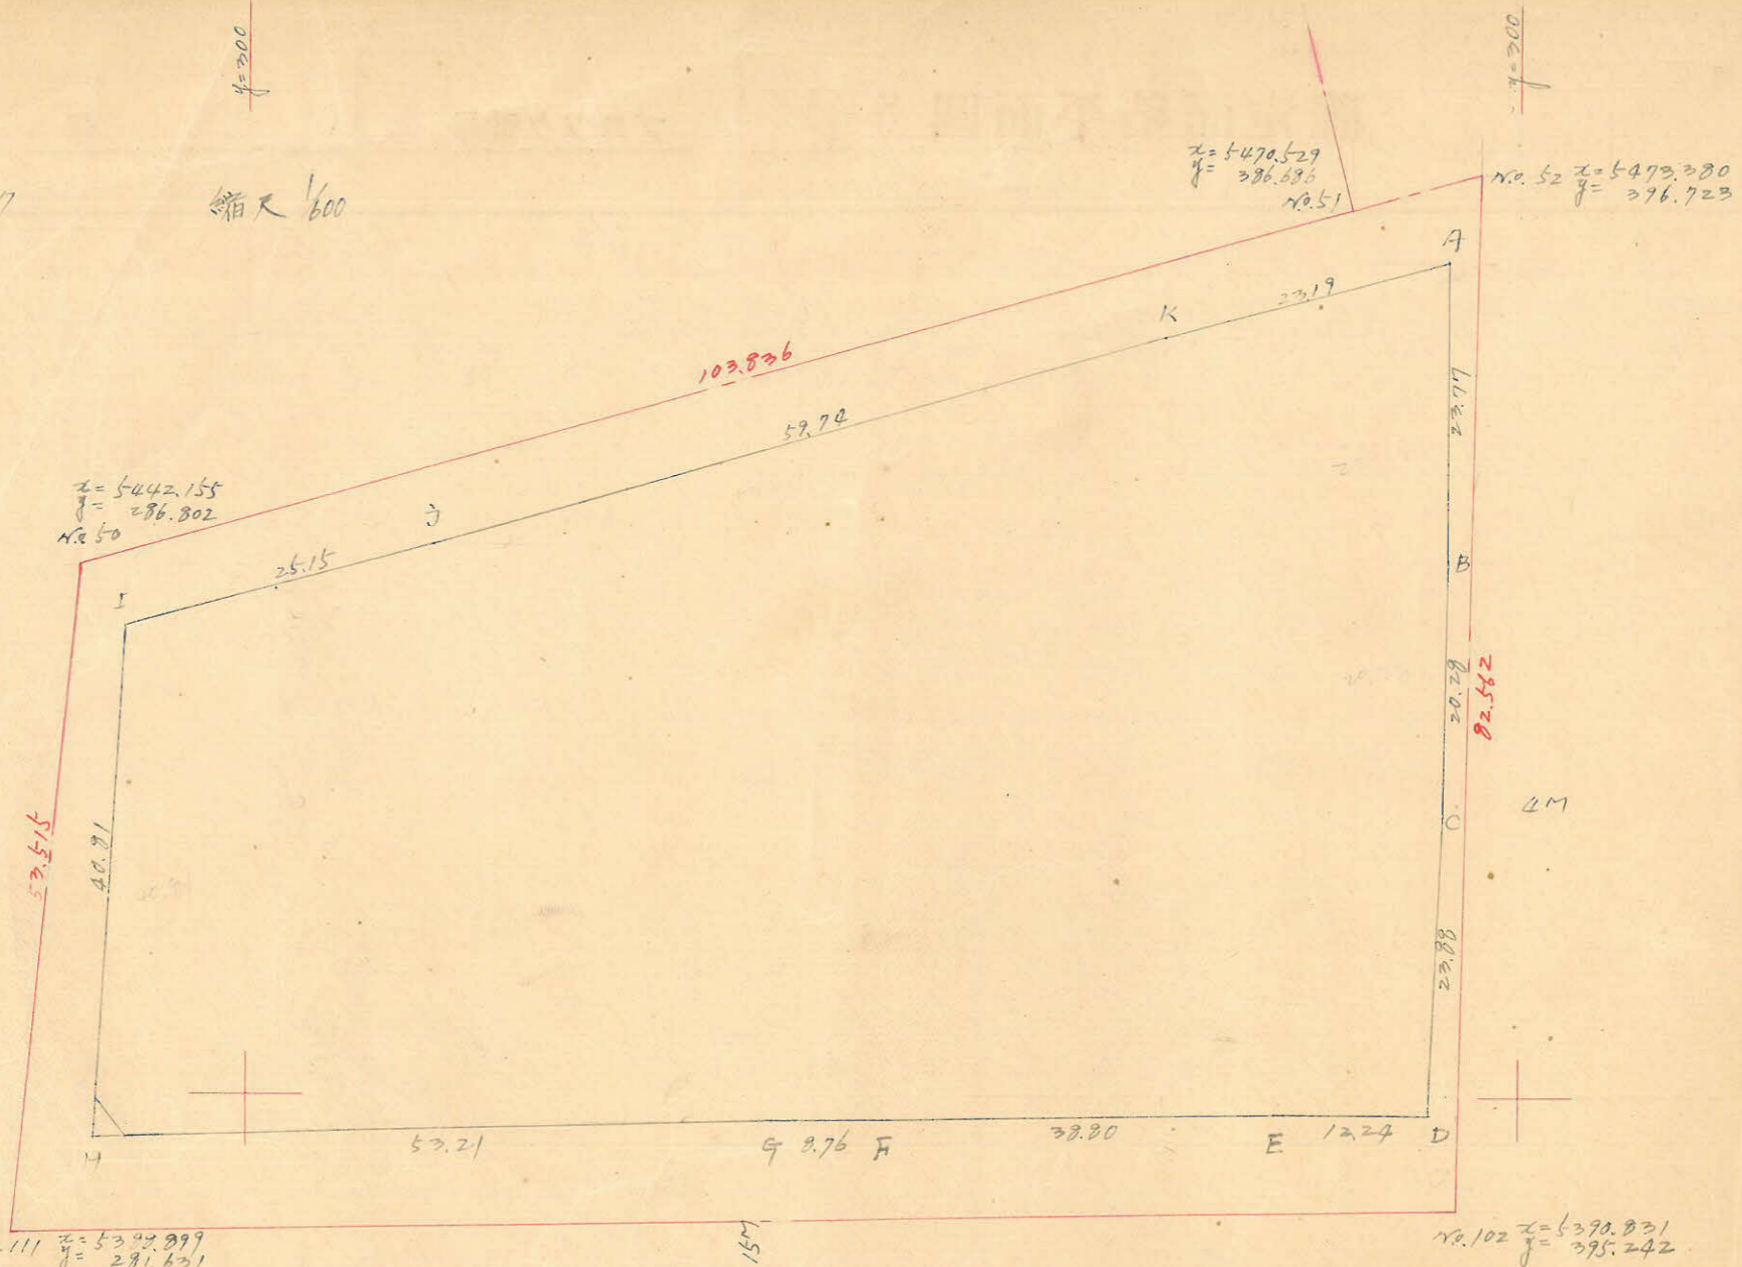

$c=5400$

$c=5400$

測点	$x$	$\Delta x$	$\Delta x + \Delta x''$	$y$	$\Delta y$	$\Delta y + \Delta y''$	倍面積	倍面積
A	5466.472			274.409				
B	5442.706	+ 23.766	+ 44.049	272.117	+ 0.292	+ 0.312	+ 17,360.4597	+ 1698.1243
C	5422.423	+ 20.283	+ 44.143	274.077	+ 0.020	+ 0.996	+ 17,396.6239	+ 5400.7333
D	5398.563	+ 23.860	+ 22.859	273.121	+ 0.976	+ 13.216	+ 9,279.4739	+ 71347.4086
E	5399.564	- 0.001	+ 0.472	280.881	+ 12.240	+ 43.834	+ 179,775.8	+ 23,232,8032
F	5399.091	+ 0.473	+ 0.779	250.087	+ 30.794	+ 39.545	+ 272,717.8	+ 21,3467,5086
G	5397.785	+ 2.306	+ 1.616	241.336	+ 8.751	+ 61.950	+ 551,599.0	+ 224,272,720.8
H	5376.475	+ 1.310	- 39.440	289.137	+ 53.199	+ 50.966	- 1136.41233	+ 275,036,744.9
I	5437.225	- 40.750	- 47.302	290.370	- 2.233	- 26.510	- 13,735,081.7	- 144,140,834.8
J	5443.777	- 6.552	- 23.106	210.647	- 20.297	- 81.680	- 7,270,233.6	- 44,647,705.4
K	5460.331	- 16.554	- 22.695	272.050	- 57.403	- 77.762	- 9,443,674.9	- 43,552,672.2
A	5466.472	- 6.141	+ 17.625	274.409	- 22.357	- 22.067	+ 675,145.86	- 120,628,637.6
$\Sigma$		+ 23.766			+ 0.292		+ 11,278,995.3	11,278,995.3

この図面等は、土地区画整理事業に関する参考資料として提供しています。  
 ○図面等は換地処分時のものであり、現在の状況とは異なる場合があります。  
 ○図面等によって、境界等が確定されるものではありません。

合計面積  $5637.50 \text{ m}^2 \times 0.2025 = 1140.74 \text{ 坪} = 1140.74 \text{ 坪}$   
 面積  $2.97 \text{ m}^2 \times 0.2025 = 0.60 \text{ 坪} = 0.60 \text{ 坪}$   
 計  $1141.34 \text{ 坪}$

$\frac{1}{2} = 5637.50 \text{ m}^2$