

課長	係長	測量士
		

# 確定面積平面圖 $S = \frac{1}{600}$


ブロック番号 城

113, 口号

新地名 町 丁目

昭和26年 10月 23日

112	113 113, 口 20m	113 ハ
96	97 97, 口	98

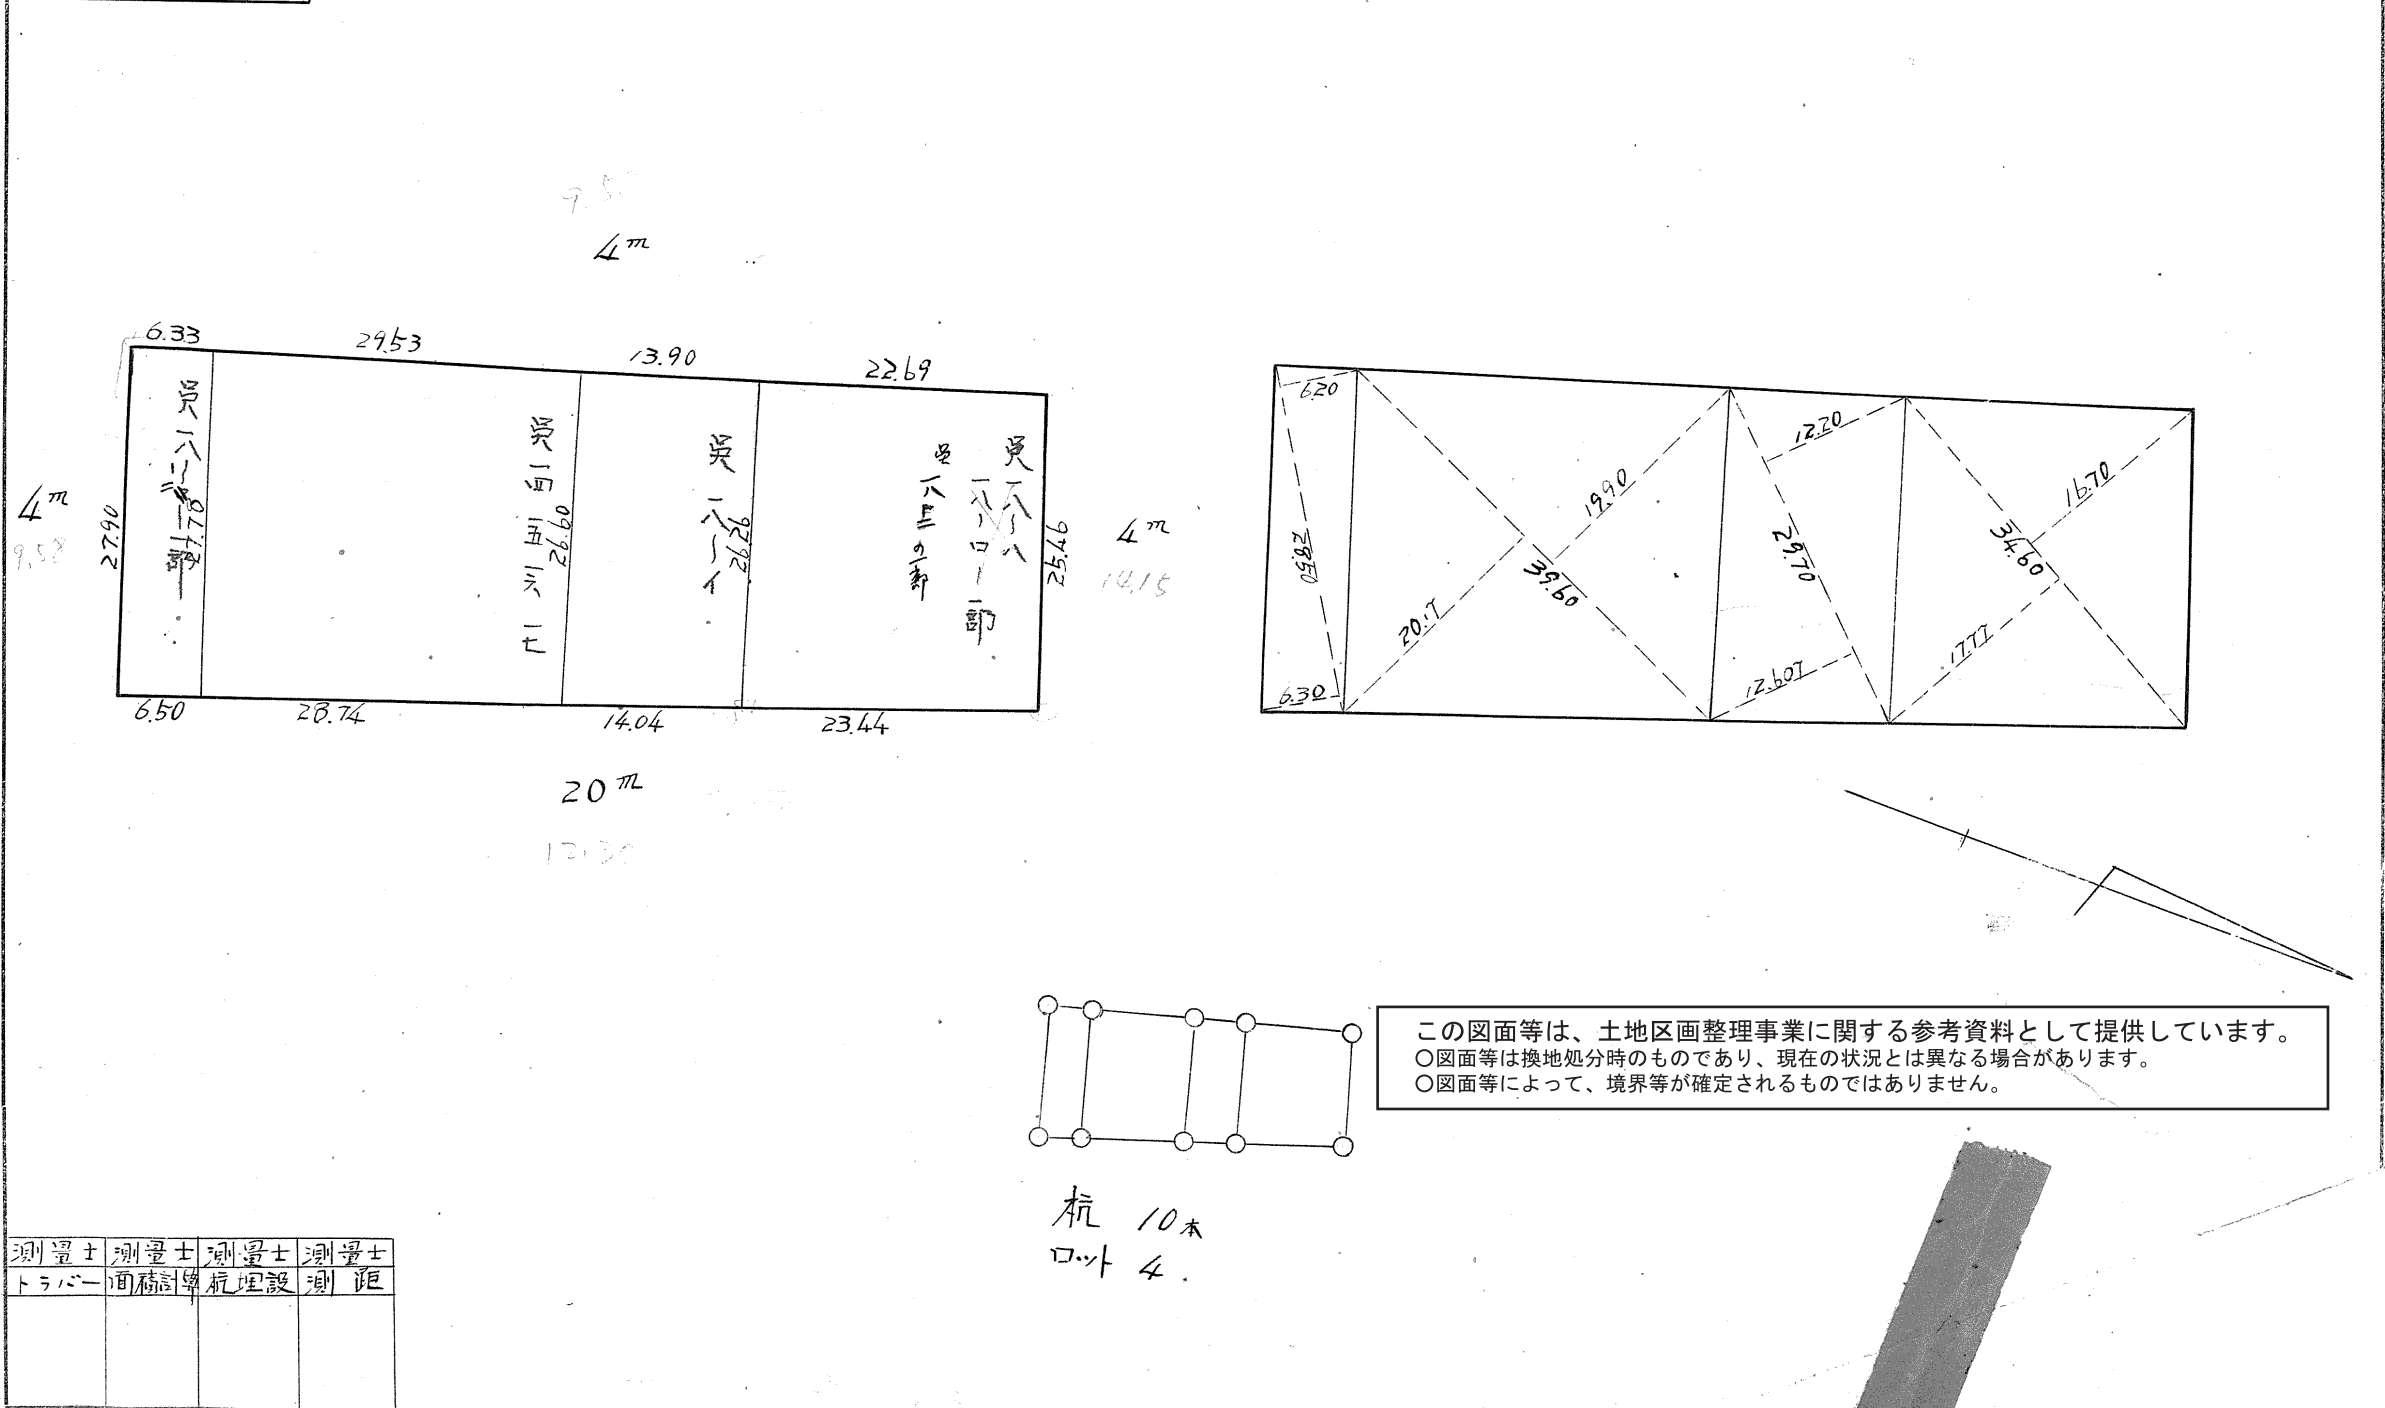

測量士	測量士	測量士	測量士
トラバー	酒桶	杭埋設	測距


113の口B  
トラバ-精度  $\frac{1}{13000}$

$\sin 1\sim00 = 0.0175 \times 0.14 = 0.00$   
 $\cos 1\sim00 = 0.9999 \times 0.14 = 0.14$

$\frac{1}{2}(72.45 \times 0.14) = 5.07 \text{ m}^2$

$\text{Sec } 1\sim00 = 1.0002 \times 2 = 2.00$   
 $\tan 1\sim00 = 0.0175 \times 2 = 0.04 \text{ (1+)} = 2.04 \text{ m}$

$\text{Sec } 1\sim33 = 1.0004 \times 2 = 2.00$   
 $\tan 1\sim33 = 0.0271 \times 2 = 0.05 \text{ (1-)} = 1.95 \text{ m}$

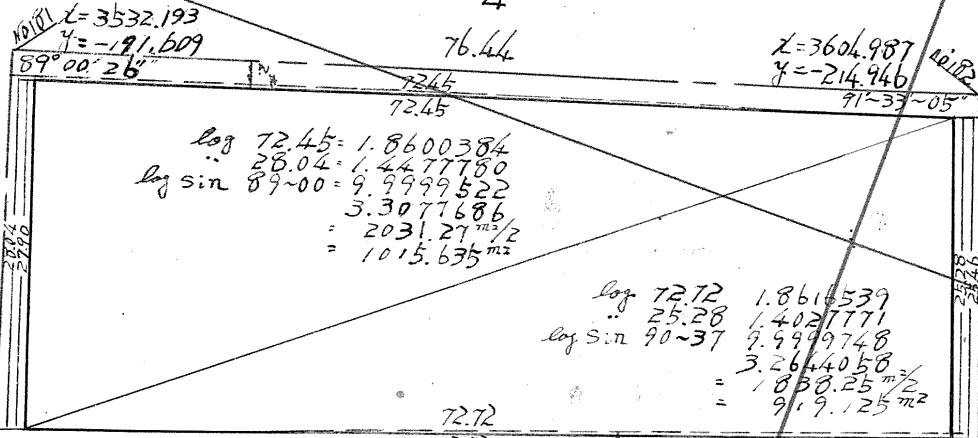

$\log 72.45 = 1.8600384$   
 $\dots 28.04 = 1.4477780$   
 $\log \sin 89\sim00 = 9.9999522$   
 $\dots 3.3077686$   
 $\dots = 2031.27 \text{ m}^2/2$   
 $\dots = 1015.635 \text{ m}^2$

$\log 72.72 = 1.8614539$   
 $\dots 25.28 = 1.4027771$   
 $\log \sin 90\sim37 = 9.9999748$   
 $\dots 3.2644058$   
 $\dots = 1858.25 \text{ m}^2/2$   
 $\dots = 919.125 \text{ m}^2$

$\text{Sec } 1\sim10 = 1.0002 \times 10 = 10.00$   
 $\tan 1\sim10 = 0.0204 \times 2 = 0.04 \text{ (1+)} = 10.04 \text{ m}$

$\text{Sec } 0\sim37 = 1.0001 \times 10 = 10.00$   
 $\tan 0\sim37 = 0.0108 \times 2 = 0.02 \text{ (1-)} = 9.98 \text{ m}$

$x = 3545.100$   
 $y = -153626$

$x = 3617.304$   
 $y = -172829$

$\text{Sec } 1\sim10 = 1.0002 \times 2 = 2.00$   
 $\tan 1\sim10 = 0.0204 \times 10 = 0.20 \text{ (1+)} = 2.20 \text{ m}$

$\text{Sec } 0\sim37 = 1.0001 \times 2 = 2.00$   
 $\tan 0\sim37 = 0.0108 \times 10 = 0.11 \text{ (1-)} = 1.89 \text{ m}$

$\sin 0\sim37 = 0.0108 \times 0.18 = 0.00$   
 $\cos 0\sim37 = 0.9999 \times 0.18 = 0.18$

$\frac{1}{2}(72.72 \times 0.18) = 6.54 \text{ m}^2$

合計面積  $1015.635 + 919.125 + 6.54 - 5.07 = 1936.23 \text{ m}^2$   
 剪除... ナシ  
 BLOCK...  
 割込...  
 $1936.23 \text{ m}^2 \times 0.3025 = 585.70 \text{ t} = 585.69 \text{ t}$   
 $1936.23 \text{ m}^2$   
 $1936.23 \text{ m}^2$   
 $585.69 \text{ t}$   
 $585.69 \text{ t}$

この図面等は、土地区画整理事業に関する参考資料として提供しています。  
 ○図面等は換地処分時のものであり、現在の状況とは異なる場合があります。  
 ○図面等によって、境界等が確定されるものではありません。