

課	長	係	長	測量士	係
					

確定面積平面圖 $S = \frac{1}{600}$

ブロック番号

城南



98号

新地名

町 丁目

昭和26年 11月 14日

この図面等は、土地区画整理事業に関する参考資料として提供しています。
 ○図面等は換地処分時のものであり、現在の状況とは異なる場合があります。
 ●○図面等によって、境界等が確定されるものではありません。

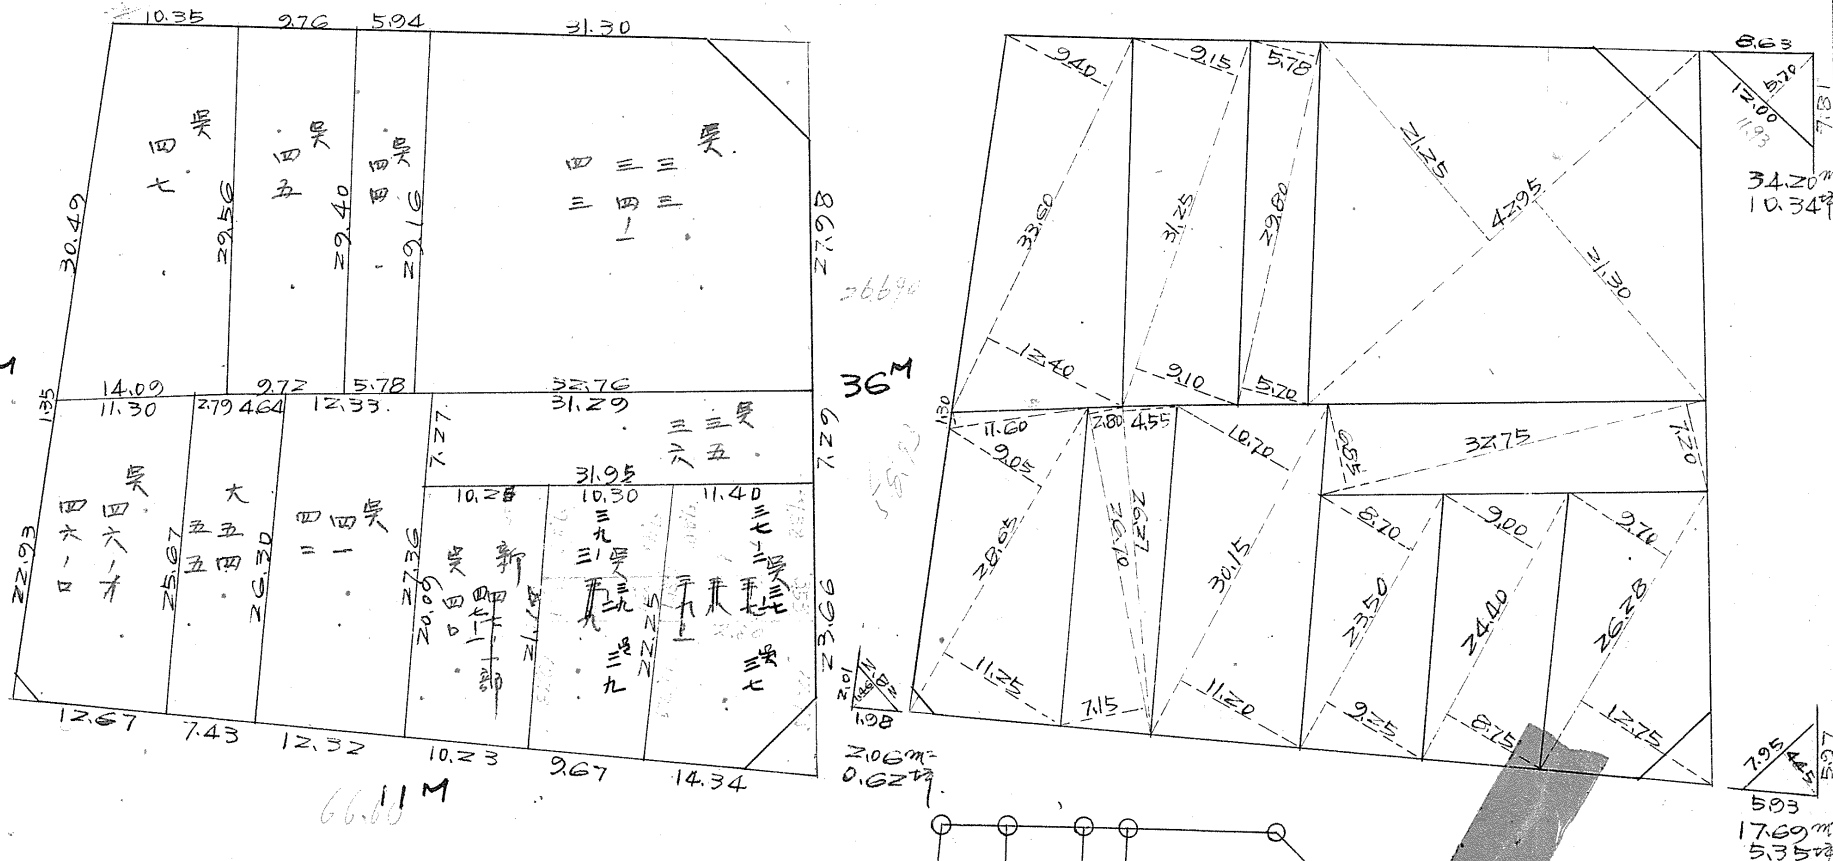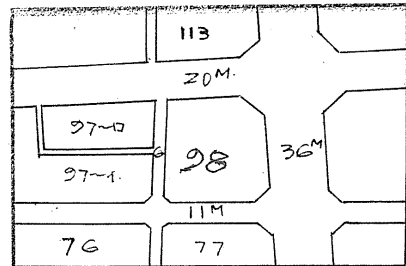

測量士	測量士	測量士	測量士
トコハシ	面積計算	杭埋設	測量区

