
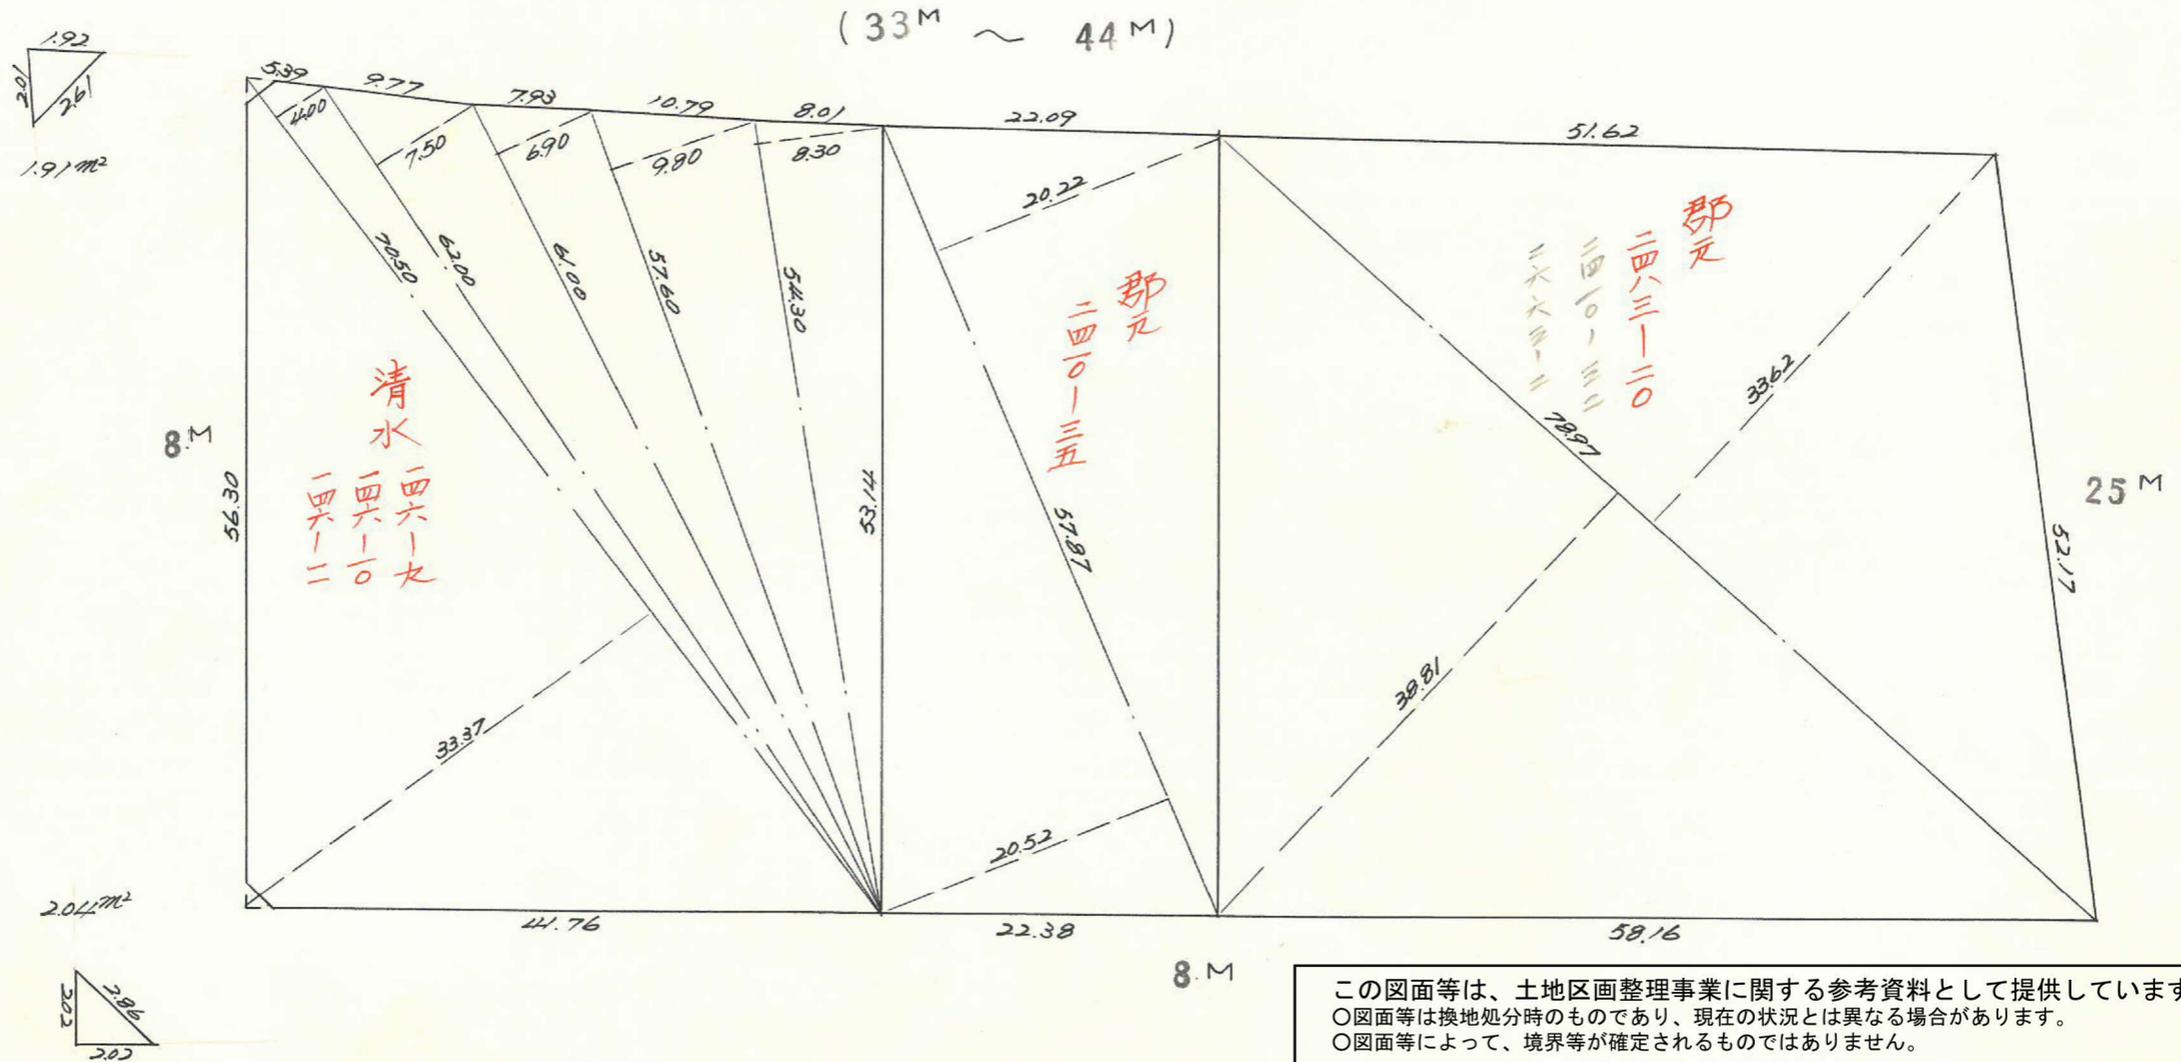
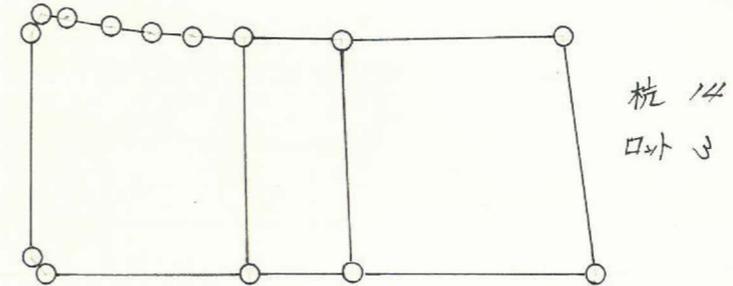


課長	係長	測量士	係

(分筆前)
 確定面積平面図 $S = \frac{1}{500}$


ブロック番号 守宿 114-3 号

新地名 町 丁目
 年 月 日

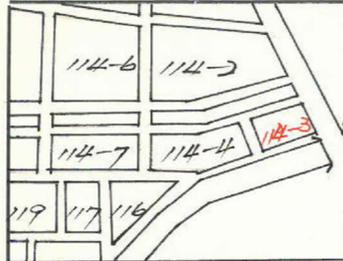

この図面等は、土地区画整理事業に関する参考資料として提供しています。
 ○図面等は換地処分時のものであり、現在の状況とは異なる場合があります。
 ○図面等によって、境界等が確定されるものではありません。

合計面積 = 1957.69 + 2080.927 = 4038.61 m²
 剪除 = 3.23 + 2.82 = 6.05 m²
 ブロック = 4032.56 m²

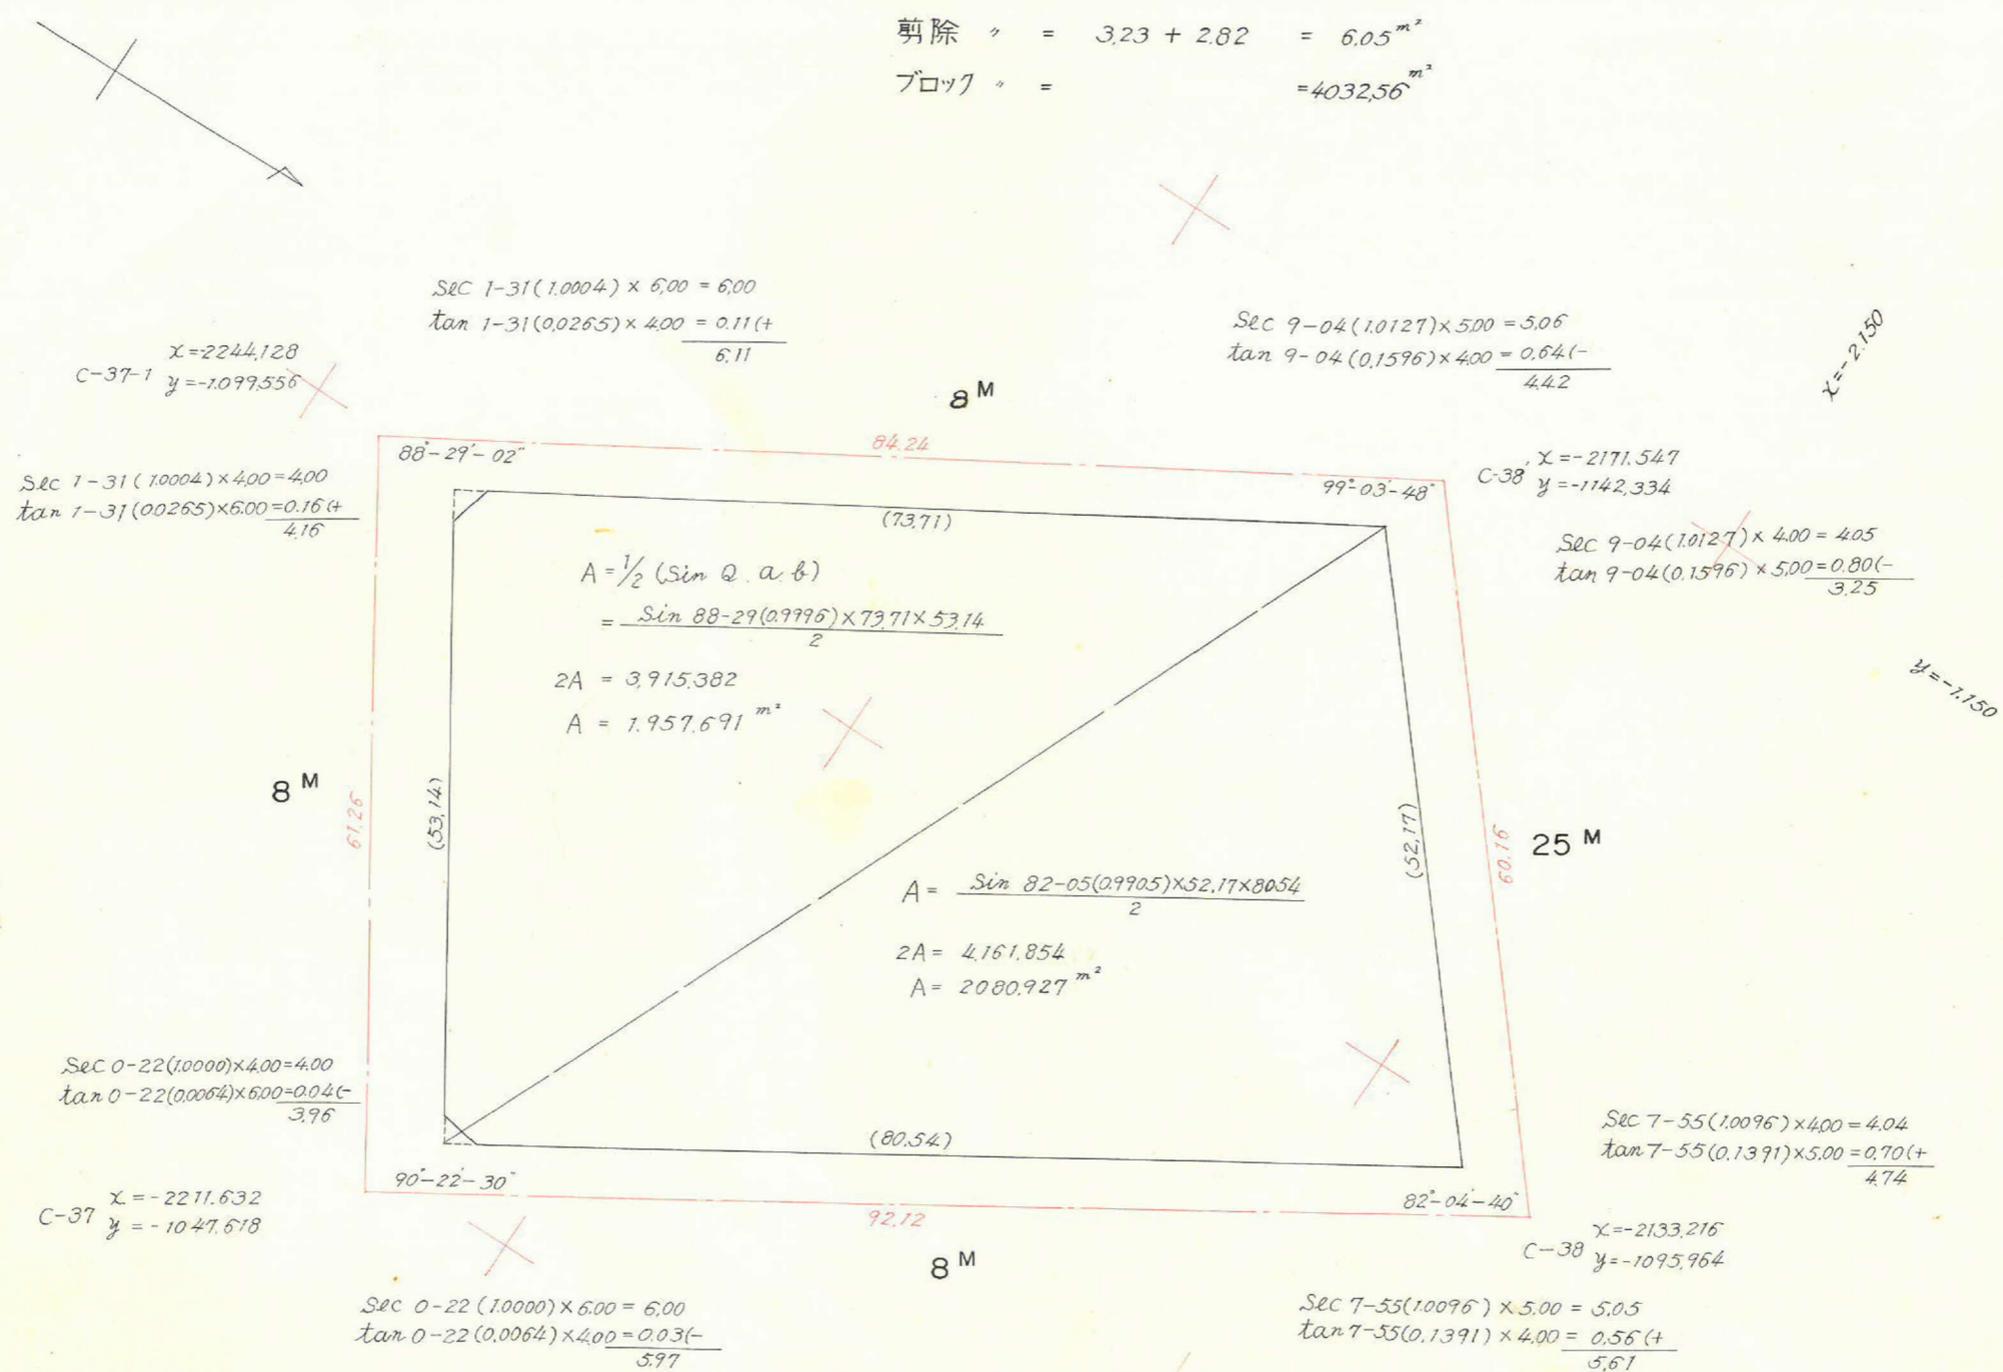

$x = 2244.128$
 C-37-1 $y = -1099.556$

Sec 1-31 (1.0004) × 6.00 = 6.00
 tan 1-31 (0.0265) × 4.00 = 0.11 (+)
 6.11

Sec 9-04 (1.0127) × 5.00 = 5.06
 tan 9-04 (0.1596) × 4.00 = 0.64 (-)
 4.42

Sec 1-31 (1.0004) × 4.00 = 4.00
 tan 1-31 (0.0265) × 6.00 = 0.16 (+)
 4.16

C-38 $x = -2171.547$
 $y = -1142.334$

$A = \frac{1}{2} (\sin Q \cdot a \cdot b)$
 $= \frac{\sin 88-29(0.9996) \times 73.71 \times 53.14}{2}$
 $2A = 3,915.382$
 $A = 1,957.691 \text{ m}^2$

Sec 9-04 (1.0127) × 4.00 = 4.05
 tan 9-04 (0.1596) × 5.00 = 0.80 (-)
 3.25


Sec 0-22 (1.0000) × 4.00 = 4.00
 tan 0-22 (0.0064) × 6.00 = 0.04 (-)
 3.96

$A = \frac{\sin 82-05(0.9905) \times 52.17 \times 80.54}{2}$
 $2A = 4,161.854$
 $A = 2,080.927 \text{ m}^2$

Sec 7-55 (1.0096) × 4.00 = 4.04
 tan 7-55 (0.1391) × 5.00 = 0.70 (+)
 4.74

C-37 $x = -2211.632$
 $y = -1047.618$

Sec 0-22 (1.0000) × 6.00 = 6.00
 tan 0-22 (0.0064) × 4.00 = 0.03 (-)
 5.97

Sec 7-55 (1.0096) × 5.00 = 5.05
 tan 7-55 (0.1391) × 4.00 = 0.56 (+)
 5.61

この図面等は、土地区画整理事業に関する参考資料として提供しています。
 ○図面等は換地処分時のものであり、現在の状況とは異なる場合があります。
 ○図面等によって、境界等が確定されるものではありません。