



| | | | | | |
|---|---|---|---|-----|---|
| 課 | 長 | 係 | 長 | 測量士 | 係 |
| | | | | | |

(分 筆 前)


確定面積平面図 $S = \frac{1}{1200}$

ブロック番号 **宇宿** 114-8 号

新地名 町 丁目
年 月 日

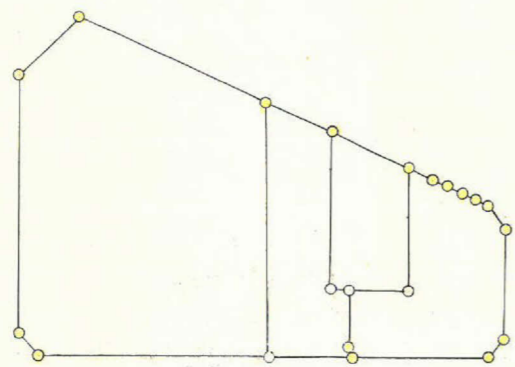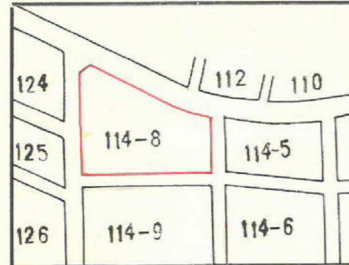


杭 21
ロツト 4

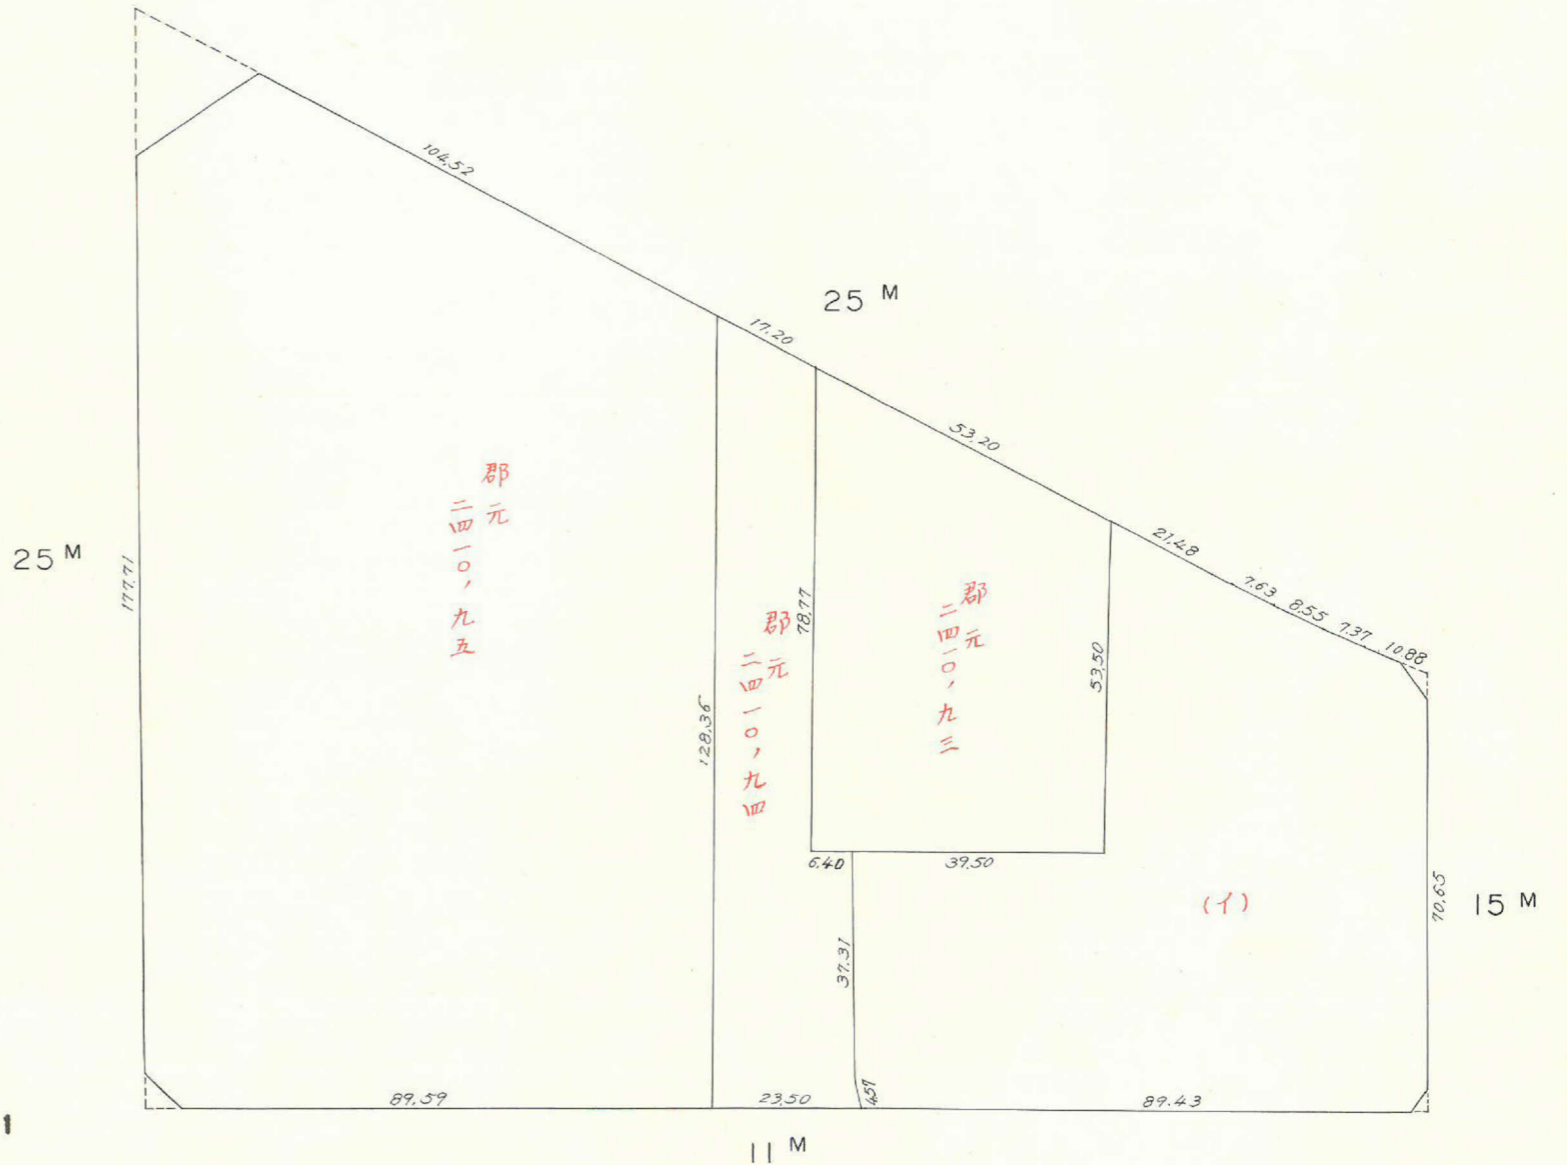

この図面等は、土地区画整理事業に関する参考資料として提供しています。
○図面等は換地処分時のものであり、現在の状況とは異なる場合があります。
○図面等によって、境界等が確定されるものではありません。

この図面等は、土地区画整理事業に関する参考資料として提供しています。
 ○図面等は換地処分時のものであり、現在の状況とは異なる場合があります。
 ○図面等によって、境界等が確定されるものではありません。

114-8 トラバー精度 1/17300

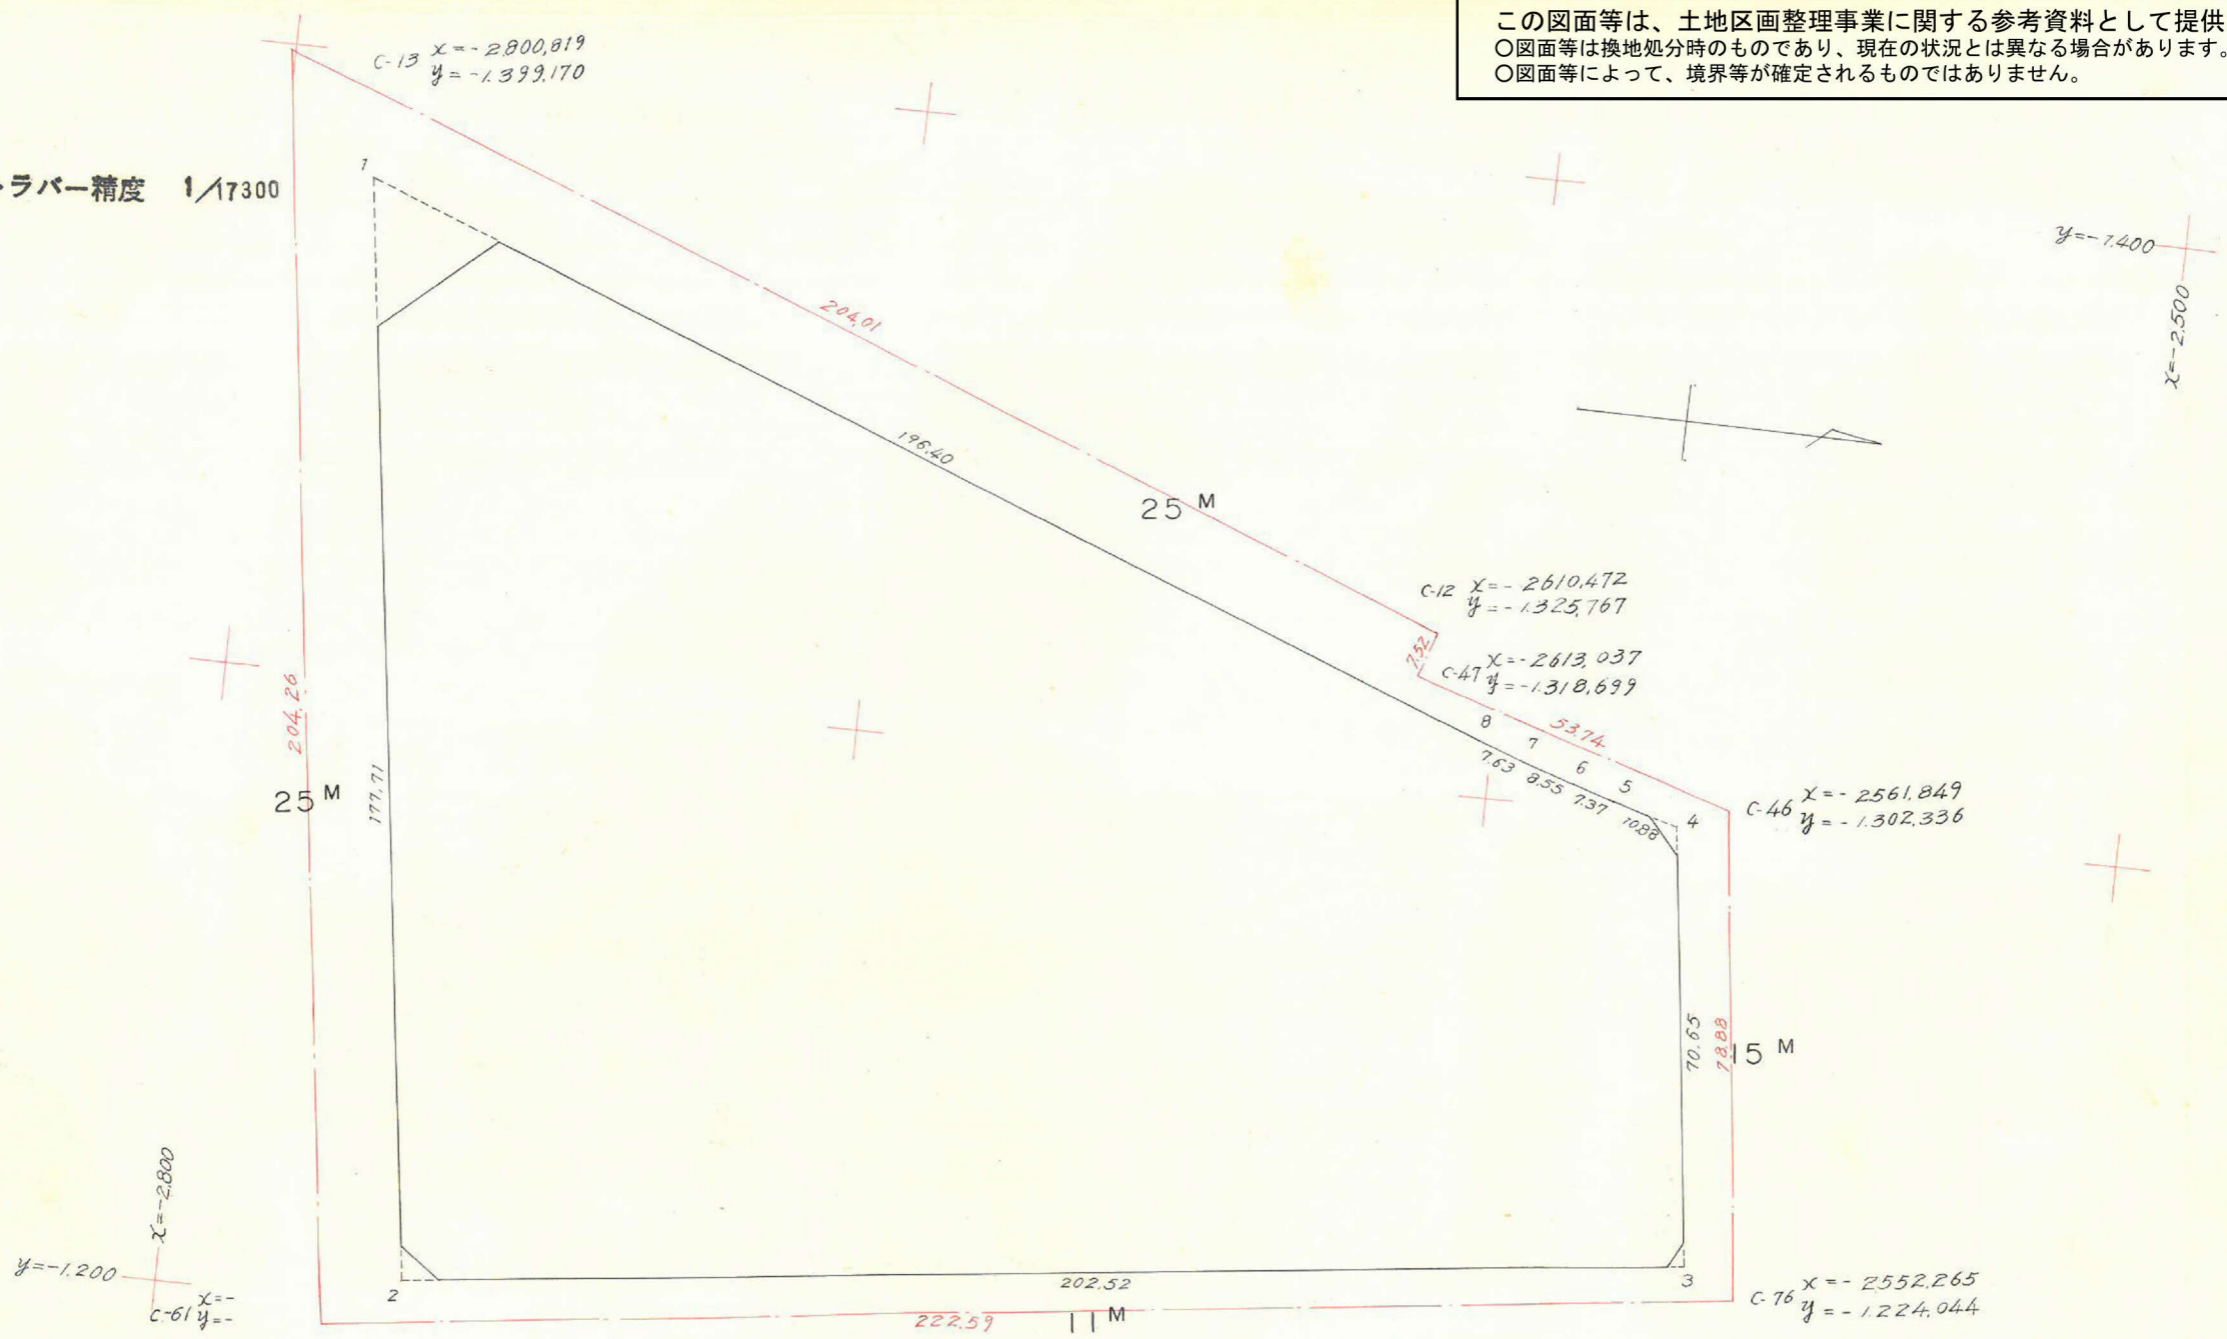

合計面積 = 24987.53
 剪除 " = 237.50 + 15.92 + 4.51 + 10.76 = 268.69
 ブロック " = 24718.84

| 点 | (1) | (2) | (3) | (4) | (1) × (4) | (2) × (4) |
|---|-----------|---|-----------|---|--------------------------------|--------------------------------|
| | X | (X _{n-1}) - (X _{n+1}) | Y | (Y _{n-1}) - (Y _{n+1}) | | |
| 1 | -2785.580 | +159.198 | -1379.905 | -105.418 | +293.650.272 | -219.678.116 |
| 2 | -2761.528 | -225.043 | -1203.826 | -151.169 | +417.457.426 | +270.912.615 |
| 3 | -2560.537 | -192.018 | -1228.736 | +94.997 | -243.243.333 | +235.939.429 |
| 4 | -2569.510 | +19.464 | -1298.823 | +72.996 | -187.563.952 | -25.280.291 |
| 5 | -2580.001 | +17.546 | -1301.732 | +5.053 | -13.036.745 | -22.840.190 |
| 6 | -2587.056 | +15.172 | -1303.876 | +4.860 | -12.573.092 | -19.782.407 |
| 7 | -2595.173 | +15.274 | -1306.592 | +5.368 | -13.930.889 | -19.956.886 |
| 8 | -2602.330 | +19.407 | -1309.244 | +73.313 | -190.784.619 | -249.289.222 |
| 1 | | | | | | |
| | | ± 417.061 | | ± 256.587 | + 771.107.698 - 661.132.630 | + 506.852.044 - 556.827.112 |
| | | | | | + 49.975.068 | - 49.975.068 |

1/2 = 24987.534

| | | | | | |
|---|---|---|---|-----|---|
| 課 | 長 | 係 | 長 | 測量士 | 係 |
| | | | | | |

(分 筆 前)
 確定面積平面図 $S = \frac{1}{1200}$

ブロック番号 宇宿 114-8 号

新地名 町 丁目
 年 月 日

この図面等は、土地区画整理事業に関する参考資料として提供しています。
 ○図面等は換地処分時のものであり、現在の状況とは異なる場合があります。
 ○図面等によって、境界等が確定されるものではありません。

