


この図面等は、土地区画整理事業に関する参考資料として提供しています。
 ○図面等は換地処分時のものであり、現在の状況とは異なる場合があります。
 ○図面等によって、境界等が確定されるものではありません。

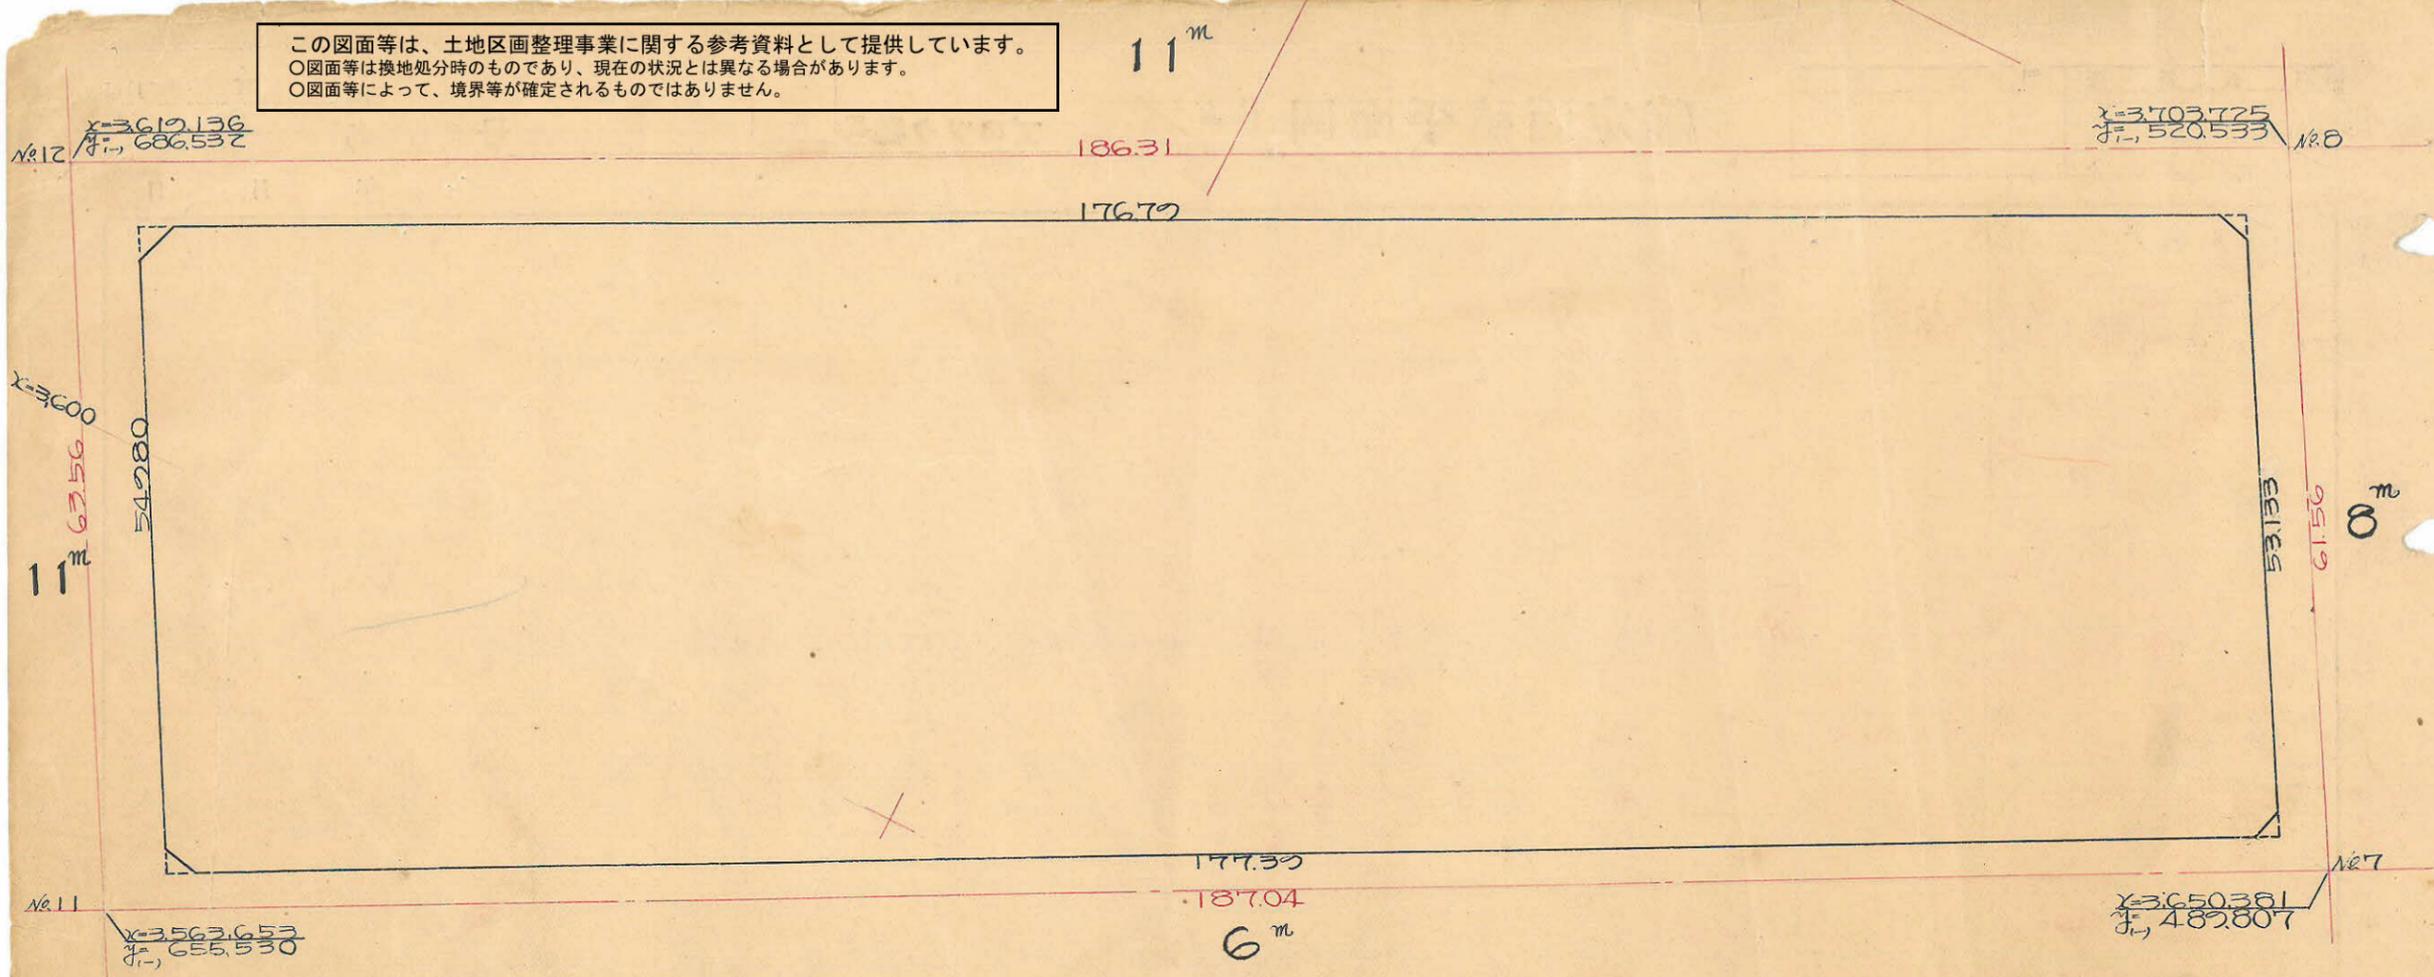

測点	X	△X	Y	△Y	6	3x4	1x6
1	3,651.069		474.906				
2	3,568.817	-82.252	652.073	+157.167	183.956	72,376.980	656,505.300
3	3,616.829	+48.012	678.862	+26.789	30.704	87,116.324	472,734.018
4	3,697.144	+80.315	521.369	-157.493	183.956	17,851.675	680,111.822
1	3,651.069	-46.075	474.906	-26.463	30.704	63,509.802	477,209.323
		+82.252		+157.167		+85,836.782	1,337,146.23
						104,967.972	1,528,458.40
						19,131.217	2,565,608 m ²

合計面積 $2,565.61 \text{ m}^2 = (0.3025 = 2.873.57) = 2,873.54 \text{ 坪}$
 前除面積 $4.04 + 2.42 + 2.11 + 2.41 = 10.98 - (0.3025 = 3.32) = 3.30 \text{ 坪}$
 割込面積 $= 2,870.24 \text{ 坪}$