



課長	係長	測量士	係

(分筆前)  
確定面積平面圖  $S = \frac{1}{600}$


ブロック番号 中 39 号

新地名 町 丁目

29 年 7 月 19 日

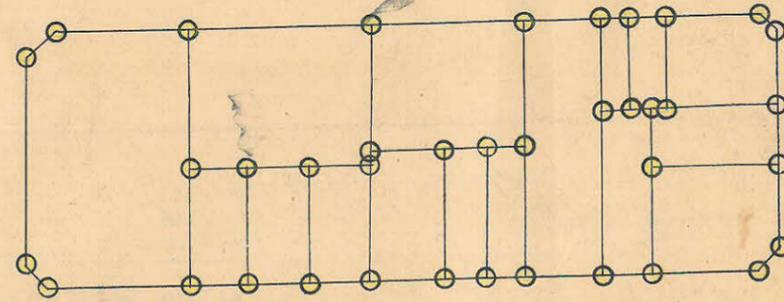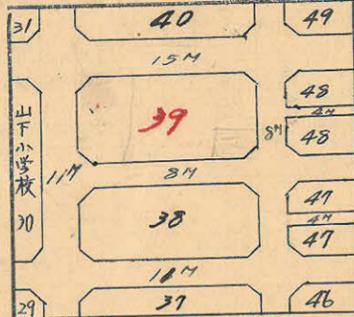


口 16  
柱 38

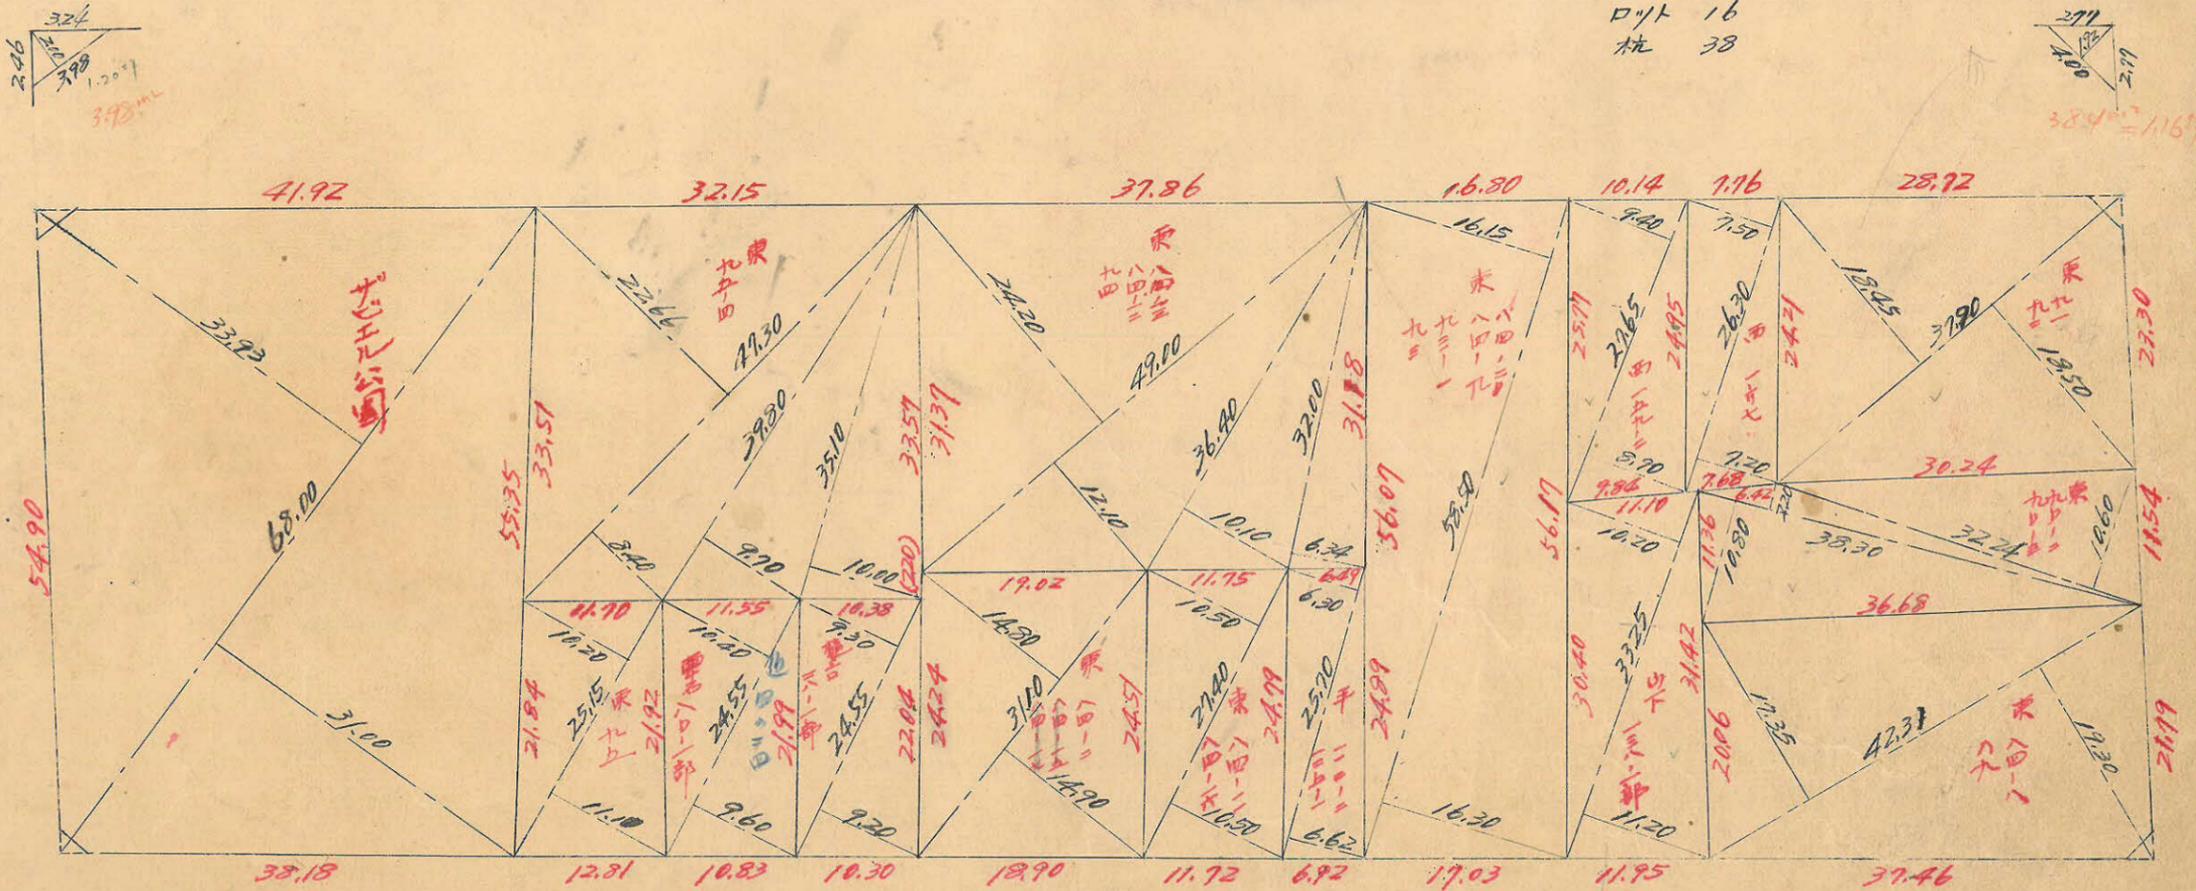

この図面等は、土地区画整理事業に関する参考資料として提供しています。  
 ○図面等は換地処分時のものであり、現在の状況とは異なる場合があります。  
 ○図面等によって、境界等が確定されるものではありません。

1:711" 精度 1/9,700

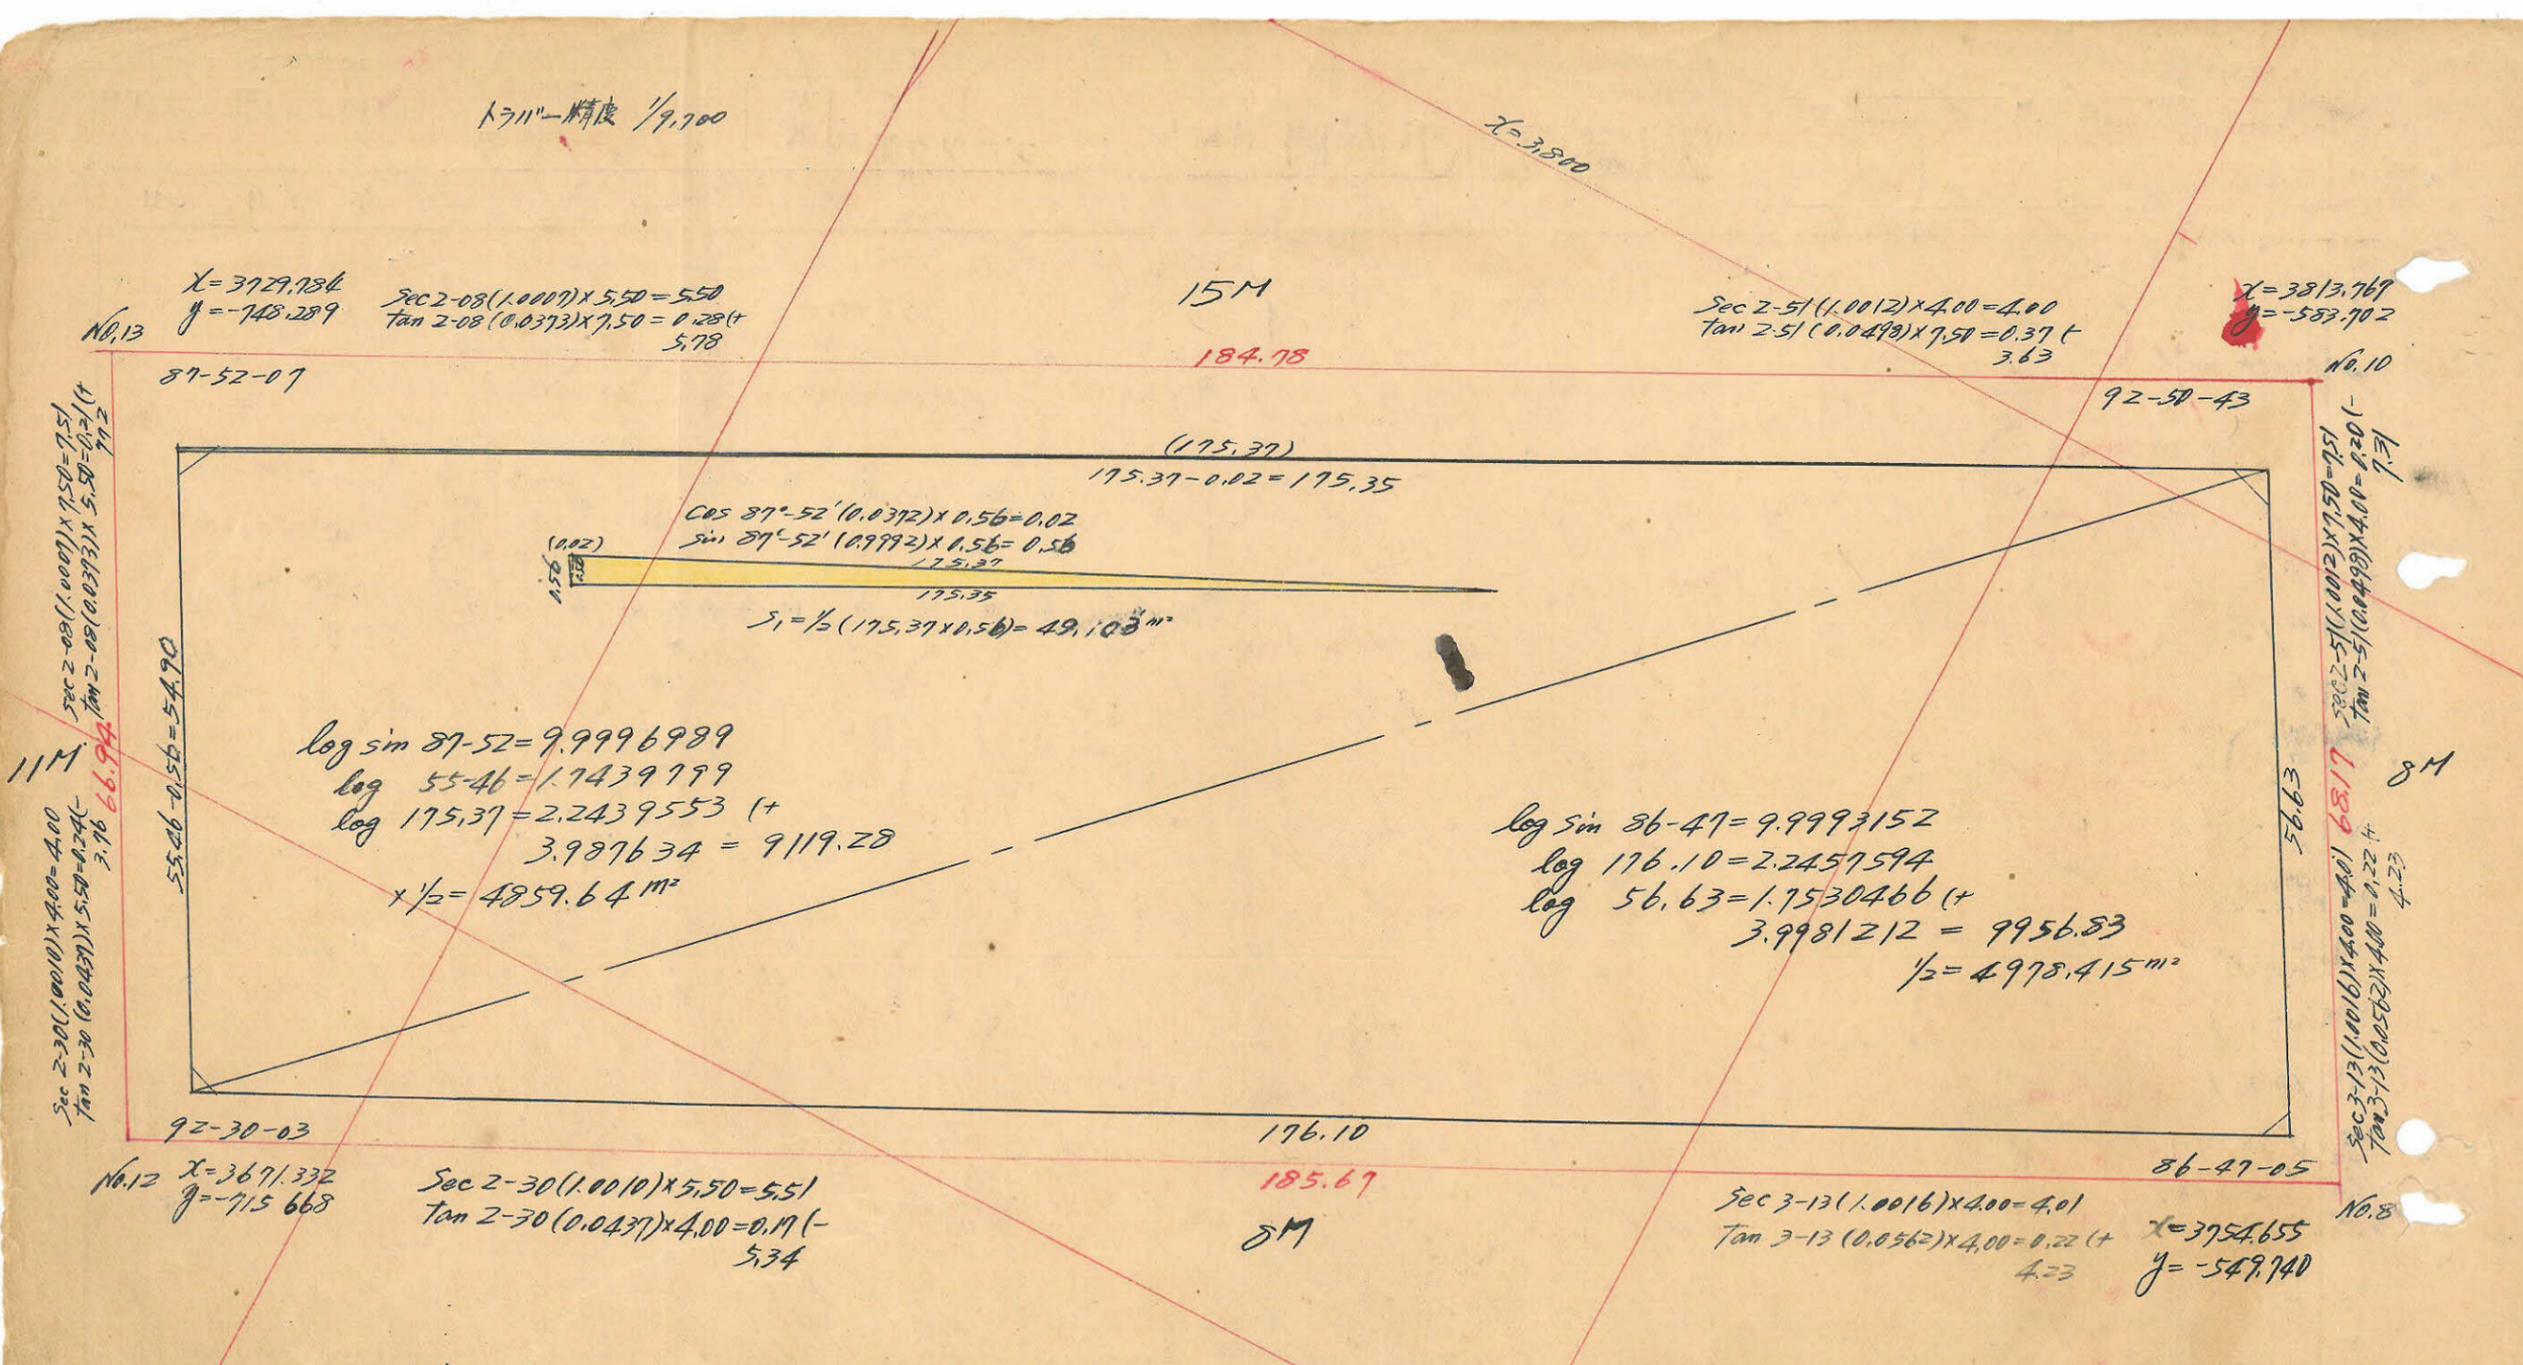

No. 13  
 $X = 3729.784$   
 $Y = -748.289$

Sec 2-08 (1.0007) x 5.50 = 5.50  
 Tan 2-08 (0.0372) x 7.50 = 0.28 (+)  
 5.78

Sec 2-51 (1.0012) x 4.00 = 4.00  
 Tan 2-51 (0.0499) x 7.50 = 0.37 (+)  
 3.63

No. 10  
 $X = 3813.769$   
 $Y = -583.702$


11M  
 Sec 2-09 (1.0007) x 7.50 = 7.50  
 Tan 2-09 (0.0393) x 5.50 = 0.21 (+)  
 7.71  
 Sec 2-30 (1.0010) x 4.00 = 4.00  
 Tan 2-30 (0.0437) x 5.50 = 0.24 (-)  
 3.76

87-52-07

15M

184.78

92-50-43

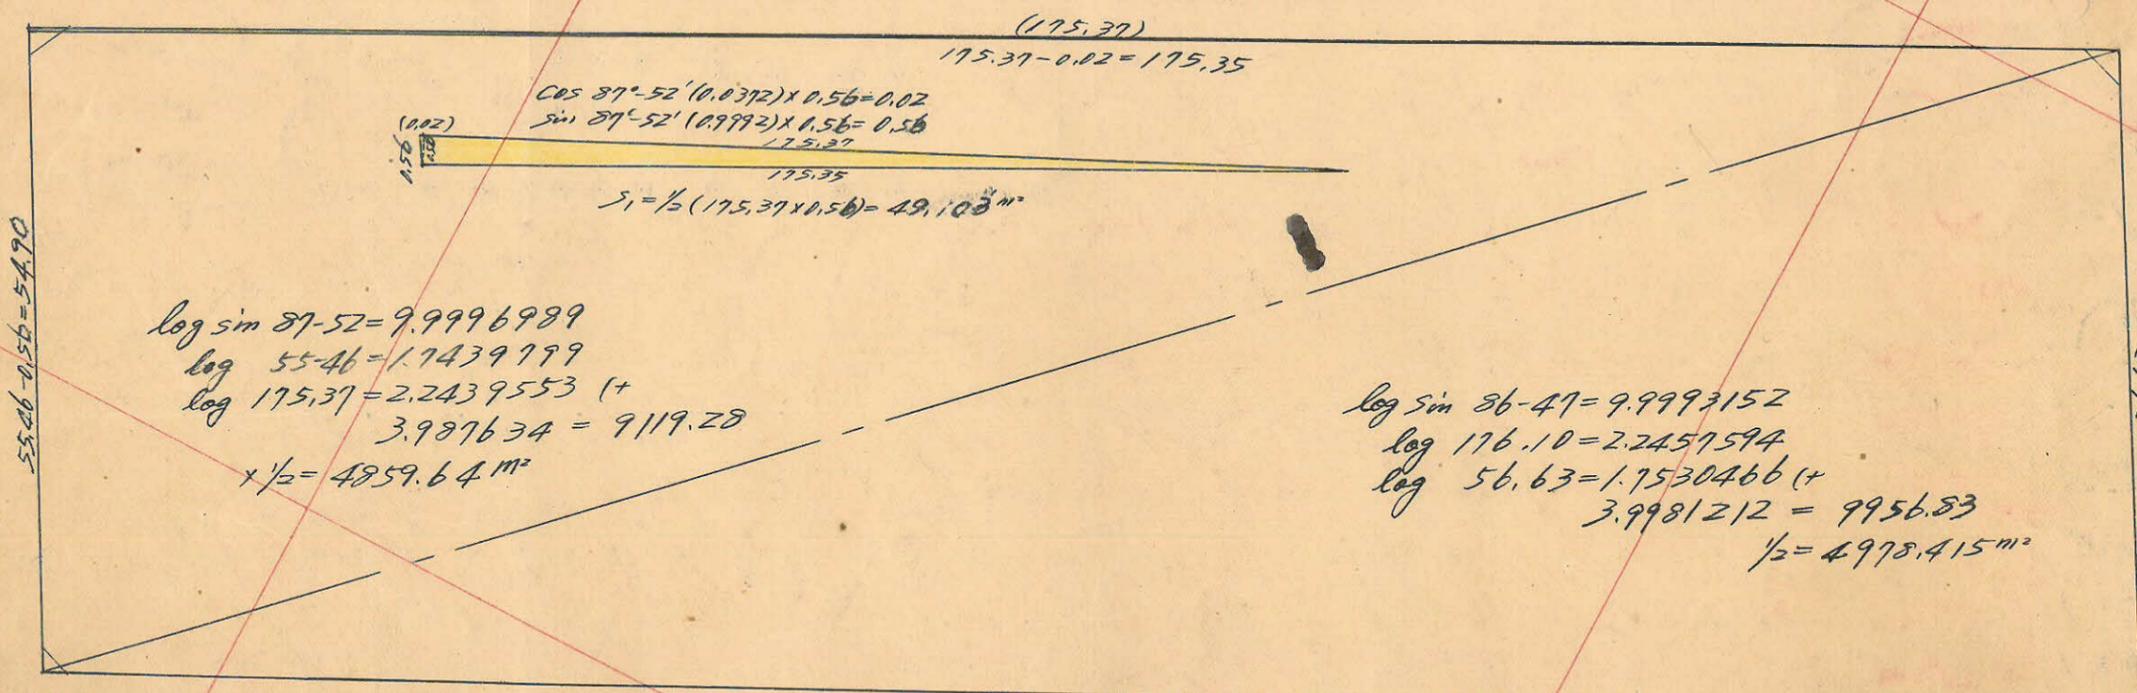

92-30-03

176.10

185.67

86-47-05

No. 12  
 $X = 3671.332$   
 $Y = -715.668$

Sec 2-30 (1.0010) x 5.50 = 5.51  
 Tan 2-30 (0.0437) x 4.00 = 0.17 (-)  
 5.34

Sec 3-13 (1.0016) x 4.00 = 4.01  
 Tan 3-13 (0.0562) x 4.00 = 0.22 (+)  
 4.23

No. 8  
 $X = 3754.655$   
 $Y = -549.740$

合計面積  $4859.64 + 4978.41 - 49.10 = 9788.95$  ( $\times 0.3025 = 2961.15$ ) = 2961.08<sup>99</sup>  
 前除 "  $3.98 + 0.65 + 3.84 + 2.30 = 12.28$  ( $\times 0.3025 = 3.71$ ) = 3.70<sup>99</sup>  
 割込 " = 2957.38<sup>99</sup>

9776.67

この図面等は、土地区画整理事業に関する参考資料として提供しています。  
 ○図面等は換地処分時のものであり、現在の状況とは異なる場合があります。  
 ○図面等によって、境界等が確定されるものではありません。