

課	長	係	長	測量士	係

(分 筆 前)



確定面積平面圖  $S = \frac{1}{600}$

ブロック番号 中央




48-1号

新地名 町 丁目

昭和27年 4月 28日

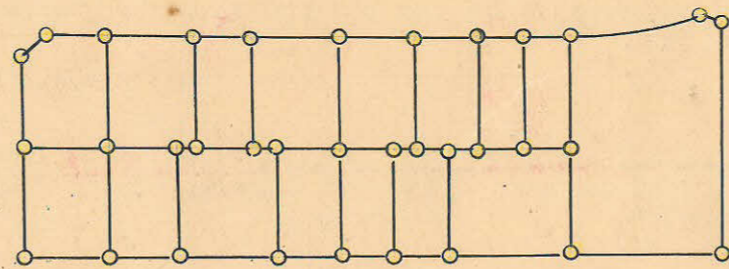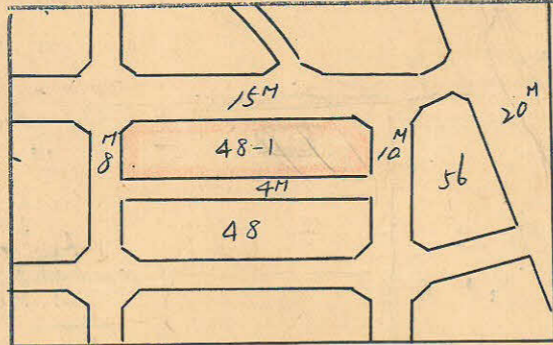


ロット 16  
杭 34

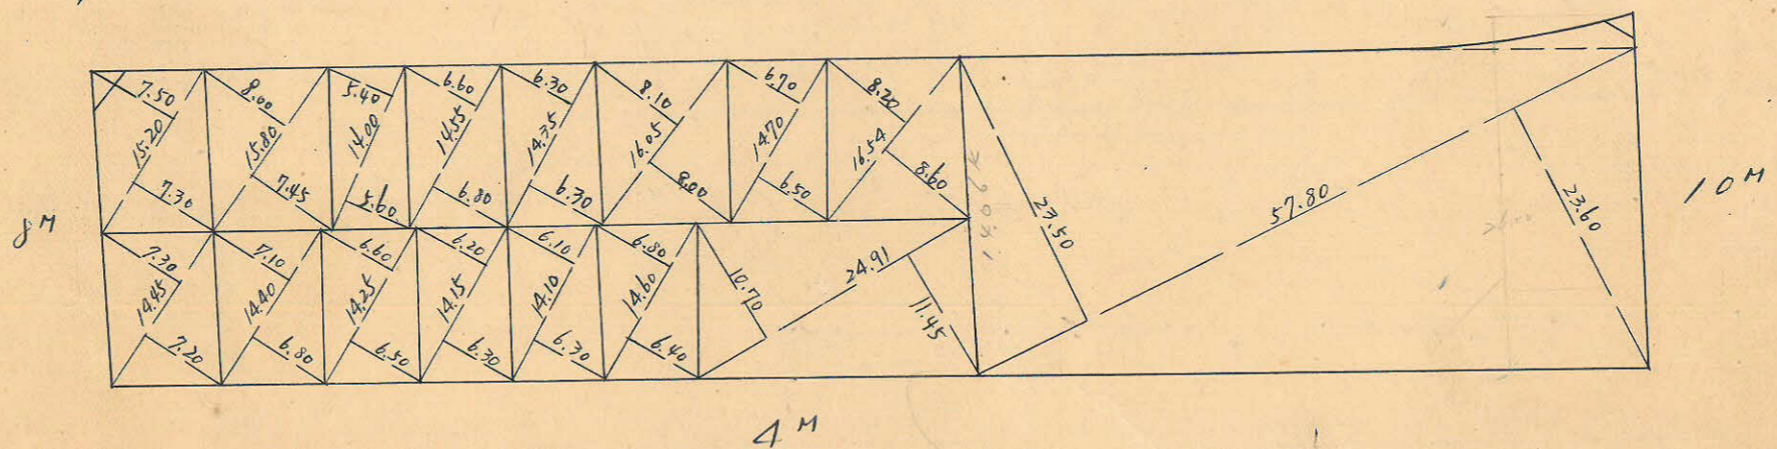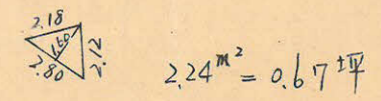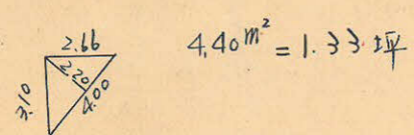

(8.83)	9.78	5.92	7.54	7.10	10.38	7.77	10.58	(53.33)
9.90	12.94	12.82	12.93	12.61	12.62	12.73	12.57	51.15
8.70	8.21	6.06	7.79	7.18	10.14	11.20	11.20	
(12.00)	12.32	12.40	12.42	12.50	12.70	12.76	12.88	
12.08	12.32	12.40	12.42	12.50	12.70	12.76	12.88	
8.50	7.93	7.54	7.12	7.14	7.78	22.29	52.72	

この図面等は、土地区画整理事業に関する参考資料として提供しています。  
 ○図面等は換地処分時のものであり、現在の状況とは異なる場合があります。  
 ○図面等によって、境界等が確定されるものではありません。

トラバ-精度 1/11000

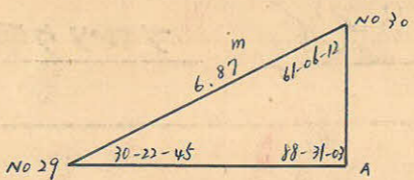

$$No\ 30-A = \frac{6.87 \times \sin 30-22}{\sin 88-31} = 3.48\ m$$

$$No\ 29-A = \frac{6.87 \times \sin 61-06}{\sin 88-31} = 6.02\ m$$

Center  
I=30-23  
R=70.1  
TL=19.01  
CL=37.12


R=77.50 IA=30-23  
TL=21.04 CL=41.10

No 12  
 $x = 3813.767$   
 $y = -583.702$

sec 2-50 (1.0012) x 4.00 = 4.00  
tan 2-50 (0.0495) x 7.50 = 0.37 (+)  
4.37

sec 1-29 (1.0003) x 5.00 = 5.00  
tan 1-29 (0.0259) x 7.50 = 0.19 (-)  
4.81


87-10-08  
sec 2-50 (1.0012) x 7.50 = 7.51  
tan 2-50 (0.0495) x 4.00 = 0.20 (+)  
7.71  
8M  
sec 3-14 (1.0016) x 2.00 = 2.00  
tan 3-14 (0.0565) x 4.00 = 0.23 (-)  
1.77  
24.82

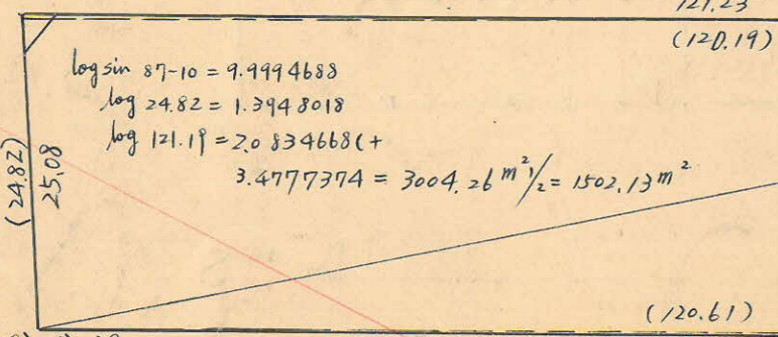

log sin 87-10 = 9.9994688  
log 24.82 = 1.3948018  
log 121.19 = 2.0834668 (+)  
3.4777374 = 3004.26 m<sup>2</sup> / 2 = 1502.13 m<sup>2</sup>


log sin 88-07 = 9.9997653  
log 120.61 = 2.0813833  
log 25.63 = 1.4087486 (+)  
3.4898972 = 3089.56 m<sup>2</sup> / 2 = 1544.78 m<sup>2</sup>

No 11  
 $x = 3784.024$   
 $y = -566.613$

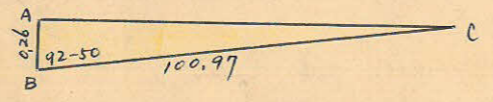

$AC = \sqrt{0.26^2 + 100.97^2} - 2 \times 0.26 \times 100.97 \times \cos 92-50 = 100.98\ m$   
面積 =  $\frac{1}{2} \times 0.26 \times 100.97 \times \sin 92-50 = 13.110\ m^2$


4M

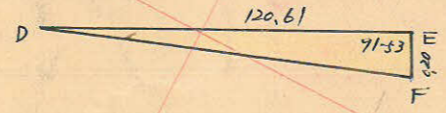

$DF = \sqrt{120.61^2 + 0.20^2} - 2 \times 120.61 \times 0.20 \times \cos 91-53 = 120.62\ m$   
面積 =  $120.61 \times 0.20 \times \frac{1}{2} \times \sin 91-53 = 12.055\ m^2$

sec 1-53 (1.0005) x 5.00 = 5.00  
tan 1-53 (0.0329) x 2.00 = 0.07 (+)  
5.07

No 28  
 $x = 3842.148$   
 $y = -450.801$

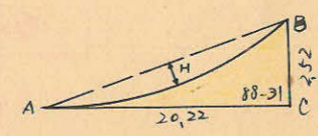

$AB = \sqrt{2.52^2 + 20.22^2} - 2 \times 2.52 \times 20.22 \times \cos 88-31 = 20.31\ m$   
 $\widehat{AB} = 20.25\ m$   
 $\Delta ABC$  面積 =  $\frac{1}{2} \times 20.22 \times 2.52 \times \sin 88-31 = 25.470\ m^2$   
 $H = 77.50 - \sqrt{77.50^2 - 10.155^2} = 0.67\ m$

面積 =  $20.31 \times 0.67 \times \frac{2}{3} = 9.072\ m^2$

25.470 - 9.072 = 16.398 m<sup>2</sup>

合計面積 1502.13 + 1544.78 + 16.398 + 13.11 + 12.055 = 3088.47 m<sup>2</sup> (x 0.3025 = 934.26 坪) = 934.18 坪  
剪除 " 2.24 + 4.40 = 6.64 m<sup>2</sup> (x 0.3025 = 2.00 坪) = 2.00 坪  
割止 " 3081.83 m<sup>2</sup> (x 0.3025 = 932.25 坪) = 932.18 坪

この図面等は、土地区画整理事業に関する参考資料として提供しています。  
○図面等は換地処分時のものであり、現在の状況とは異なる場合があります。  
○図面等によって、境界等が確定されるものではありません。