

課	長	係	長	測	量	士	係


(分筆前)  
確定面積平面圖  $S = \frac{1}{600}$

ブロック番号 甲央


45号

新地名 町


昭和 27年 2月 25日

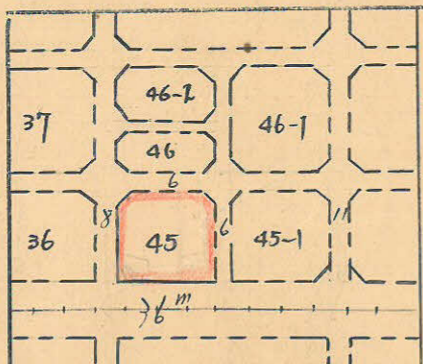


$2.18 \text{ m}^2 = 0.63 \text{ 坪}$

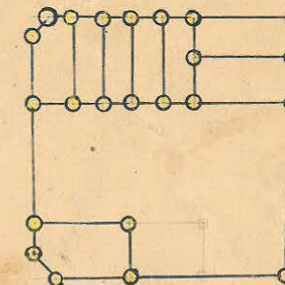

口 9  
杭 23

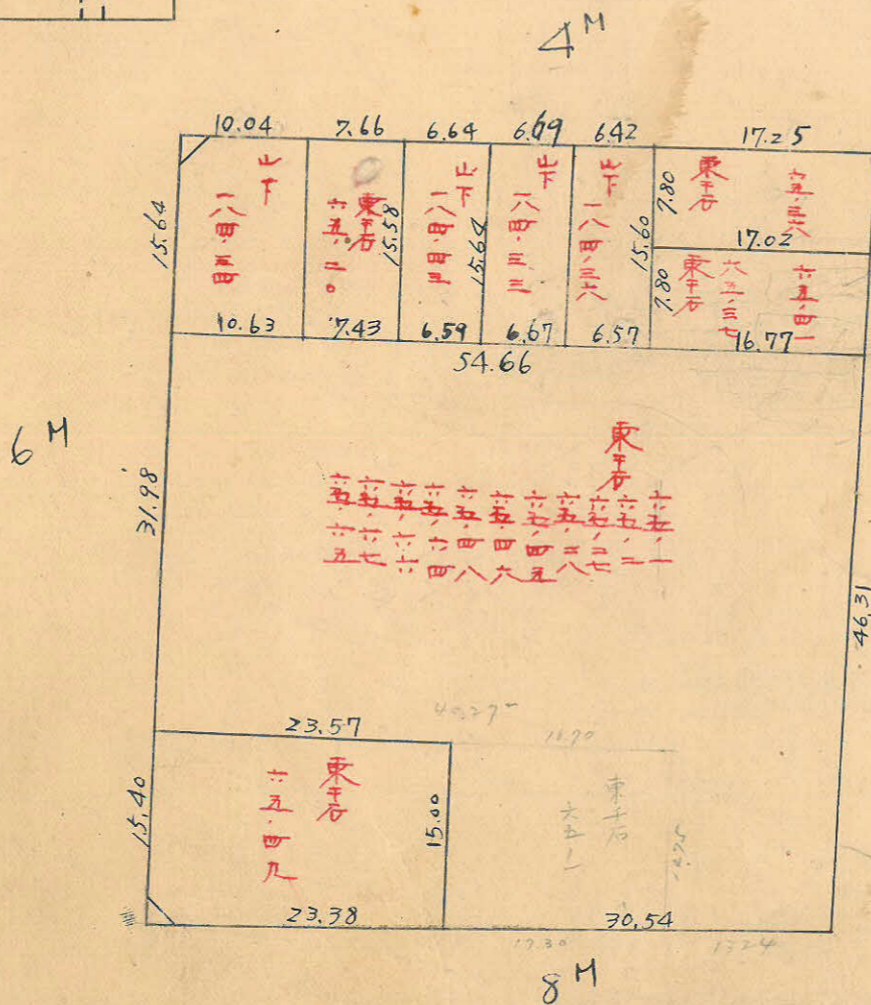

36M

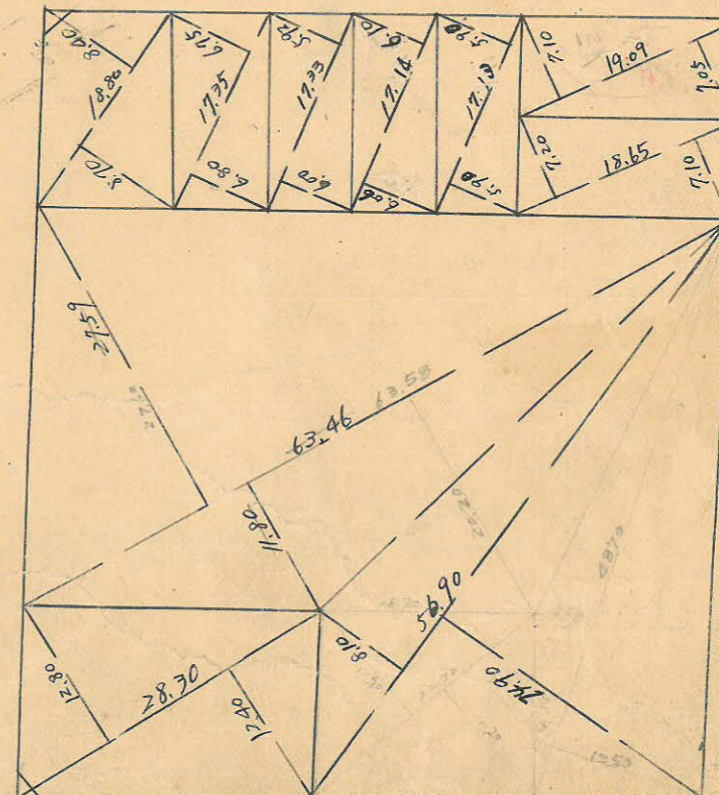

$2.55 \text{ m}^2 = 0.77 \text{ 坪}$

トラバー	面積測	地埋設	測巨
測量士	測量士	測量士	測量士

この図面等は、土地区画整理事業に関する参考資料として提供しています。  
○図面等は換地処分時のものであり、現在の状況とは異なる場合があります。  
○図面等によって、境界等が確定されるものではありません。

トバ-精度 1/11000



面積 =  $\frac{1}{2} \times 0.07 \times 54.70 \times \sin 88.34 = 1.914 \text{ m}^2$

CB =  $\sqrt{0.07^2 + 54.70^2 - 2 \times 0.07 \times 54.70 \times \cos 88.34} = 54.70$

No 7  $x = 3650.389$   
 $y = -489.807$

Sec 2-08 (1.0007) x 300 = 300  
Tan 2-08 (0.0373) x 300 = 0.15 (-)

8M

Sec 2-52 (1.0013) x 1300 = 1302  
Tan 2-52 (0.0501) x 1300 = 0.20 (-)

No 7'  $x = 3589.718$   
 $y = -455.097$

Sec 2-52 (1.0013) x 400 = 401  
Tan 2-52 (0.0501) x 1300 = 0.65 (-)

68.15

36M

(但 29-13M)

Sec 1-26 (1.0003) x 200 = 200  
Tan 1-26 (0.0250) x 300 = 0.08 (-)

No 15  $x = 3682.390$   
 $y = -428.699$

Sec 1-26 x 300 = 300  
Tan 1-26 x 200 = 0.05 (-)

4M

Sec 2-10 x 1300 = 1301  
Tan 2-10 x 200 = 0.08 (-)

No 14  $x = 3620.558$   
 $y = -394.325$


Sec 2-10 (1.0007) x 200 = 200  
Tan 2-10 (0.0378) x 1300 = 0.49 (+)

87-50-08

92-52-15

87-52-08

71-25-29

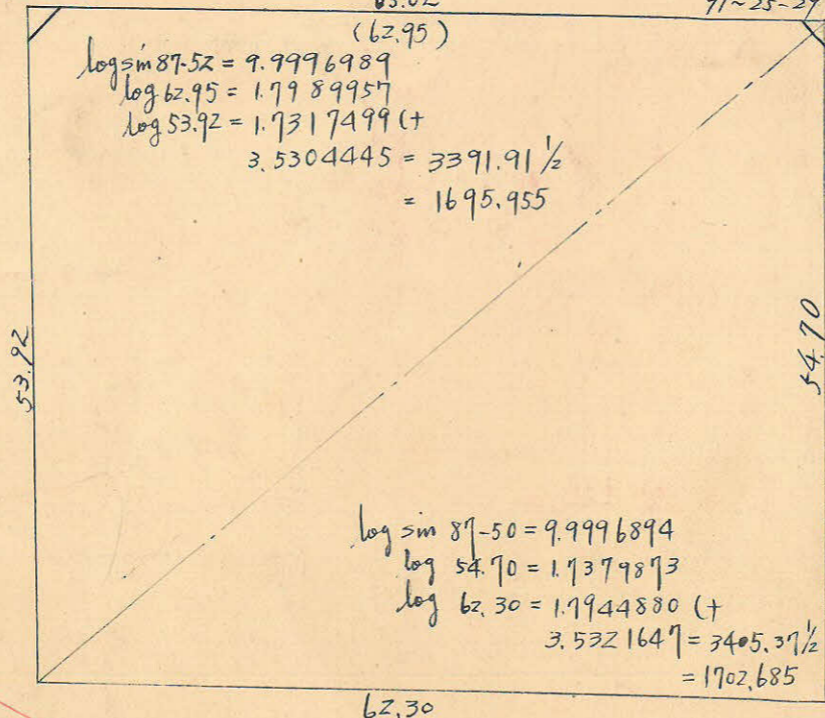

$\log \sin 87.52 = 9.9996989$   
 $\log 62.95 = 1.7989957$   
 $\log 53.92 = 1.7317499 (+)$   
 $3.5304445 = 3391.91 \frac{1}{2}$   
 $= 1695.955$

$\log \sin 87.50 = 9.9996894$   
 $\log 54.70 = 1.7379873$   
 $\log 62.30 = 1.7944880 (+)$   
 $3.5221647 = 3405.37 \frac{1}{2}$   
 $= 1702.685$

6M

68.98

62.30

36M

1/400

合計面積  $1695.955 + 1702.685 + 1.914 = 3400.55 \text{ m}^2$  ( $\times 0.7025 = 1028.66 \text{ m}^2$ ) =  $1028.61 \text{ m}^2$   
 剪除 "  $2.55 + 2.10 = 4.65 \text{ m}^2$  ( $\times 0.7025 = 1.40 \text{ m}^2$ ) =  $1.40 \text{ m}^2$   
 フロツ "   
 計上 "  $3395.90 \text{ m}^2$  ( $\times 0.7025 = 1027.25 \text{ m}^2$ ) =  $1027.27 \text{ m}^2$

この図面等は、土地区画整理事業に関する参考資料として提供しています。  
 ○図面等は換地処分時のものであり、現在の状況とは異なる場合があります。  
 ○図面等によって、境界等が確定されるものではありません。