

課	長	係	長	測量士	係






(分筆前)
確定面積平面圖 $S = \frac{1}{600}$

ブロック番号 中央

641号

新地名 町 丁目

27年8月6日

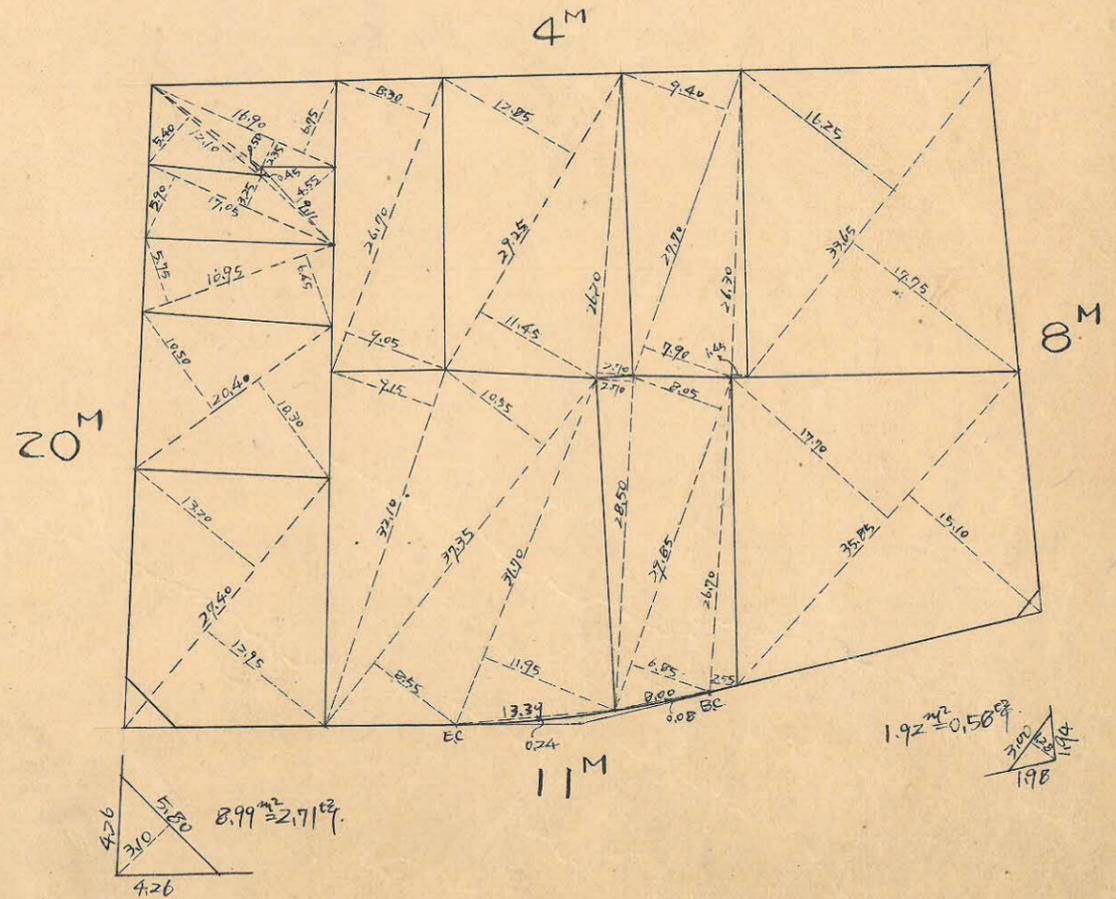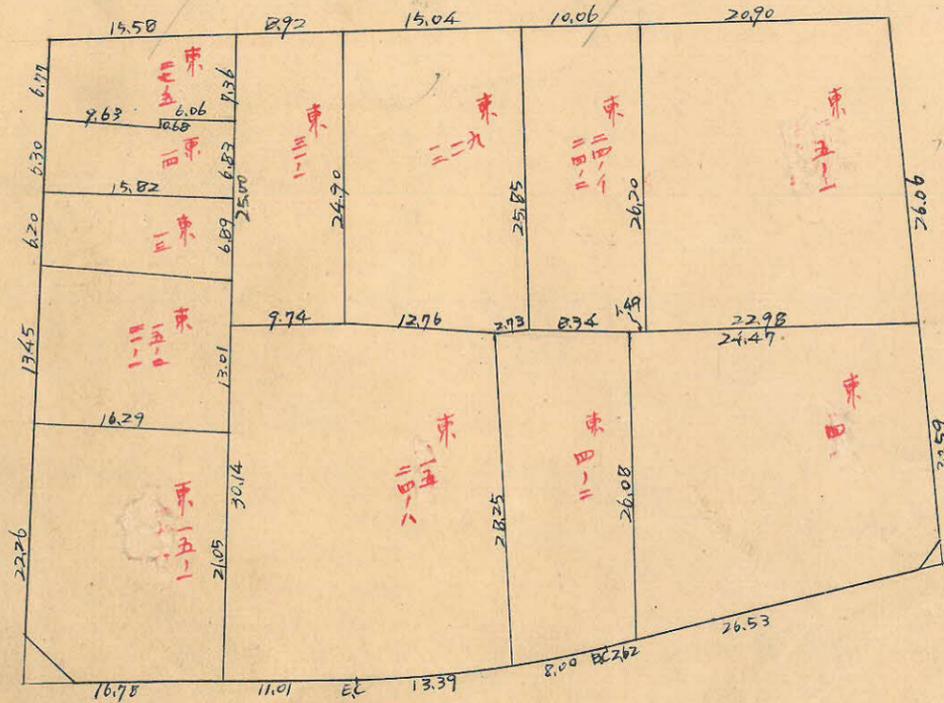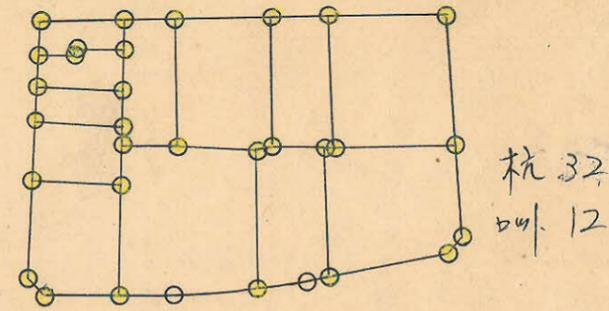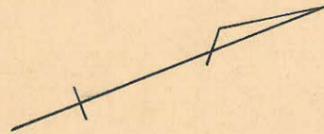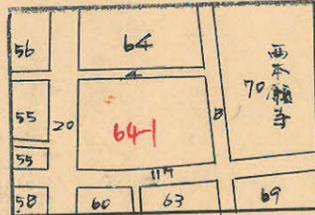

この図面等は、土地区画整理事業に関する参考資料として提供しています。
 ○図面等は換地処分時のものであり、現在の状況とは異なる場合があります。
 ○図面等によって、境界等が確定されるものではありません。

