

課	長	係	長	測量士	係

確定面積平面図 $S = \frac{1}{500}$

ブロック番号 笹貫

46号


上福元町

新地名 町 丁目
東谷山一丁目

63年 10月 12日





この図面等は、土地区画整理事業に関する参考資料として提供しています。
 ○図面等は換地処分時のものであり、現在の状況とは異なる場合があります。
 ○図面等によって、境界等が確定されるものではありません。

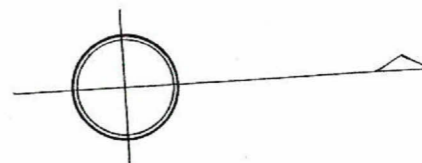

6 M

6 M

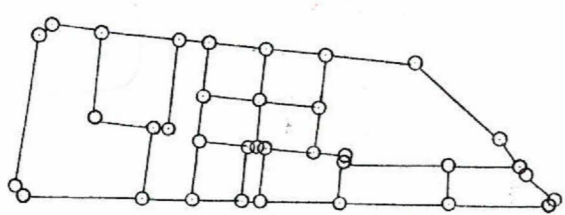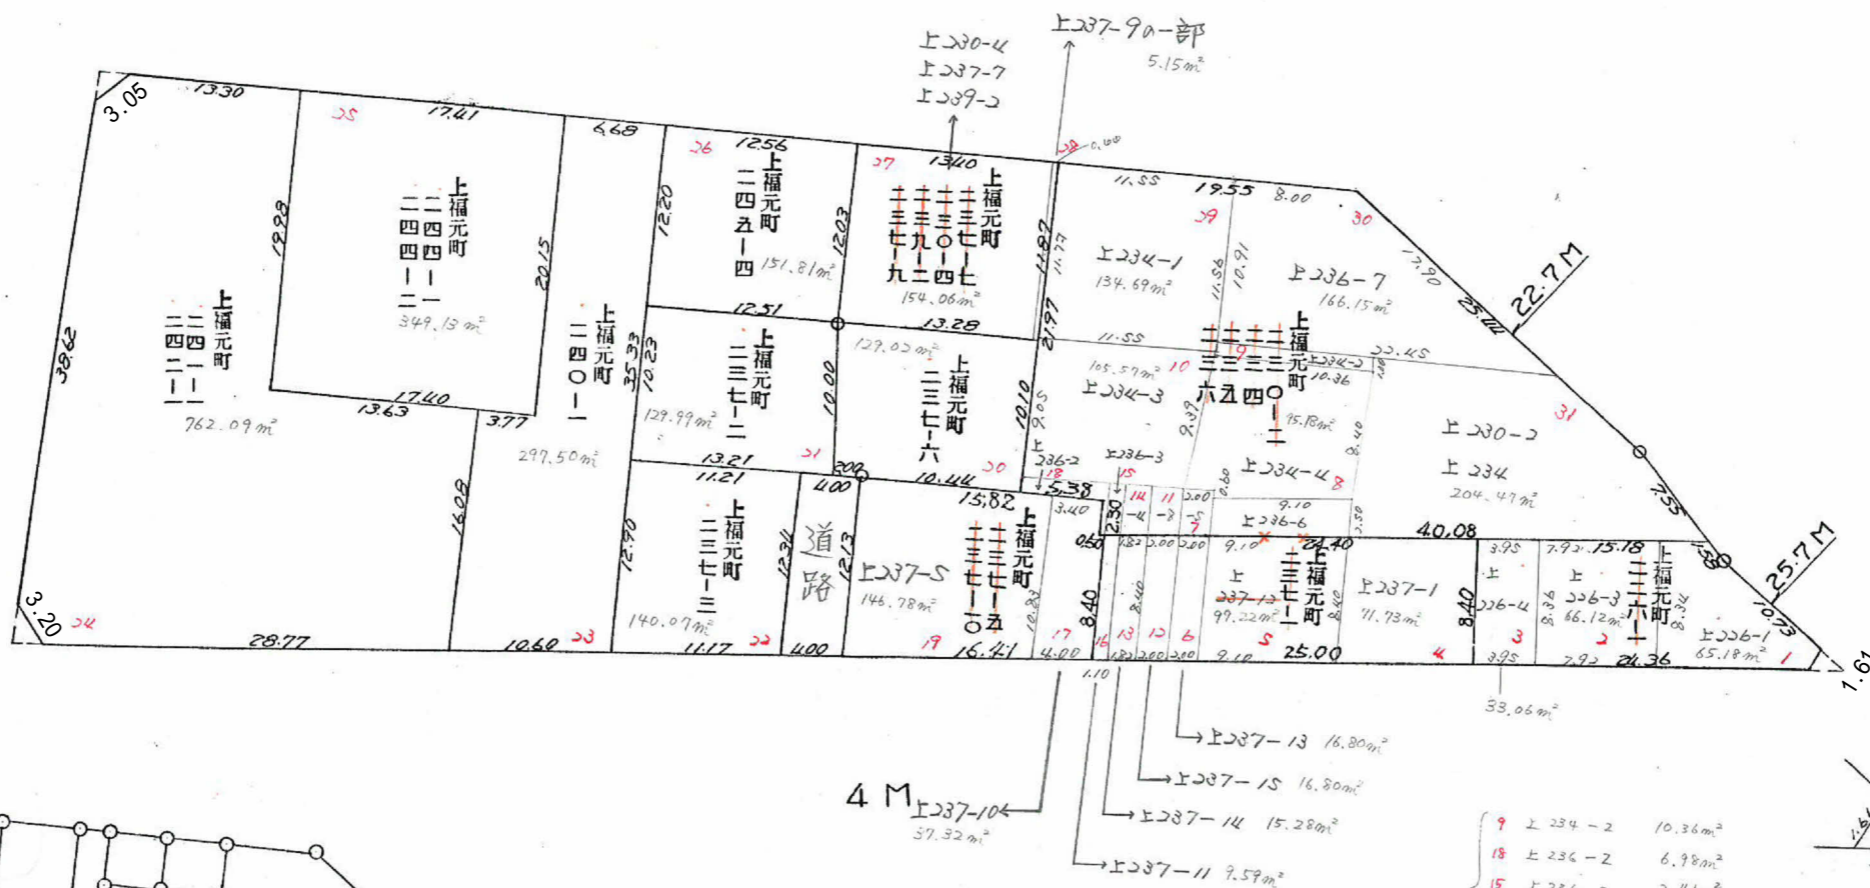

9	上 234-2	10.36 m ²
18	上 236-2	6.98 m ²
15	上 236-3	3.41 m ²
14	上 236-4	6.12 m ²
11	上 236-8	6.41 m ²
7	上 236-5	6.12 m ²