




課	長	係	長	測量士	係

確定面積平面図 $S = \frac{1}{500}$

ブロック番号 筈貫 26号
上福元町・谷山塩屋町

新地名 町 丁目
東谷山一丁目61
年 月 日

52	47	46
27		23
28	25	24

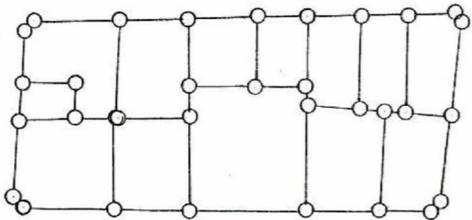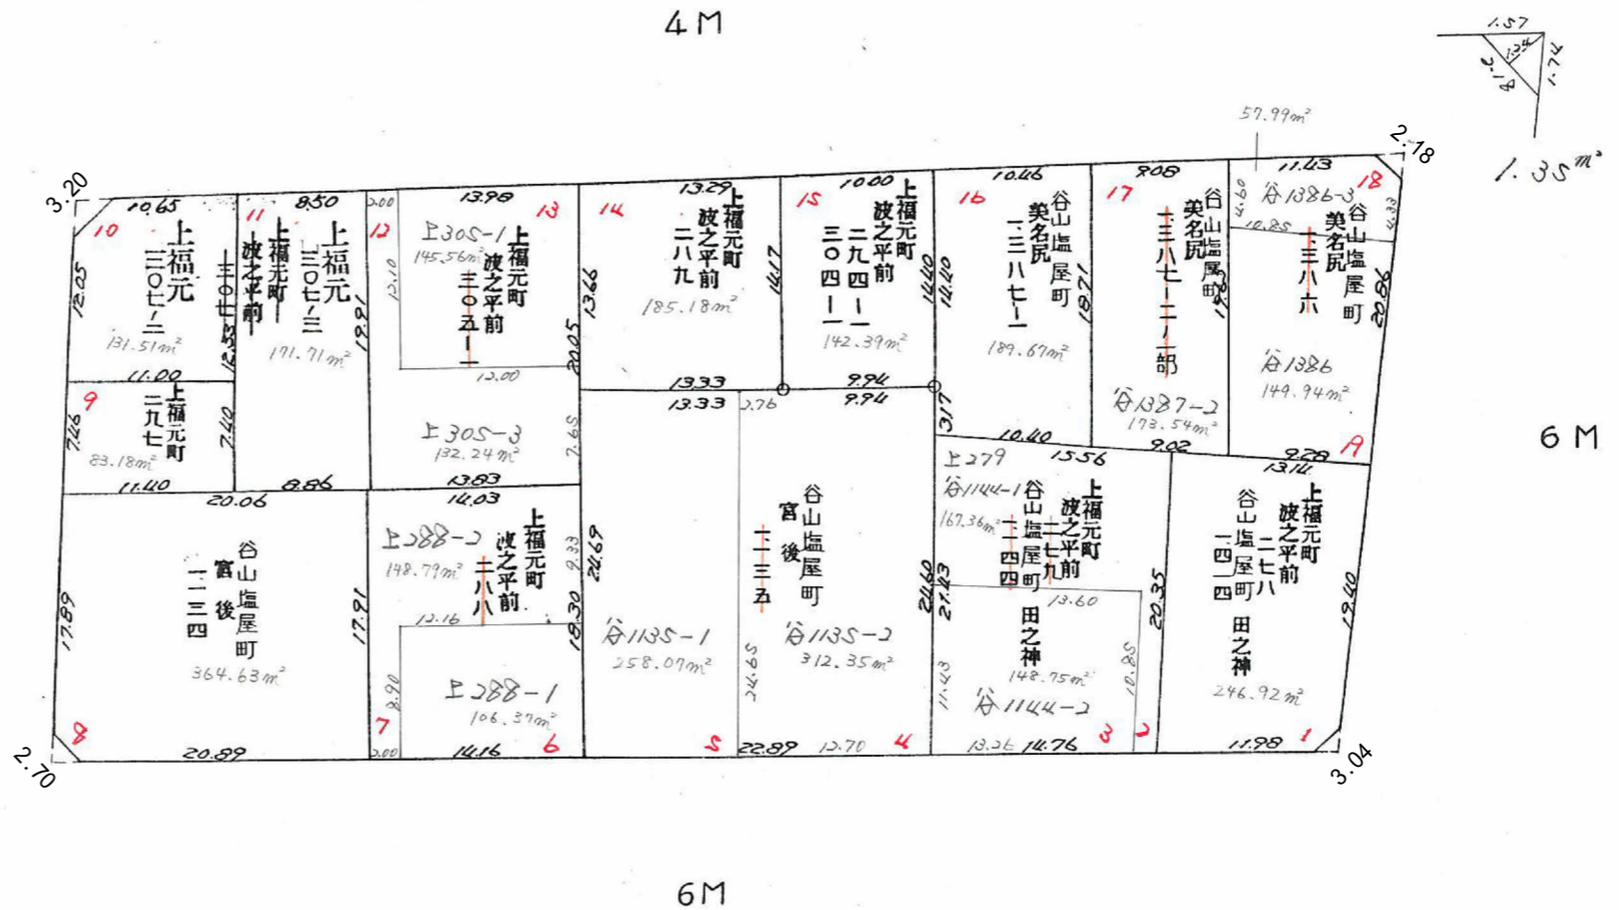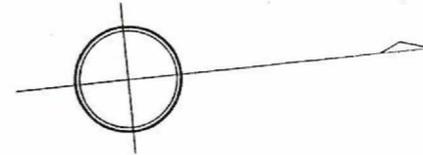

この図面等は、土地区画整理事業に関する参考資料として提供しています。
○図面等は換地処分時のものであり、現在の状況とは異なる場合があります。
○図面等によって、境界等が確定されるものではありません。