

課	長	係	長	測	量	士	係

# 確定面積平面図 $S = \frac{1}{500}$




ブロック番号 筈

51号

上福元町

新地名 町 丁目  
東谷山一丁目64  
年 月 日

55	50	49
54		48
53	52	47

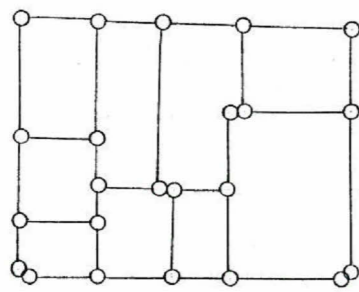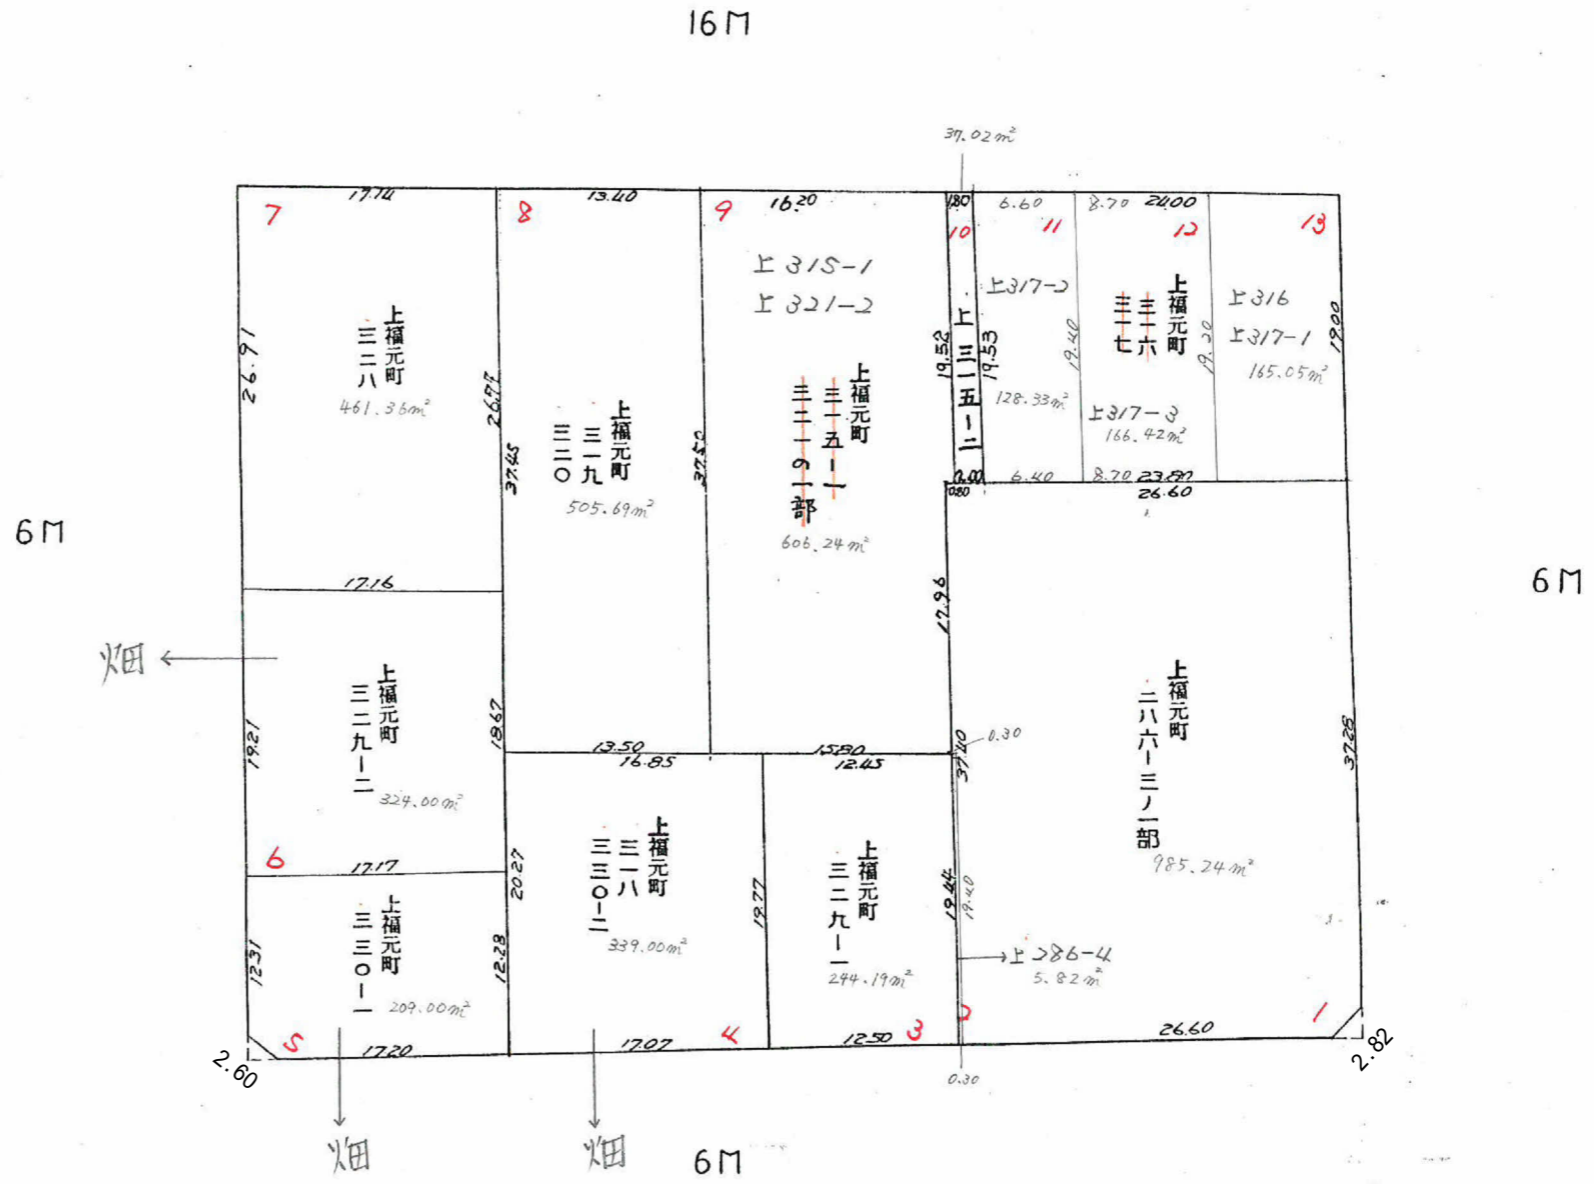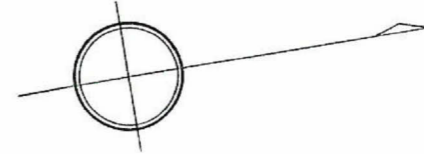

この図面等は、土地区画整理事業に関する参考資料として提供しています。  
 ○図面等は換地処分時のものであり、現在の状況とは異なる場合があります。  
 ○図面等によって、境界等が確定されるものではありません。