
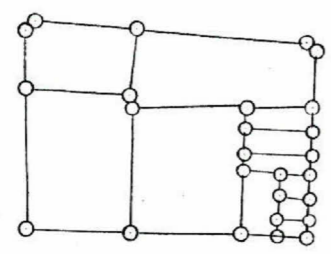
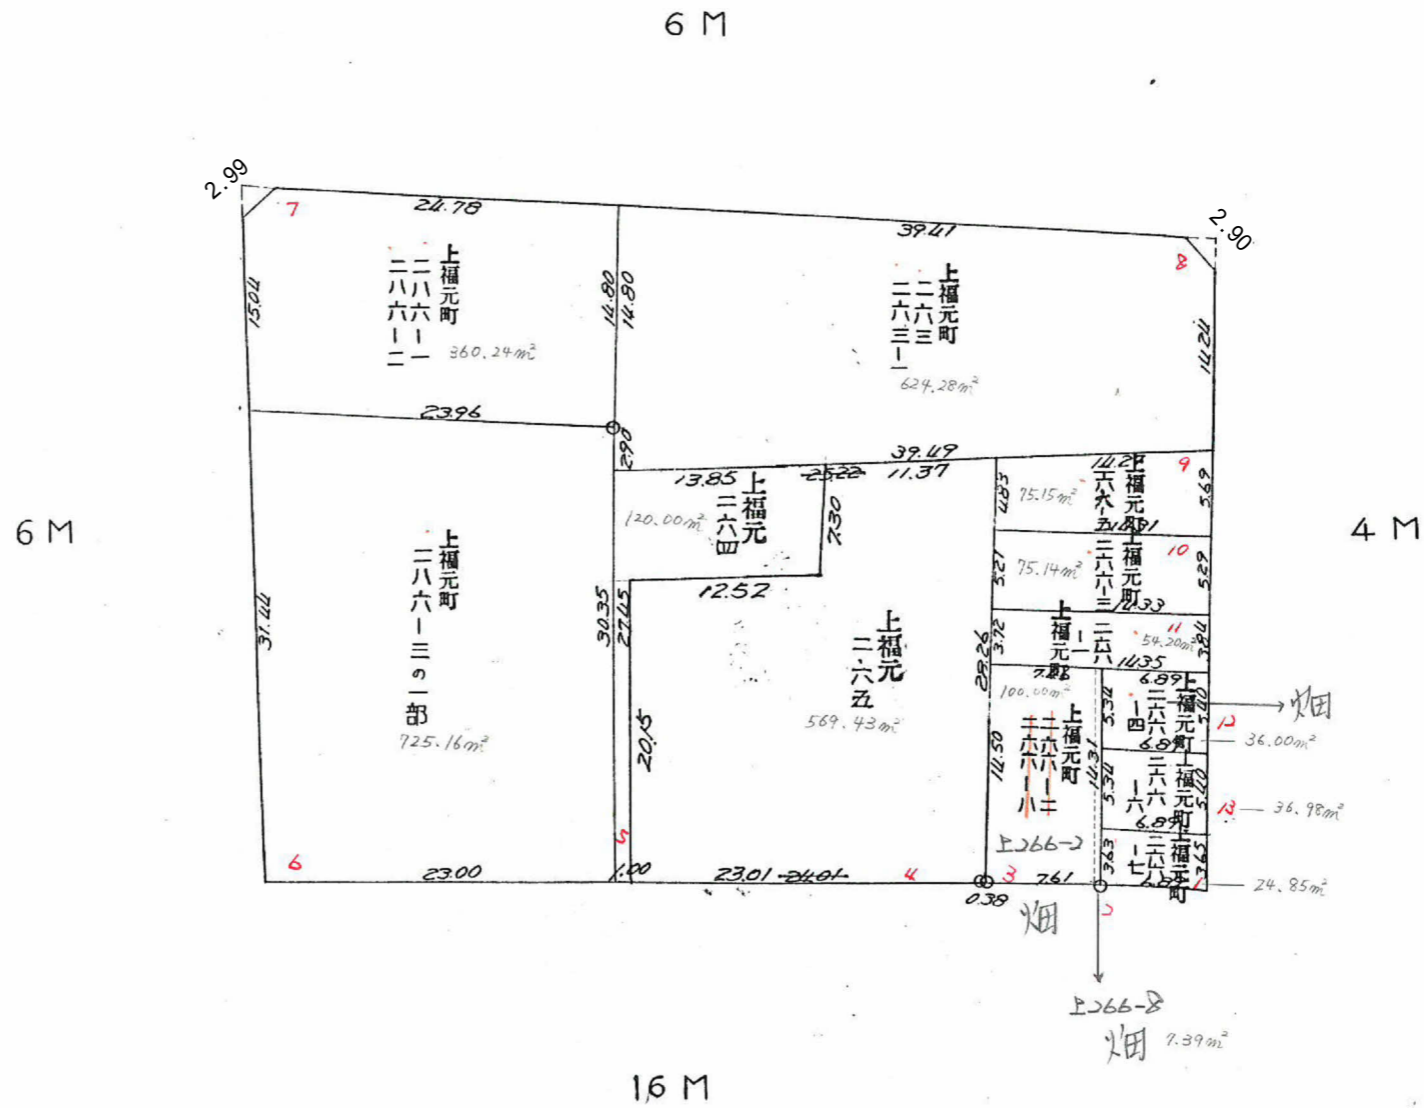
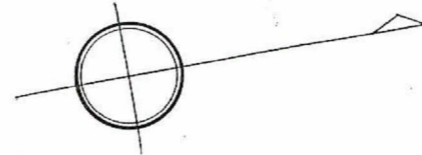


課	長	係	長	測量士	係

# 確定面積平面図 $S = \frac{1}{500}$

ブロック番号 笹貫 49号  
上福元町

新地名 町丁目 東谷山一丁目66  
年 月 日

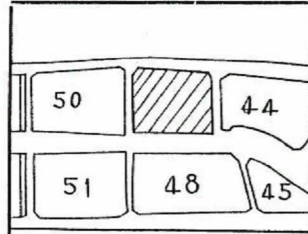

この図面等は、土地区画整理事業に関する参考資料として提供しています。  
 ○図面等は換地処分時のものであり、現在の状況とは異なる場合があります。  
 ○図面等によって、境界等が確定されるものではありません。