
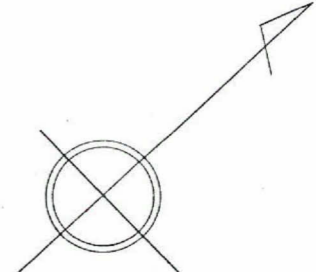
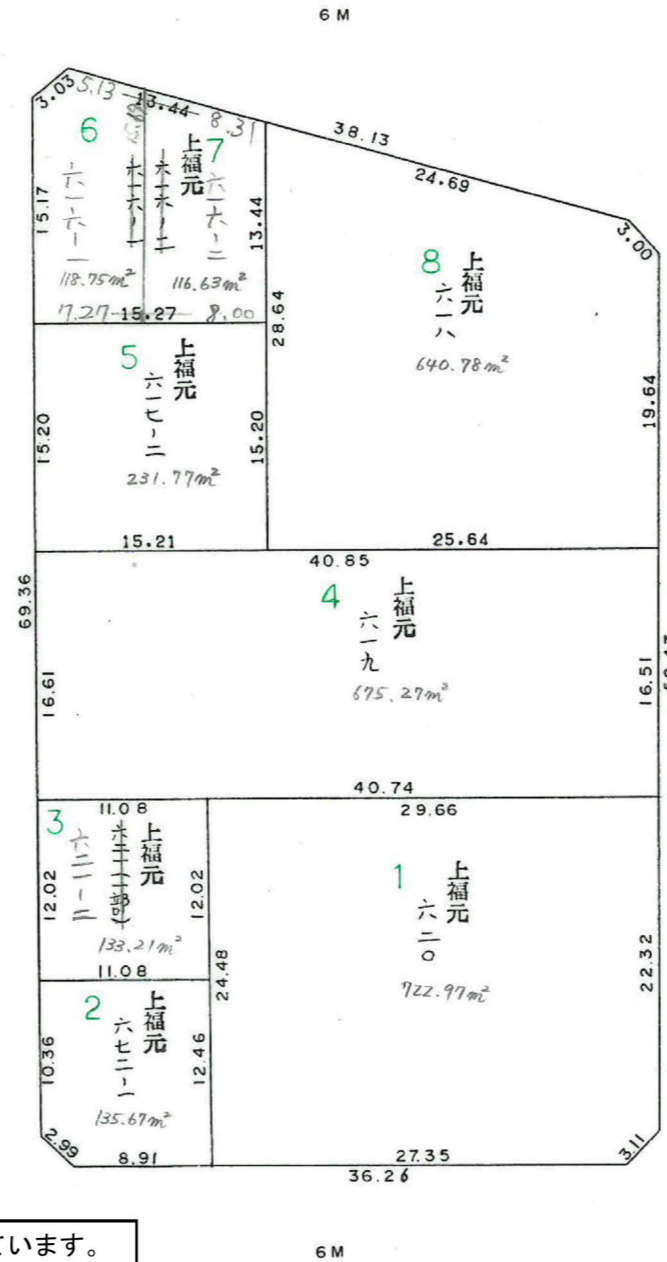
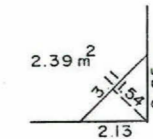
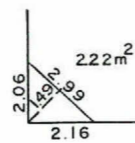
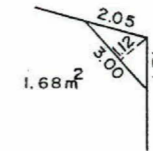
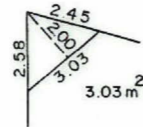


確定面積平面図 S=1/500

桜川地区 36 ブロック

新地名 東谷山町 二丁目

平成 23 年 11 月 7 日

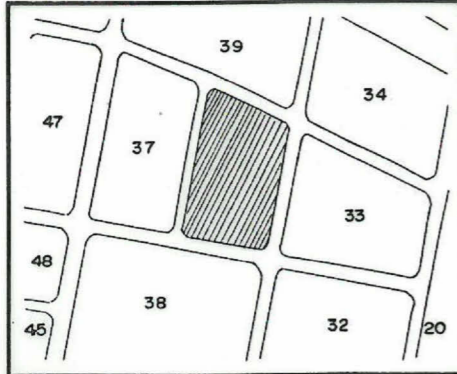

この図面等は、土地区画整理事業に関する参考資料として提供しています。  
 ○図面等は換地処分時のものであり、現在の状況とは異なる場合があります。  
 ○図面等によって、境界等が確定されるものではありません。








町名	東谷山2丁目
地番	35

# 確定面積平面図 S=1/500

桜川地区 36ブロック

新東谷山町 二丁目

平成23年11月7日

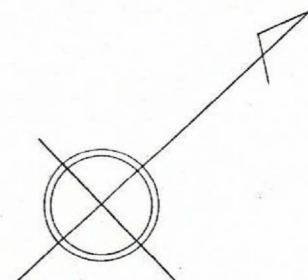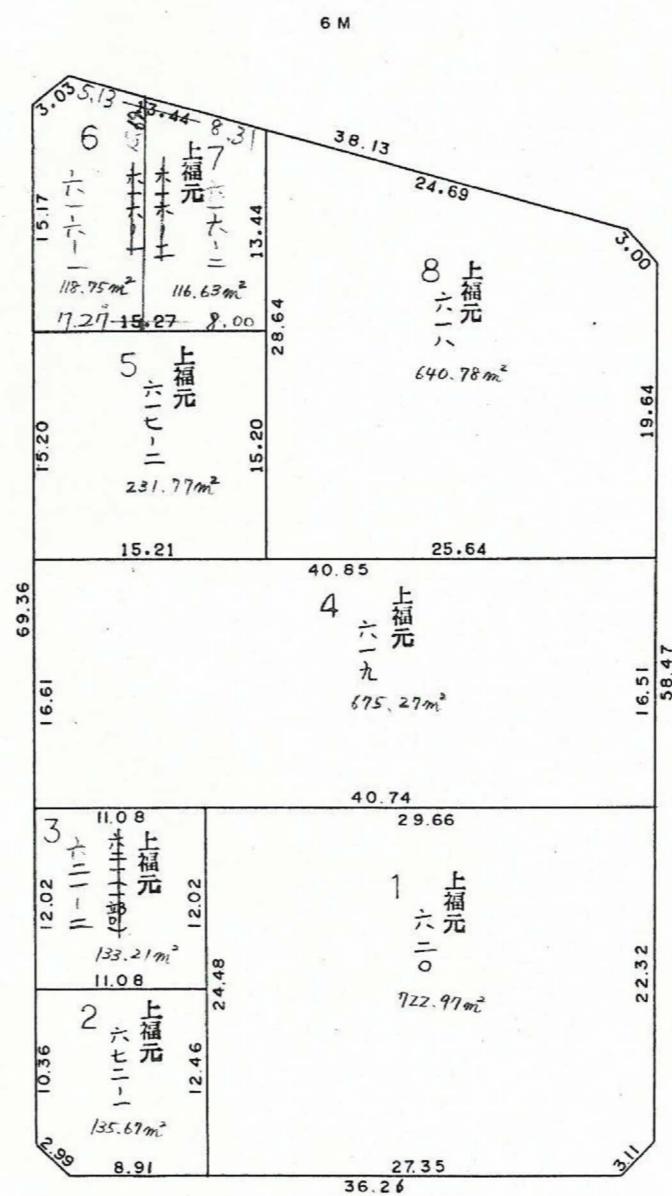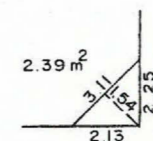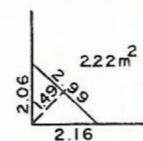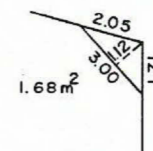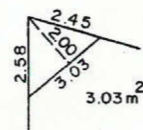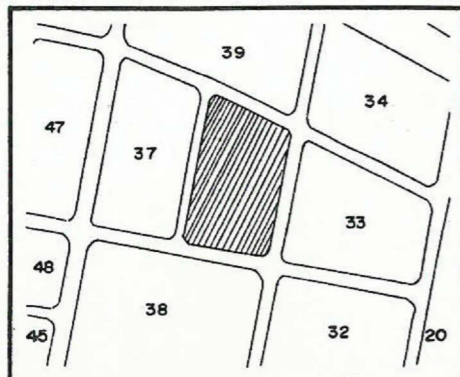

町名	東谷山2丁目
地番	35

この図面等は、土地区画整理事業に関する参考資料として提供しています。  
 ○図面等は換地処分時のものであり、現在の状況とは異なる場合があります。  
 ○図面等によって、境界等が確定されるものではありません。