
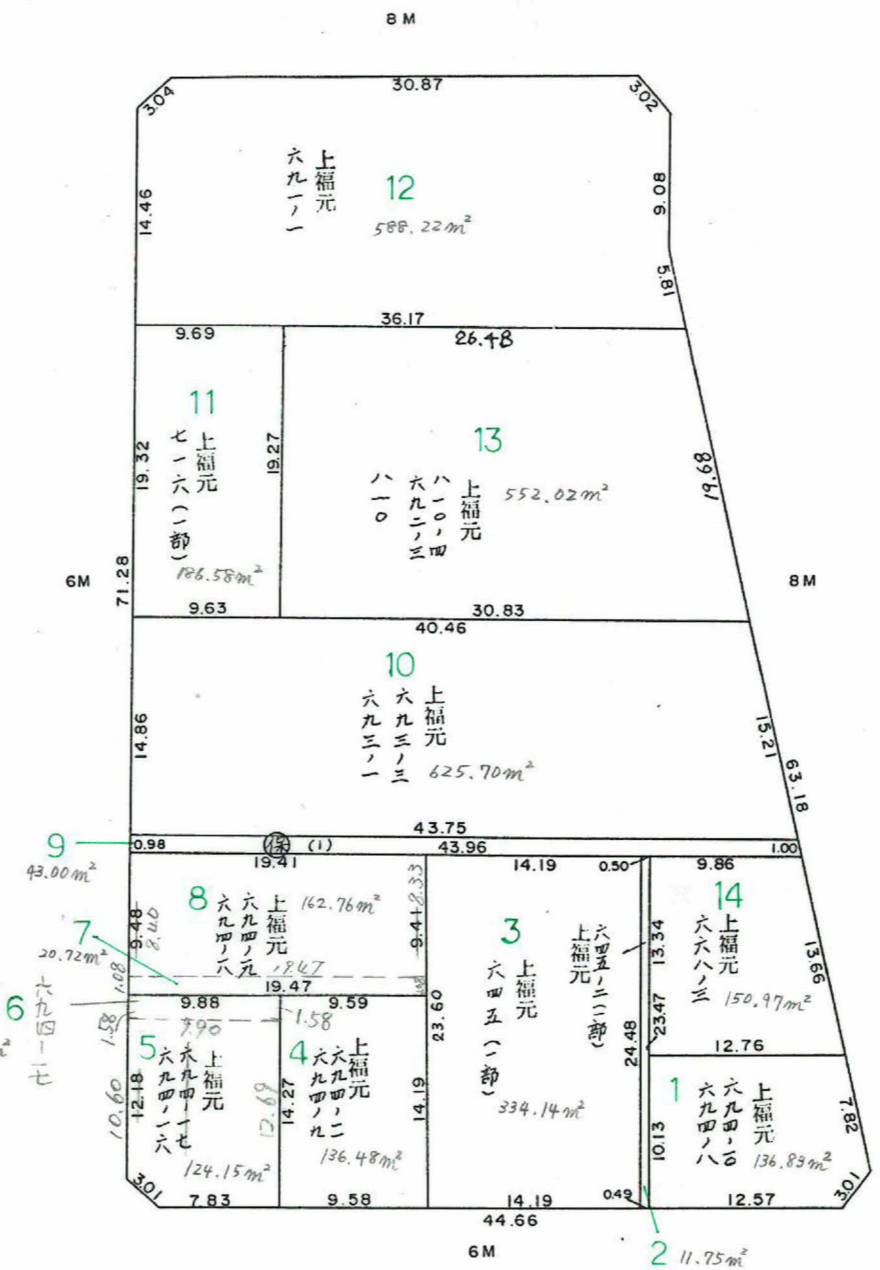
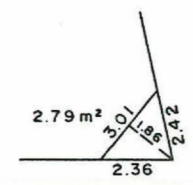
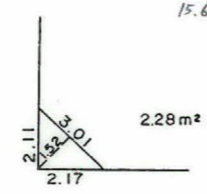
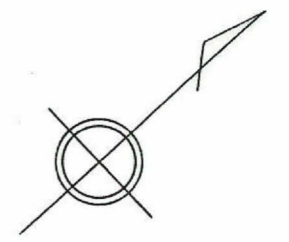
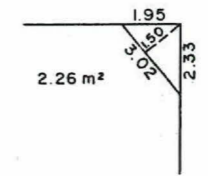
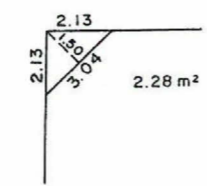


# 確定面積平面図 S=1/500

桜川 地区 44 ブロック

新地 東谷山町 三丁目

平成 23 年 11 月 17 日

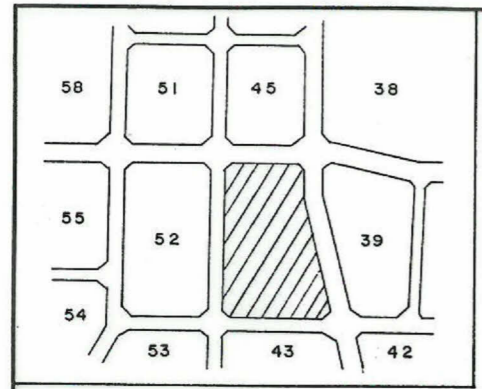

この図面等は、土地区画整理事業に関する参考資料として提供しています。  
 ○図面等は換地処分時のものであり、現在の状況とは異なる場合があります。  
 ◎図面等によって、境界等が確定されるものではありません。

町名	東谷山3丁目
地番	8